



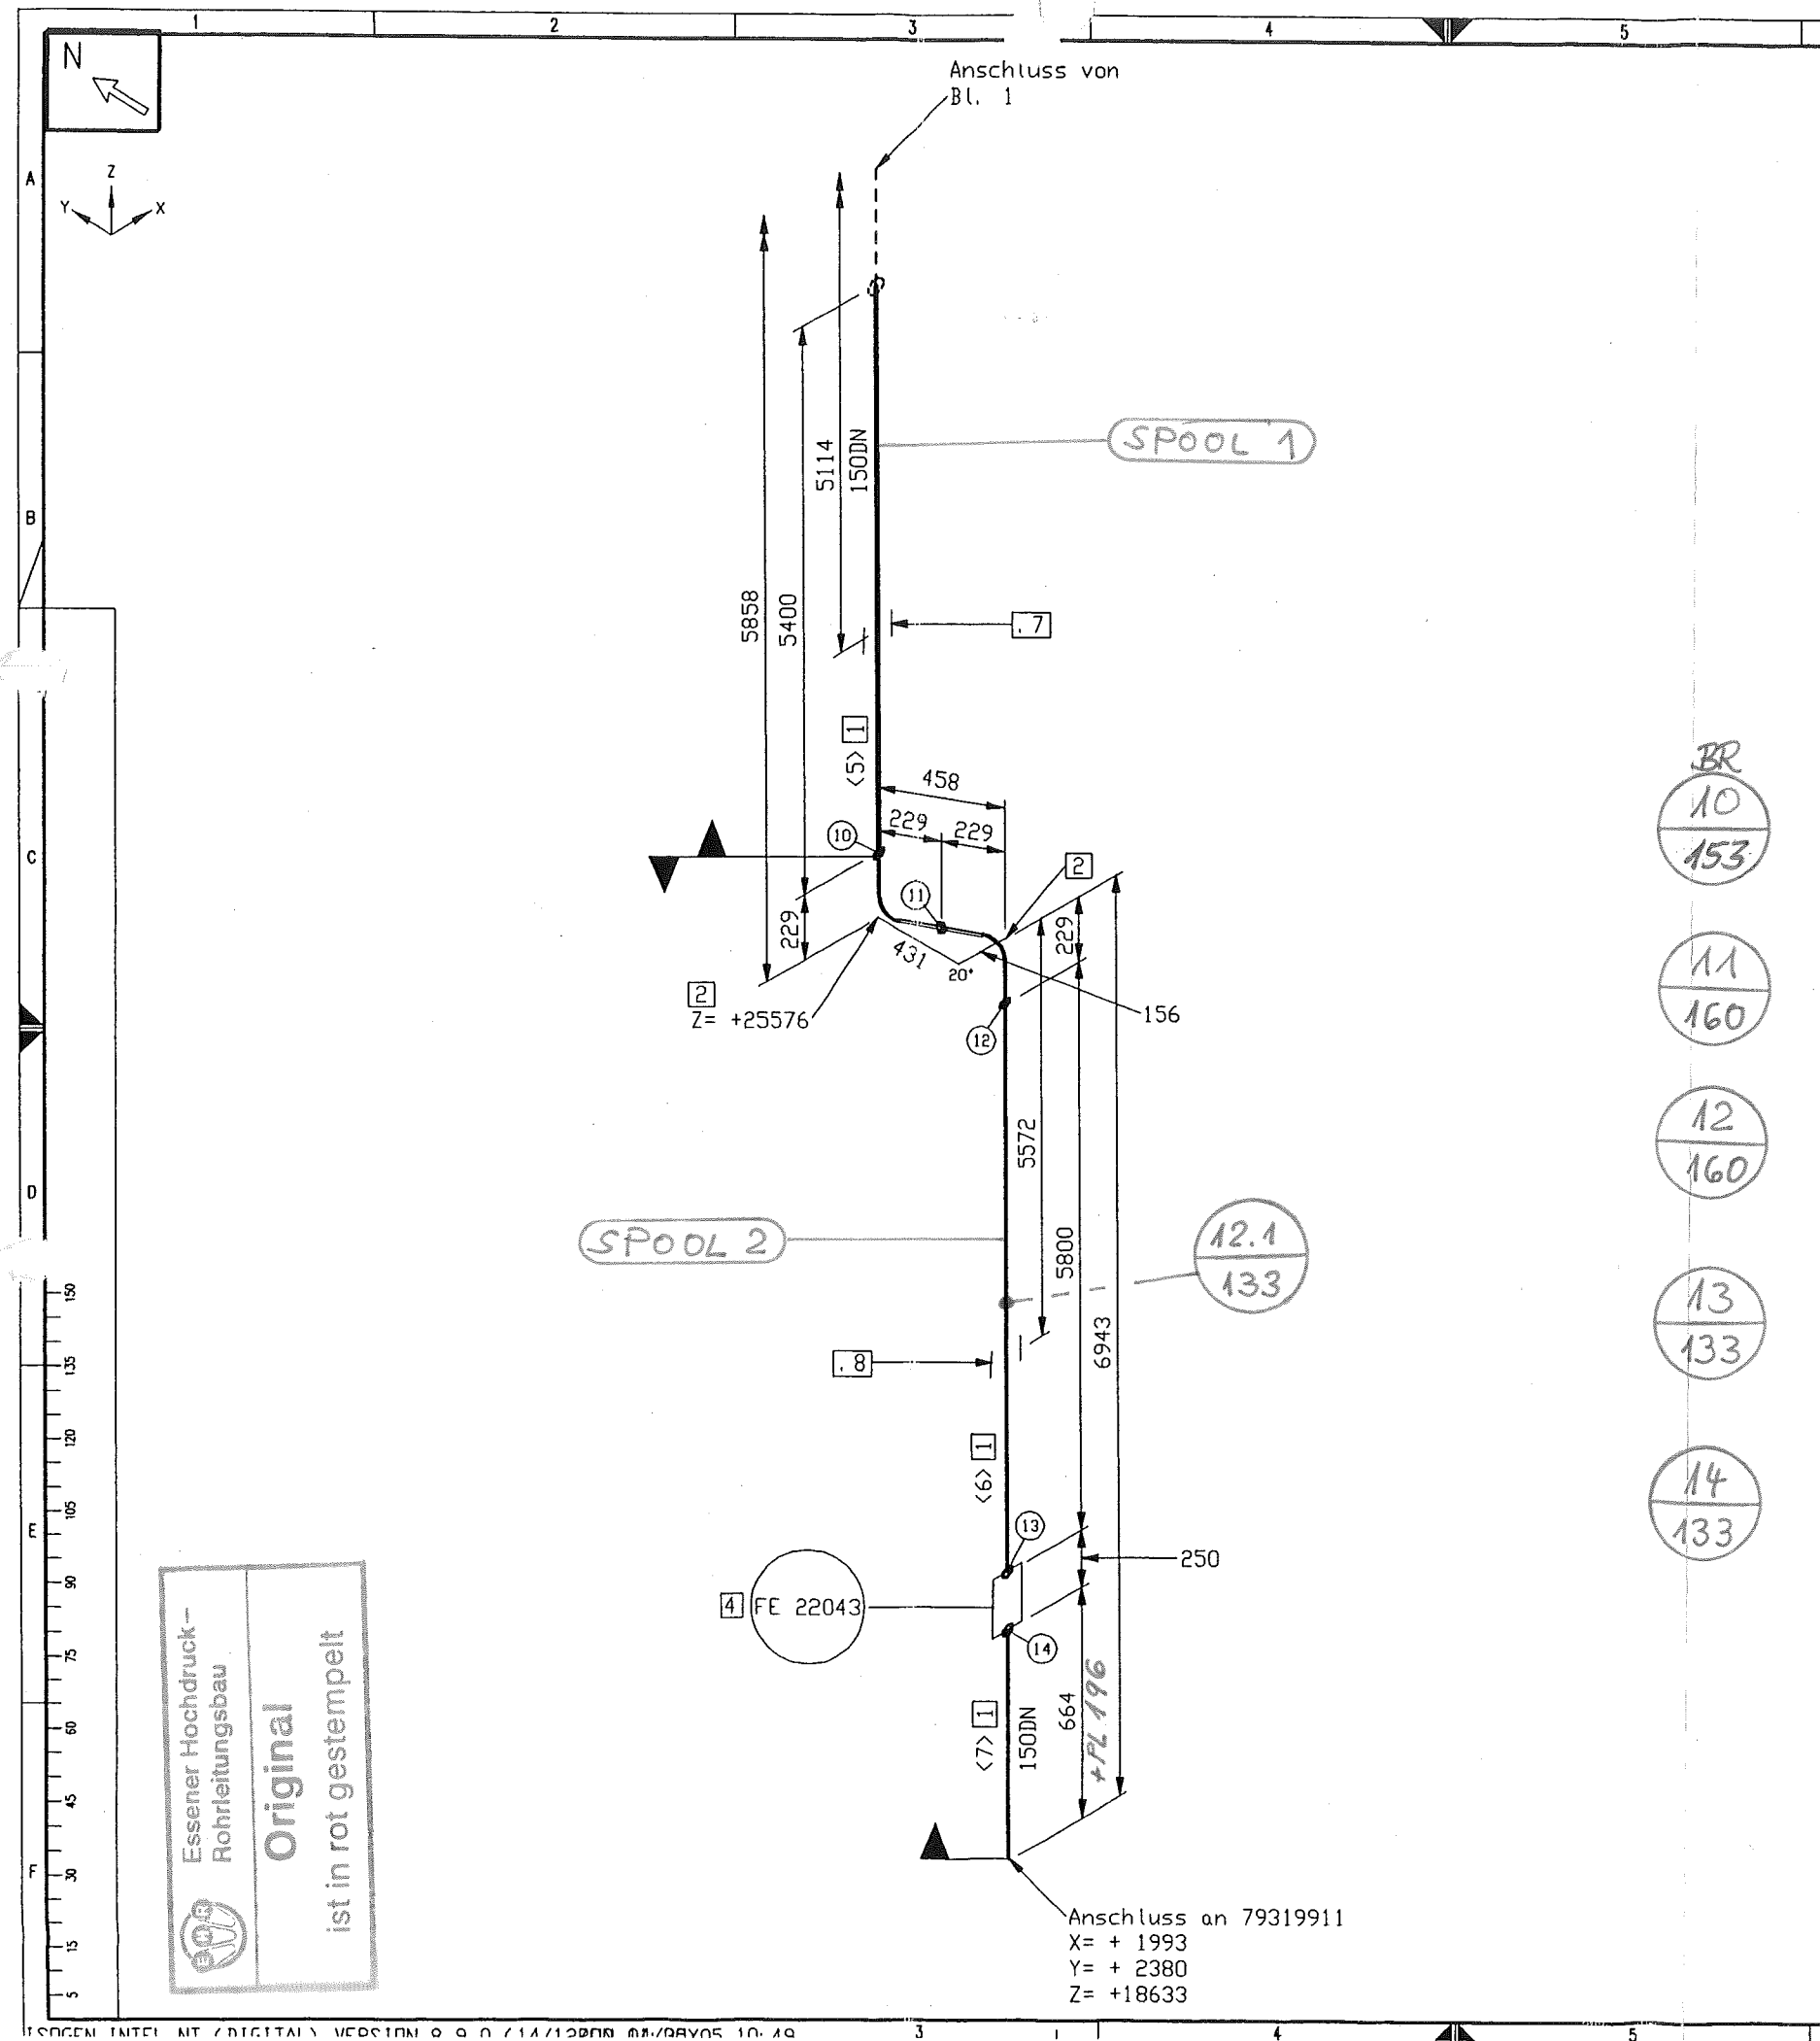



|                   |                                            |                      |
|-------------------|--------------------------------------------|----------------------|
| MATERIAL KONTR.   |                                            |                      |
| CECK OF MAT.      |                                            |                      |
| SCHWEISSEN        |                                            |                      |
| WELDING           |                                            |                      |
| MECHAN. FERTIGST. |                                            |                      |
| MECHAN. COMPL.    |                                            |                      |
| DRUCKPROBE        |                                            |                      |
| PRESSURE TEST     |                                            |                      |
| EHR-PROJ.-NO.:    | C-13005                                    |                      |
|                   |                                            |                      |
|                   | ESSENER HOCHDRUCK-<br>ROHRLEITUNGSBAU GMBH | Air Liquide AGS GmbH |

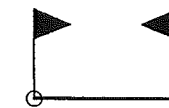

=Vorfertigung in Spools

**Achtung:** Alle Iso-Versprünge an einem Spoolende mit einer Passlänge von ca. + 200 mm bauseitig vorsehen und festlegen!

Rohrhalterungen und Rohrführungen  
Ansicht von oben

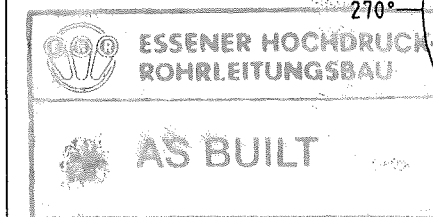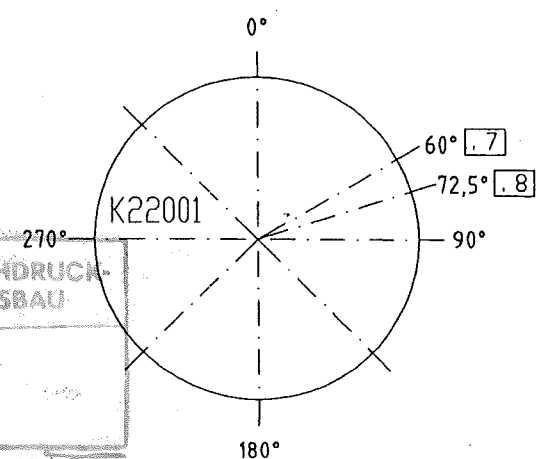

|   |              |       |                       |                   |                                                           |                                                                   |
|---|--------------|-------|-----------------------|-------------------|-----------------------------------------------------------|-------------------------------------------------------------------|
| E   |              |       | Werkstoff: HANAU AL   |                   |                                                           | Alle mit Sauerstoff in Berührung kommenden Teile Öl- und fettfrei |
| D   |              |       | Werkstückarten: 1-0.5 | Modellab          | Algemeinabmessungen: DIN 28005, DIN 8570, DIN 7168 mittel | Anh.: Masse kg                                                    |
| C   |              |       | 1 außen               |                   |                                                           | Erf.: Ers.d.                                                      |
| B   |              |       | 1 innen               |                   |                                                           |                                                                   |
| A   |              |       | ISO-Methode E         | Datum: 04.05.2005 | Name: H.Schneider                                         |                                                                   |
| X   | Änd. Mittlg. | Datum | Bearb.                | Gepr.: Lötig      | 04/05/05                                                  |                                                                   |
| Diese Zeichnung ist urheberrechtlich geschützt. Sie darf ohne unsere ausdrückliche Zustimmung weder vervielfältigt noch in irgendeiner Weise weitergegeben werden. |              |       |                       |                   |                                                           |                                                                   |
| Air Liquide AGS GmbH Handau   |              |       |                       |                   |                                                           | Blatt-Nr.: 2 Blattzahl: 2                                         |
| Bezug / Projekt: K70101, ASU No.9 Kosice   |              |       |                       |                   |                                                           | Such-Nr.: 79319829                                                |
| Benennung: □ 22002   |              |       |                       |                   |                                                           | Formel: C                                                         |