

ISOMETRIE UM 45° GEDREHT GEZEICHNET

67MM Biegeradius
Z= +50250

75°
67MM Biegeradius
Z= +48970

Anschluss an AS, 79320075
X= + 1694
Y= - 4027
Z= +48900

67MM Biegeradius
Z= +49750

Anschluss an
Bl. 2

=VENTILKASTEN 3, Vormontage
valve box 3, pre-fabricating


Stückliste

Lfd Nr.	Benennung	DN (MM)	Sachnummer	Menge	Gewicht (kg)
1	Rohr 33,4 X 3,4 ALMG4,5MN W27	25	77038144	7225-NM	6.4
2	AUSSENWAND DURCHFÜHRUNG DN 25	25	793.14729	1	2.0
Summe Masse					8.4


Rohrzuschnitt


Rohr Stk.	Länge (MM)	DN (MM)	Bemerkung	Rohr Ende 1	Rohr Ende 2	Sachnummer
<1>	32	25				77038144
<2>	138	25	PLD BEND 1)			77038144
<3>	105	25				77038144
<4>	87	25	PLD BEND 1)			77038144
<5>	1162	25				77038144
<6>	105	25	PLD BEND 1)			77038144
<7>	271	25				77038144
<8>	105	25	PLD BEND 1)			77038144
<9>	366	25				77038144
<10>	105	25	PLD BEND 1)			77038144
<11>	1304	25				77038144
<12>	105	25	PLD BEND 1)			77038144
<13>	485	25				77038144
<14>	99	25	PLD BEND 1)			77038144
<15>	526	25				77038144
<16>	99	25	PLD BEND 1)			77038144
<17>	465	25				77038144
<18>	105	25	PLD BEND 1)			77038144
<19>	371	25				77038144
<20>	105	25	PLD BEND 1)			77038144
<21>	368	25				77038144
<22>	105	25	PLD BEND 1)			77038144
<23>	374	25				77038144
<24>	99	25	PLD BEND 1)			77038144
<25>	139	25				77038144

MATERIAL KONTR. CHECK OF MAT.		
SCHWEISSEN WELDING	EHR 74	
MECHAN. FERTIGST. MECHAN. COMPL.		
DRUCKPROBE PRESSURE TEST		
EHR-PROJ-NO.:	C-13005	
	ESSENER HOCHDRUCK- ROHRLEITUNGSBAU GMBH	Air Liquide AGS GmbH

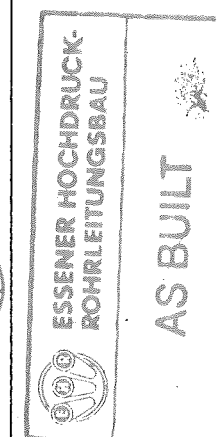

Rohr DN (MM) 25
CL Länge (MM) 7296

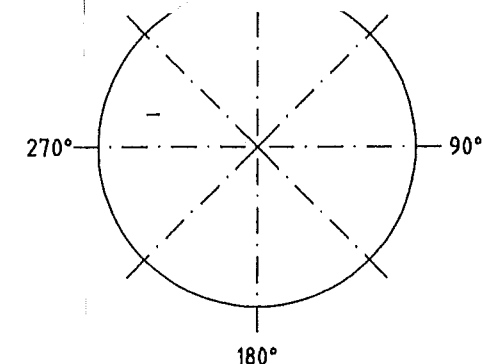

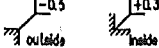E				MATERIAL : HANAU AL	All components cleaned for oxygen			
D				Workpiece edges 	SCALE	TOLERANCES : DN 28005 DN 8570 DN 7188 mittel	Similar:	MASS kg
C							Subst.:	
B								
A				ISO- Methode E 	DATE : 08.07.2005		Replacat:	
1	Rev. No.	Date	By		NAME : H.Schnelder			
					CHECK : Frickhöfer 08/07/05			
This drawing is not to be reproduced, copied or used directly or indirectly in any way detrimental to our interests unless specifically authorized in writing by				JOB CODE / REFERENCE :	 AIR LIQUIDE			
				Air Liquide AGS GmbH Hanau				K70101, ASU No.9 Kosice
Title :				AL 43011	DRAWING No.:			F 2
					79319870			C

Essener Hochdruck-
Rohrleitungsbau
Original
ist in rot gestempelt