


65MM Biegeradius
Z= +54100

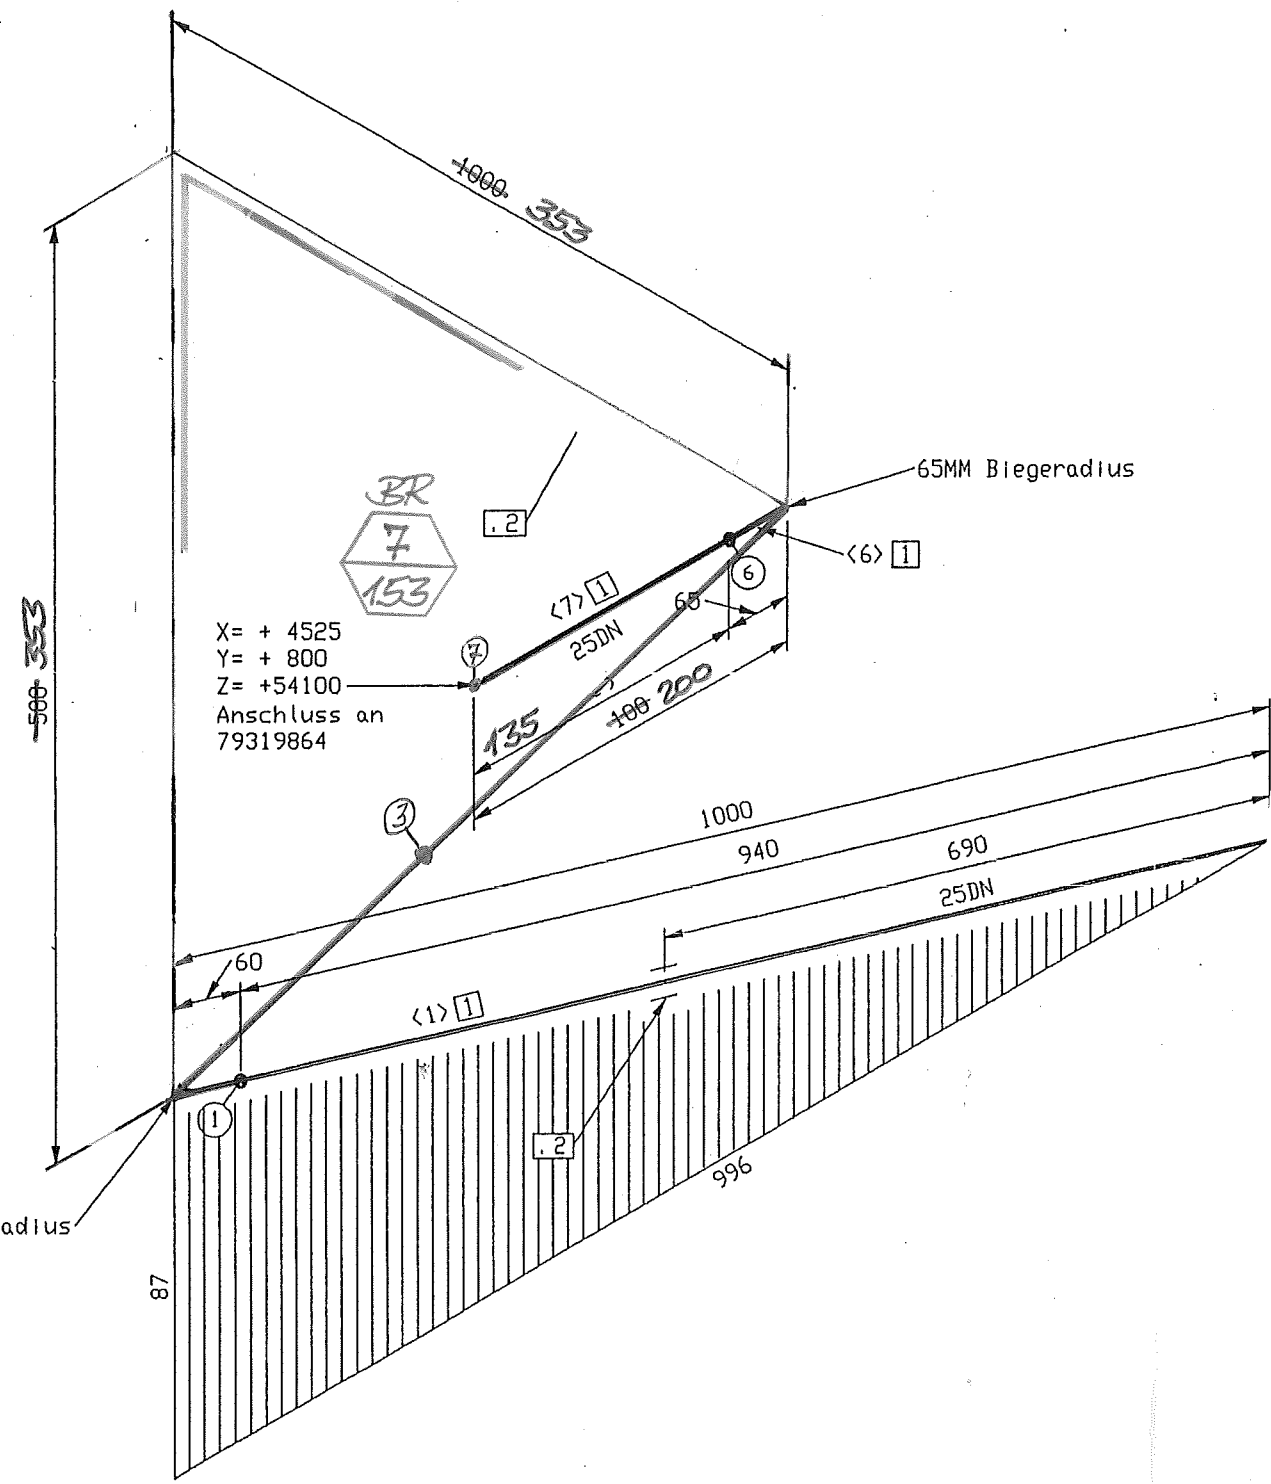

Stückliste



Lfd. Nr.	Benennung	DN (MM)	Sachnummer	Menge	Gewicht (kg)
1	ROHR 33,4 X 3,4 ALMG4, 5MN V27	25	77038144	2521 MM	2.2
2	Halterung				
2	Halterung gez. auf 79315942	25	79316108	2	3.4
Summe Masse					5.6

Rohrzuschnitt

Rohr Stk.	Länge (MM)	DN (MM)	Bemerkung	Rohr Ende 1	Rohr Ende 2	Sachnummer
<1>	940	25				77038144
<2>	97	25	PLD BEND<1>			77038144
<3>	375	25				77038144
<4>	102	25	PLD BEND<1>			77038144
<5>	870	25				77038144
<6>	102	25	PLD BEND<1>			77038144
<7>	35	25				77038144

Rohr DN (MM) 25
CL Länge (MM) 2521

2 1. 10. 05

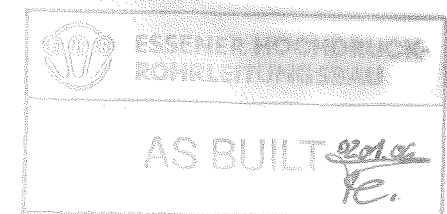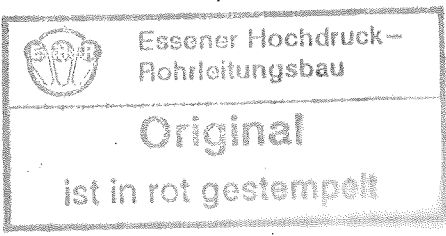

Werkstoff: HANAU AL		Alle mit Sauerstoff in Berührung kommenden Teile Öl- und fettfrei	
Werkstückarten: 1-0.5, 1-0.3, 1-0.1, 1-0.05		Maßstab: DIN 28005, DIN 8570, DIN 7168 mittel	
Datum: 29.07.05		Name: Frickhöfer	
Methode E		Gepr.: Hohner 04/08/05	
Bezug / Projekt: ASU Kosice		Blatt-Nr.: 1 Blattzahl: 1	
Benennung: R40014		Sach-Nr.: 79319865	
Air Liquide AGS GmbH Hanau		Format: C	