


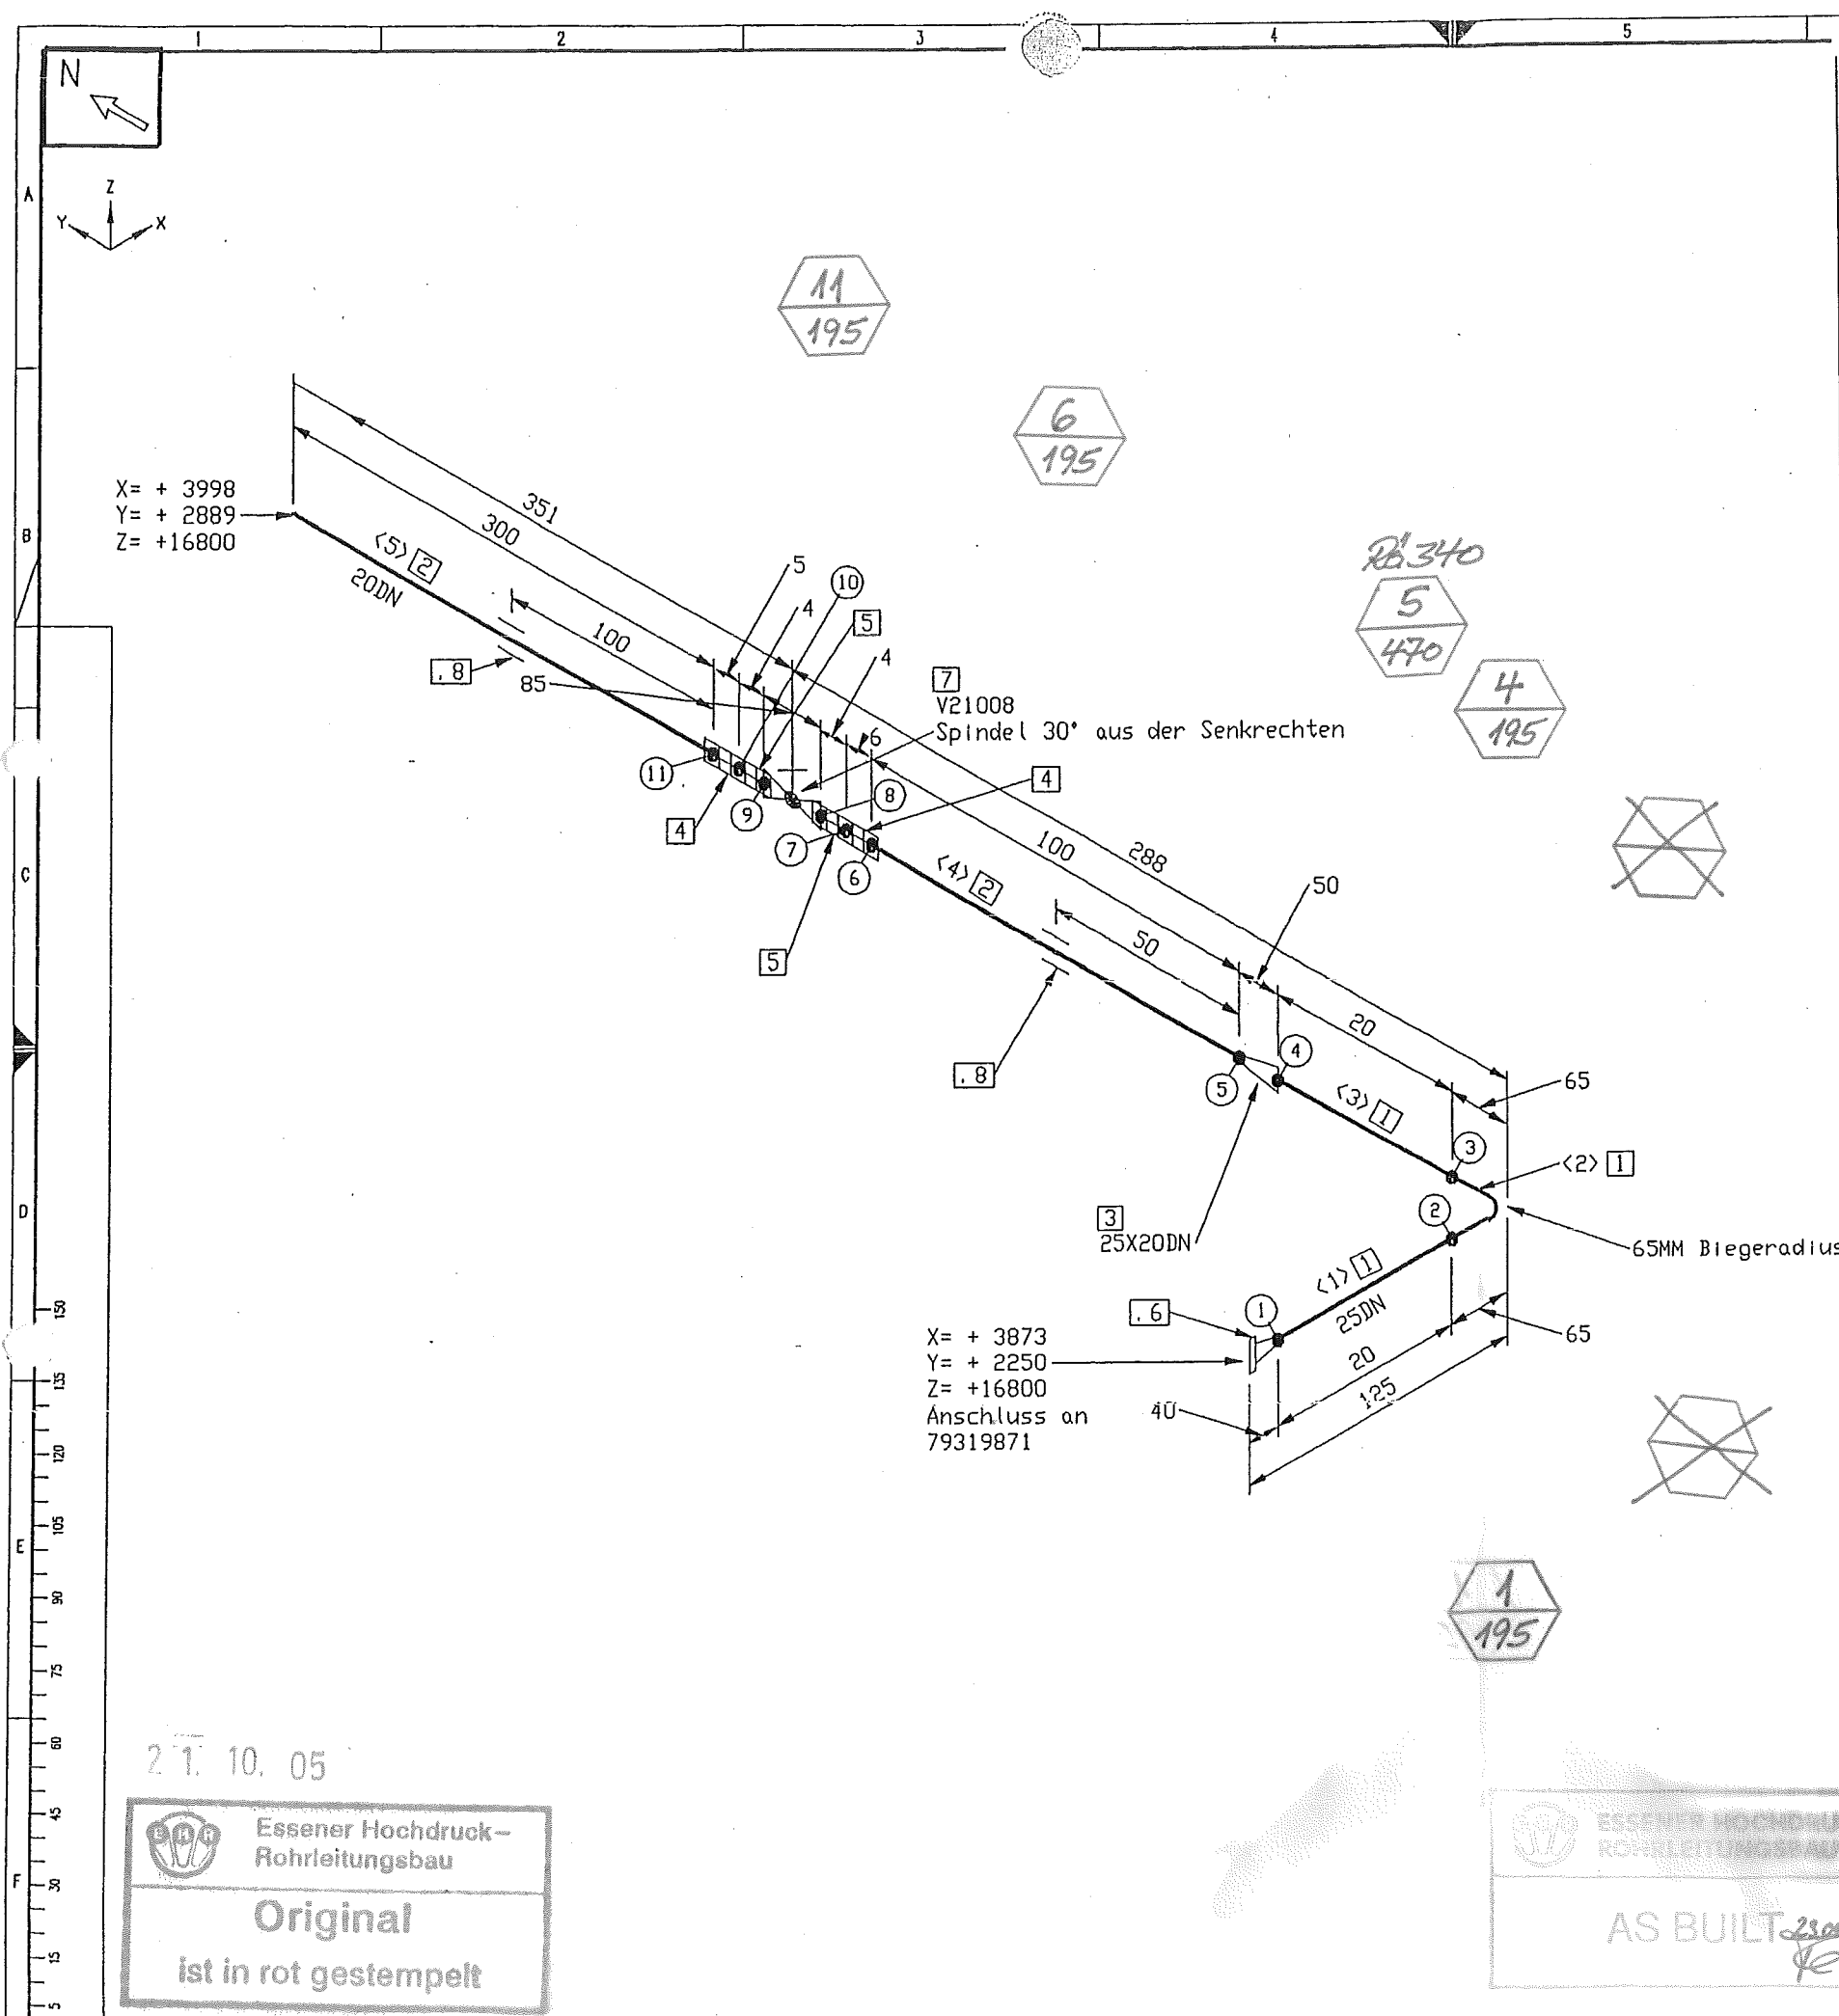

Stückliste					
Lfd. Nr.	Benennung	DN (MM)	Sachnummer	Menge	Gewicht (kg)
Rohr					
1	ROHR 33,7 x 2,6 1.4541	25	0004748	142 MM	0.3
2	ROHR 26,9 x 2 1.4541	20	0002080	400 MM	0.5
Fitting					
3	RED.-STÜCK-K- 33,7 x 2,0- 26,9 x 2,0	25X20	793.10344	1	0.2
4	Überwurfmutter M40x2 gez. auf 79309930	20	793.09931	2	0.4
5	Kugelmutter PN40 26,9 gez. auf 79309937	20	793.09939	2	0.2
Flansch					
6	V-FLANSCH DN 25 PN 40 mit dr. Fl. 1.4541	25	0361041	1	0.4
Ventil					
7	MESSER-ABSPERRVENTIL DN 20 PN 45	20	793.10002	1	1.9
Halterung					
8	Halterung gez. auf 79315942	20	793.16108	2	3.4
Summe Masse					7.2

Rohrzuschnitt					
Rohr Stk.	Länge (MM)	DN (MM)	Bemerkung	Rohr Ende 1	Rohr Ende 2
<1>	20	25	PLD BEND(1)		0004748
<2>	102	25			0004748
<3>	20	25			0004748
<4>	100	20			0002080
<5>	300	20			0002080

Rohr DN (MM)	25	20
CL Länge (MM)	232	504

Werkstoff: HANAU VA	Alle mit Sauerstoff in Berührung kommenden Teile Öl- und fettfrei
Werkstoffkennzeichen: 1-0.5	MoStab: 1+0.3
ISO-Methode E	Algemeinlaseranzen: DIN 28005, DIN 8570, DIN 7168 mild
Datum: 29.07.05	Ansicht: Masse kg
Gepr.: Hohner	05/08/05
Bezug / Projekt: ASU Kosice	Blatt-Nr.: 1
Benennung: N21025	Blattzahl: 1
	Sach-Nr.: 79320066
	Formal: C