
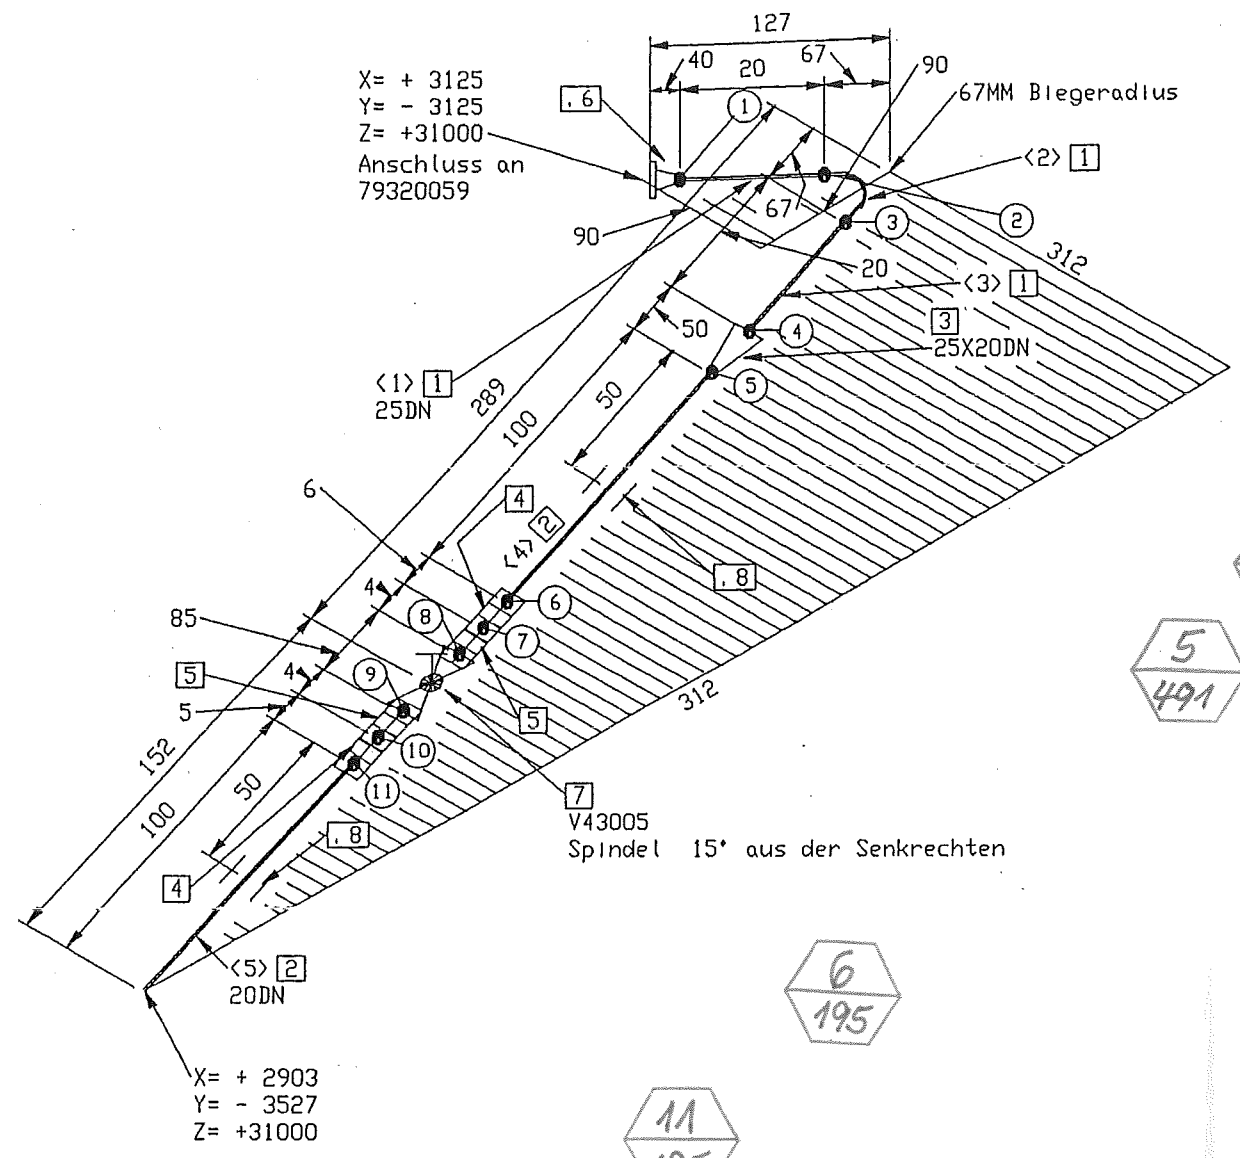


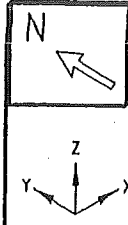

Stückliste


Lfd Nr.	Benennung	DN (MM)	Sachnummer	Menge	Gewicht (kg)
1	ROHR 33,7 x 2,6 1.4541	25	0004748	145 MM	0,3
2	ROHR 26,9 x 2 1.4541	20	0002080	200 MM	0,2
Fitting					
3	RED. -STÜCK-K- 33,7 x 2,0- 26,9 x 2,0	25X20	793.10344	1	0,2
4	Überwurfmutter M40x2 gez. auf 79309930	20	793.09931	2	0,4
5	Kugelnutse PN40 26,9 gez. auf 79309937	20	793.09939	2	0,2
Flansch					
6	V-FLANSCH DN 25 PN 40 mit dr. Fl. 1.4541	25	0361041	1	0,4
Ventil					
7	MESSER-ABSPERRVENTIL DN 20 PN 45	20	793.10002	1	1,9
Halterung					
8	Halterung gez. auf 79315942 D	20	793.16108	2	3,4
Summe Masse					6,9

Rohrzuschnitt

Rohr Stk.	Länge (MM)	DN (MM)	Bemerkung	Rohr Ende 1	Rohr Ende 2	Sachnummer
<1>	20	25	PLD BEND(1)			0004748
<2>	105	25				0004748
<3>	20	25				0004748
<4>	100	20				0002080
<5>	100	20				0002080

Rohr DN (MM) 25 20
CL Länge (MM) 235 304

21.10.05

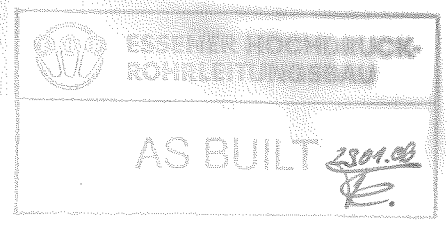

E		Werkstoff: HANAU VA	Alle mit Sauerstoff in Berührung kommenden Teile Öl- und fettfrei	
A	Änd. Mitgl.	Datum	Bearb.	ISO-Methode E
Diese Zeichnung ist urheberrechtlich geschützt. Sie darf ohne unsere ausdrückliche Zustimmung weder vervielfältigt noch in irgendeiner Weise verändert oder Dritten mitgeteilt bzw. weitergegeben werden.		Datum: 29.07.05		Erst:
Air Liquide AGS GmbH Hanau		Name: Frickhöfer		Erst:
		Gepr.: Hohner		04/08/05
Bezug / Projekt:		ASU Kosice		Blatt-Nr.: 1 Blattzahl: 1
Benennung:		AL43015		Soch-Nr.: 79320073
				Formel