


X = - 4356
Y = - 1456
Z = +801

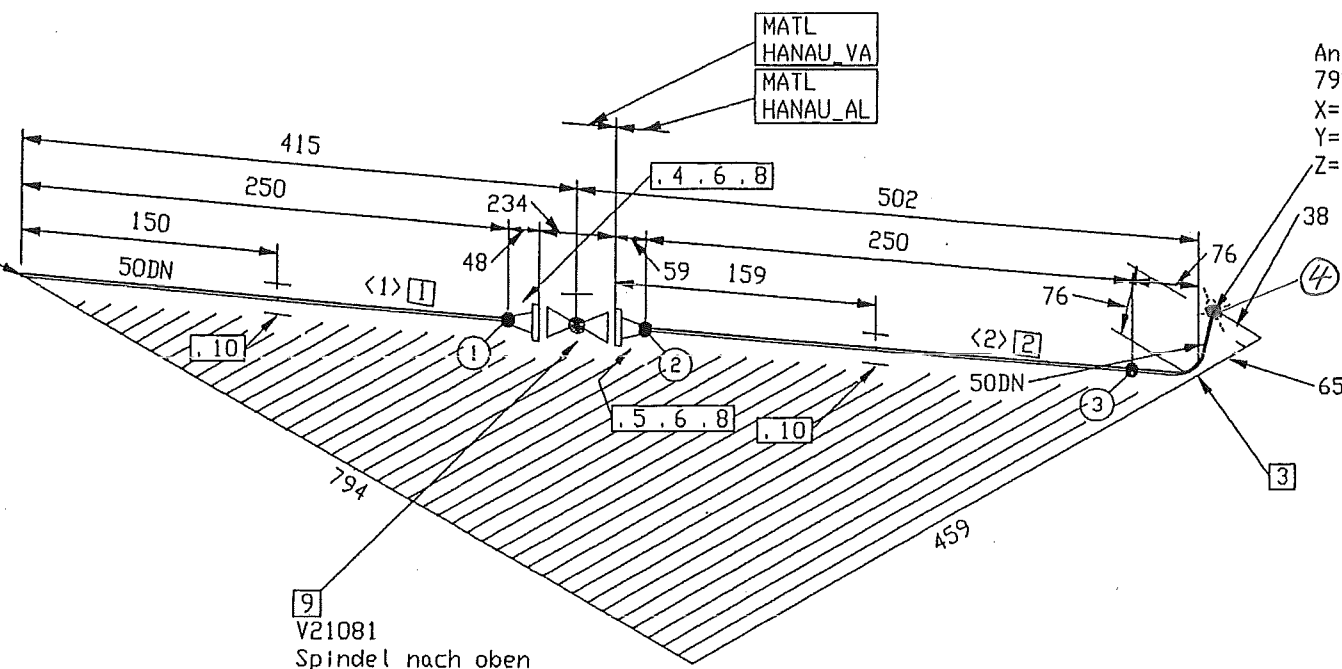

Stückliste

Lfd. Nr.	Benennung	DN (MM)	Sachnummer	Menge	Gewicht (kg)
Rohr					
1	ROHR 60,3 x 2,9 1.4541	50	0004980	250 MM	1,0
2	ROHR 60,3 x 3,9 ALMG4,5MN W27	50	77038146	250 MM	0,5
Fitting					
3	BOGEN 60,3x3,9 DIN2605-2-90-3 ALMG4,5MN	50	77038155	1	0,2
Flansch					
4	V-FLANSCH 50/60,3DIN2635 1.4541	50	77038698	1	2,8
5	VORSCHWEISSFLANSCH C 50 ND40 gez. auf 79314718	50	77039645	1	1,7
Dichtung					
6	DICHTUNG DN 50 PN63 DIN 2691	50	77039144	2	0,0
Schraube / Mutter					
7	SECHSKANTMUTTER M16 A4-70	16	0281227	8	0,2
8	SECHSKANTSCHRAUBE M 16 x 75 A2	16	0221332	8	1,1
Ventil					
9	ABSPERRVENTIL DN 50 PN 40	50	77038873	1	27,0
Halterung					
10	Halterung gez. auf 79316107D	50	79316831	2	1,0
Summe Masse					35,6

Rohrzuschnitt

Rohr Stk.	Länge (MM)	DN (MM)	Bemerkung	Rohr Ende 1	Rohr Ende 2	Sachnummer
<1>	250	50				0004980
<2>	250	50				77038146

Rohr DN (MM) 50
CL Länge (MM) 993

Werkstoff: HANAU VA		Alle mit Sauerstoff in Berührung kommenden Teile Öl- und fettfrei	
Werkstoffkennzeichen	Maßstab	Allgemeintoleranzen	Zahl:
ISO-Methode	ISO-Methode	ISO-Methode	ISO-Methode
Datum: 29.07.05		Name: Frickhöfer	
Bezug / Projekt:		Capr.: Hohner 05/08/05	
ASU Kosice		Blatt-Nr.: 1 Blattzahl: 1	
Benennung: OL21024		Sach-Nr.: 79320102	

21.10.05

