


X= + 4514
Y= - 1284
Z= +50000

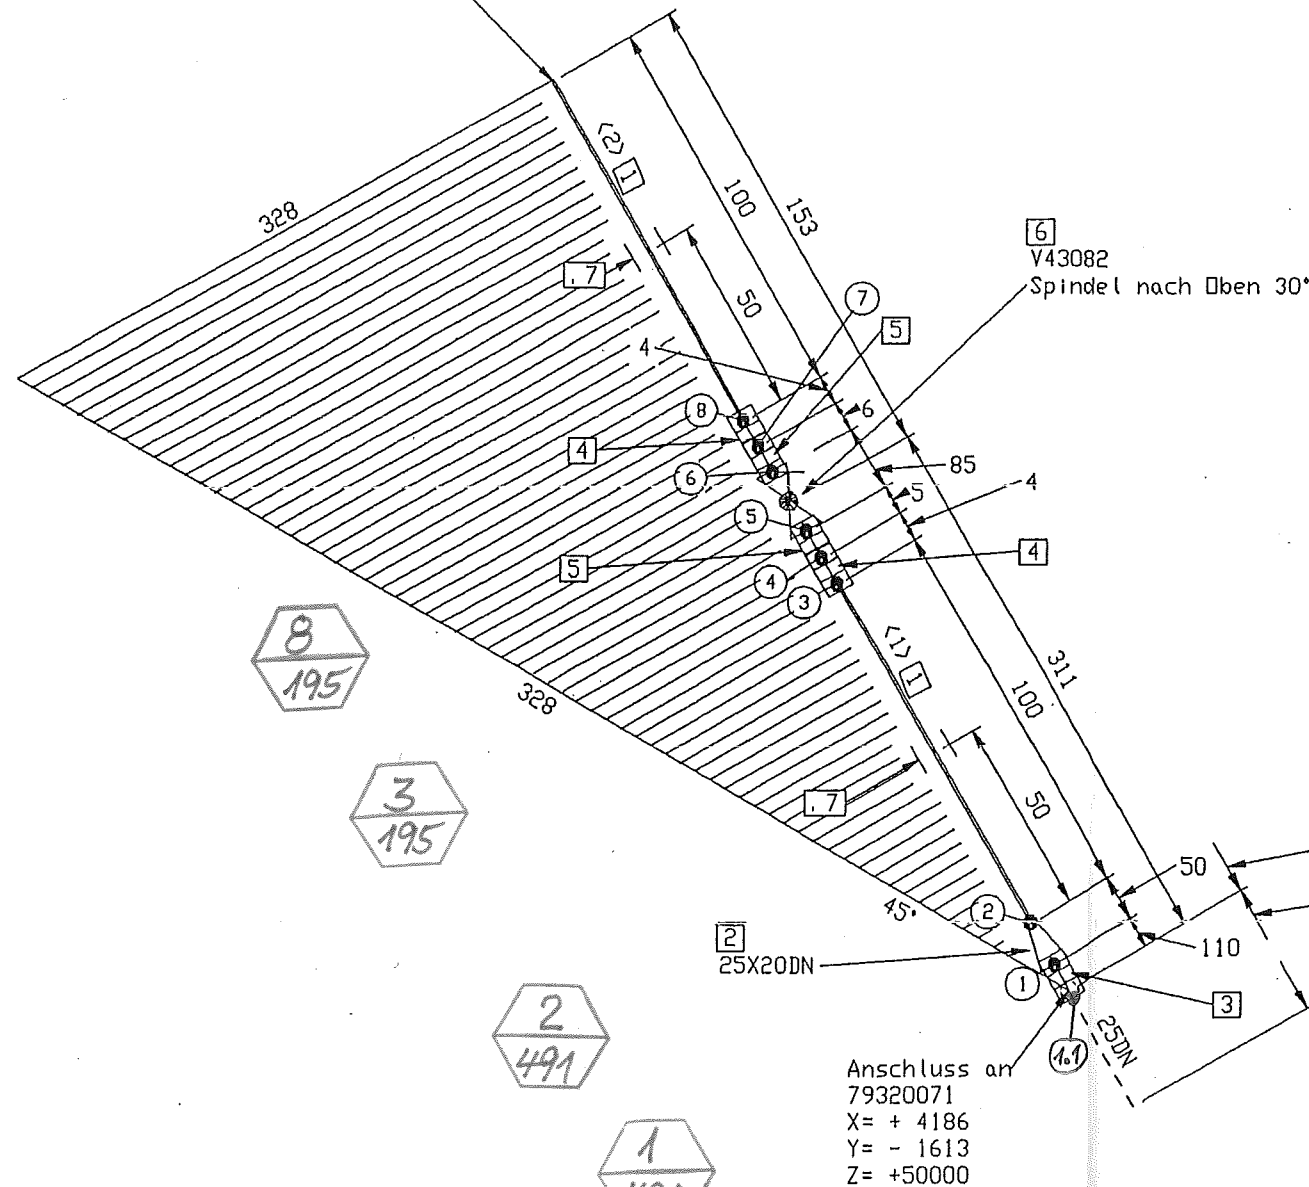

Stückliste

Lfd. Nr.	Benennung	DN (MM)	Sachnummer	Menge	Gewicht (kg)
Rohr					
1	ROHR 26,9 x 2 1.4541	20	0002080	200 MM	0.2
Fitting					
2	RED.-STUCK-K- 33,7 x 2,0- 26,9 x 2,0	25X20	793.10344	1	0.2
3	TRANSITIONJOINT DN 25/PN40	25	770.38165	1	0.4
4	Kugelmutter PN40 26,9 gez. auf 79309937	20	793.09939	2	0.2
5	Oberwurfmutter M40x2 gez. auf 79309930	20	793.09931	2	0.4
Ventil					
6	MESSER-ABSPERRVENTIL DN 20 PN 45	20	793.10002	1	1.9
Halterung					
7	Halterung gez. auf 79315942	20	79316108	2	3.4
Summe Masse					6.7

Rohrzuschnitt

Rohr Stk.	Länge (MM)	DN (MM)	Bemerkung	Rohr Ende 1	Rohr Ende 2	Sachnummer
<1>	100	20				0002080
<2>	100	20				0002080

MATL
HANAU VA
MATL
HANAU AL

Rohr DN (MM) 25 20
CL Länge (MM) 160 304

E				Werkstoff: HANAU VA	Alle mit Sauerstoff in Berührung kommenden Teile Öl- und fettfrei	
D				Werkstoffdicke: 1-0.5	Maßstab	Allgemeine Abgrenzen: DN 28005, DN 6570, DN 7168 mild
C				1 außen		Ähnl.: , Masse kg
B				1 innen		Erf.: ,
A				ISO-Methode E	Datum: 29.07.05	Ers.d.: ,
Änd. Mitgl. Datum Bearb.				Name: Frickhöfer	04/08/05	
Diese Zeichnung ist urheberrechtlich geschützt. Sie darf ohne unsere ausdrückliche Zustimmung weder vervielfältigt noch in irgendeiner Weise weitergegeben werden.				Bezug / Projekt: ASU Kosice	Blatt-Nr.: 1 Blattzahl: 1	
Air Liquide AGS GmbH Hanau				Benennung: A15038	Soch-Nr.: 79320111 Formel: C	

21.10.05

Essener Hochdruck-
Rohrleitungsbau

Original

ist in rot gestempelt