

Stückliste

Lfd. Nr.	Benennung	DN (MM)	Sachnummer	Menge	Gewicht (kg)
Rohr					
1	ROHR 60,3 X 3,9 ALMG4, 5MN W27	50	77038146	1276 MM	2,4
Fitting					
2	RED. -STUCK-K- 60,3 x 3,9- 33,4 x 3,4 gez. auf 79313824	50X25	79313825	1	0,2
3	BOGEN 60,3x3,9 DIN2605-2-90-3 ALMG4, 5MN	50	77038155	2	0,5
Flansch					
4	VORSCHWEISSFLANSCH C 25 ND 16 gez. auf 79314716	25	77038616	1	0,7
Halterung					
5	Halterung gez. auf 79315942	50	79316303	1	1,5
Summe Masse					5,2

Rohrzuschnitt

Rohr Stk.	Länge (MM)	DN (MM)	Bemerkung	Rohr Ende 1	Rohr Ende 2	Sachnummer
<1>	928	50				77038146
<2>	348	50				77038146


Rohr DN (MM) 50 25
CL Länge (MM) 1656 45

Essener Hochdruck-
Rohrleitungsbau
Original
ist in rot gestempelt

27.10.05

X= + 4750
Y= + 1626
Z= +500
Anschluss an
FV23073

27.10.05

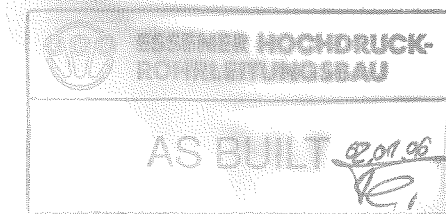

E		Werkstoff: HANAU AL		Alle mit Sauerstoff in Berührung kommenden Teile Öl- und fettfrei	
D		Werkstoffkennzeichen: 140.3		Name: Frickhöfer	
C		Maßstab: 1:0,5		Datum: 29.07.05	
B		Allgemeintoleranzen: DIN 28005, DIN 8570, DIN 7168 mittel		Gepr.: Hahner 05/08/05	
A		ISO-Methode E		Bezug / Projekt: ASU Kosice	
X		Änd. Mittgl. Datum Beorb.		Blatt-Nr.: 1 Blattzahl: 1	
A		Diese Zeichnung ist urheberrechtlich geschützt. Sie darf ohne unsere ausdrückliche Zustimmung weder vervielfältigt noch in irgendeiner Weise weitergegeben werden.		Sach-Nr.: 79320103	
A		Air Liquide AGS GmbH Hanau		Formel: C	