

5

6

7

8

Stückliste

Lfd. Nr.	Rohr	Benennung	DN (MM)	Sachnummer	Menge	Gewicht (kg)
1	ROHR	219,1 X 6,4 ALMG4,5MN W27	200	77038151	1385 MM	13.0
2	ROHR	168,3 X 7,1 ALMG4,5MN W27	150	77038150	695 MM	1.5
3	ROHR	88,9 X 5,5 ALMG4,5MN W27	80	77038147	2430 MM	9.5
4	ROHR	48,3 X 5,1 ALMG4,5MN W27	40	77038145	79 MM	0.2
5	ROHR	33,4 X 3,4 ALMG4,5MN W27	25	77038144	77 MM	0.1

Fitting

6	RED.-STÜCK-K-219,1 x 6,0-168,3 x 6,0	200X150	793.14059	1	1.5
7	THERMOMETEREINBAU AB DN125	200X25	793.12132	1	0.3
8	T-Stutzen 219,1x6,4 - 88,9x5,5	150X80	79316992	1	0.3
9	BOGEN 88,9x5,5 DIN2605-2-90-3 ALMG4,5MN	80	77038156	1	0.7
	Stutzen auf 45				
10	BOGEN 88,9x5,5 DIN2605-2-90-3 ALMG4,5MN	80	77038156_1	4	2.8

Ventil

11	Absperrklappe DN 200/PN 10/16	200	770.38888	1	170.0
----	-------------------------------	-----	-----------	---	-------

Halterung


12	Bordscheibe gez. auf 79313040	80	79313043	1	-
----	-------------------------------	----	----------	---	---

V-FLANSCH DN150, ALMG4,5MN
ZUBEHÖR ATLAS-COPCO

Summe Masse 199.9


Rohrzuschnitt

Rohr Stk.	Länge (MM)	DN (MM)	Bemerkung	Rohr Ende 1	Rohr Ende 2	Sachnummer
<1>	977	200				77038151
<2>	408	200				77038151
<3>	78	40				77038145
<4>	159	80				77038147
<5>	496	80				77038147
<6>	451	80				77038147
<7>	667	80				77038147
<8>	522	80				77038147
<9>	136	80				77038147
<10>	695	150				77038150
<11>	77	25				77038144

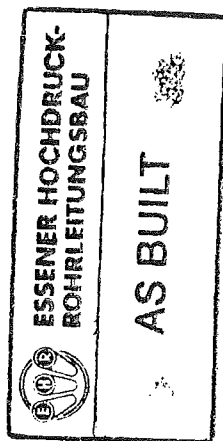

Rohrhalterungen und Rohrführungen

Ansicht von oben

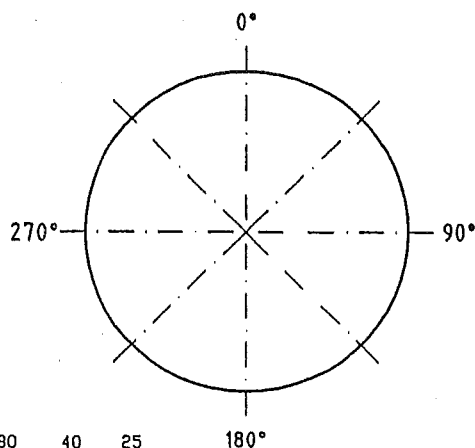

Rohr DN (MM)	200	150	80	40	25
CL Länge (MM)	1867	695	3582	186	231

E D C B A	Workstoff: HANAU AL	Alle mit Sauerstoff in Berührung kommenden Teile Öl- und fettfrei	
	Workstückarten I-0.5 3 außen 2 innen	Maßstab 1:0.3	Allgemeintoleranzen DN 28005 DN 8570 DN 7168 mittel
	ISO-Methode E	Datum: 25.04.05	Erst:
	Bezug / Projekt: ASU Kosice	Name: Frickhäger	Masse kg
Diese Zeichnung ist urheberrechtlich geschützt. Sie darf ohne unsere ausdrückliche Zustimmung weder vervielfältigt noch in irgendeiner Weise verändert oder Drillen mitgeteilt bzw. weitergegeben werden. Air Liquide AGS GmbH Hanau		Blatt-Nr.: 1 Blattzahl: 2 Sach-Nr.: 79320014 Formel: C	

7
1646
1645
133Anschluss an
Bl. 26
200X150DN10
1339
1338.1
1648
13324202
10X25DN

ESSENER HOCHDRUCK-
ROHRLEITUNGSBAU GMBH

AIR LIQUIDE
Air Liquide AGS GmbH