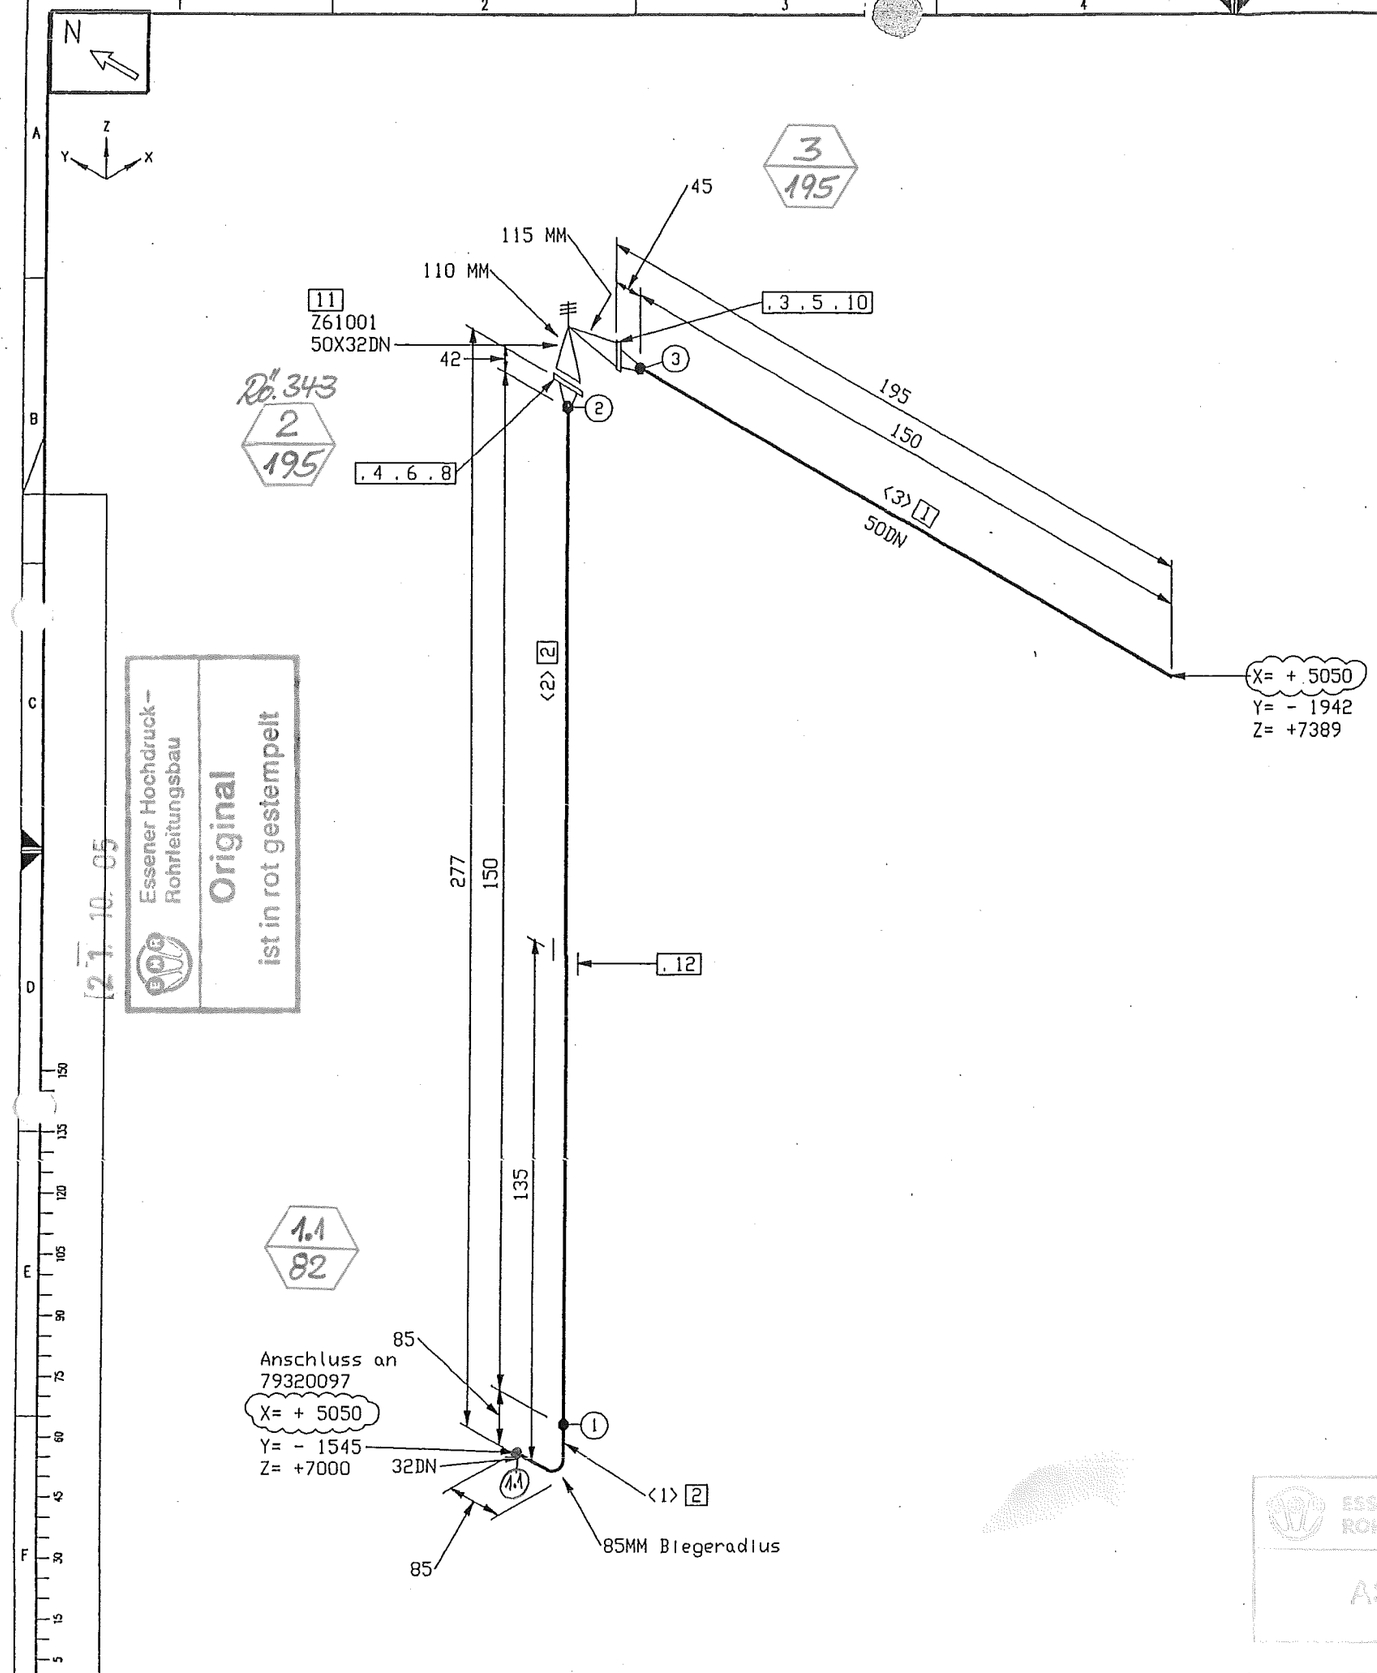

Stückliste

Lfd Nr.	Benennung	DN (MM)	Sachnummer	Menge	Gewicht (kg)
	Rohr				
1	ROHR 60,3 x 2,0 1.4541	50	770.38974	150 MM	0.4
2	ROHR 42,4 x 2,9 1.4541	32	770.38829	284 MM	0.8
	Flansch				
3	FLANSCH C50x60,3 DIN2633-1.4541	50	364234	1	2.6
4	FLANSCH C 32 PN40 DIN 2635-1.4541	32	77039123	1	1.9
	Dichtung				
5	DICHTUNG DN 50 PN40 DIN 2690	50	0320037	1	0.1
6	DICHTUNG DN 32 PN40 DIN 2692	32	77038076	1	0.0
	Schraube / Mutter				
7	SECHSKANTMUTTER ISO 4032 M16 A4-70	16	0281227	4	0.1
8	SECHSKANTSCHRAUBE M 16 x 60 A2	16	0220000	4	0.5
9	SECHSKANTMUTTER M16 A4-70	16	0281227	4	0.1
10	SECHSKANTSCHRAUBE M 16 x 60 A2	16	0222531	4	0.5
	Ventil				
11	SICHERHEITSVENTIL DN 32/50 10bar	50X32	77039942	1	12.0
	Halterung				
12	Halterung gez. auf 79315942	32	79316109	1	0.9
			Summe Masse		19.9

Rohrzuschnitt

Rohr Stk.	Länge (MM)	DN (MM)	Bemerkung	Rohr Ende 1	Rohr Ende 2	Sachnummer
<1>	134	32	PLD BEND(1)			770.38829
<2>	150	32				770.38829
<3>	150	50				770.38974

	DN (MM)	50	32
CL Länge (MM)		312	438

Essener Hochdruck-Rohrleitungsbau
Original
ist in rot gestempelt
21.10.05

E			
D			
C			
B	000000	26.09.05	Hohner
A	000000	31.08.05	Schneider
X	Änd. Mitltg.	Datum	Bearb.

Diese Zeichnung ist urheberrechtlich geschützt. Sie darf ohne unsere ausdrückliche Zustimmung weder vervielfältigt noch in irgendeiner Weise verwertet oder Dritten mitgeteilt bzw. weitergegeben werden.

Air Liquide AGS GmbH Hanau

ESSENER HOCHDRUCK-ROHRLEITUNGSBAU
AS BUILT 24.09.06

Werkstoff : HANAU_VA
Werkstückkanten −0.5 außen ±0.3 innen
Maßstab
Allgemeintoleranzen DIN 28005 DIN 8570 DIN 7168 mittel
ISO-Methode E
Datum : 29.07.05
Name : Frickhöfer
Gepr.: Hohner 05/08/05

Alle mit Sauerstoff in Berührung kommenden Teile Öl- und fettfrei

Änl. :
Ers.f.:
Ers.d.:
Masse kg

Bezug / Projekt :
ASU Kosice

Benennung :
DL61102

AIR LIQUIDE

Blatt-Nr. : 1 Blattzahl : 1
Sach-Nr. : 79320106
Format C

ISOGEN INTEL NT (DIGITAL) VERSION 8.9.0 (RUN 05/08/05 11:06