

8
195

3
195

2
491

26 276
1
491

X = + 5991
Y = + 1600
Z = + 750

6
V23017
Spindel 30° aus der Senkrechten

X = + 6360
Y = + 1600
Z = + 750
Anschluss an
79319777

Stückliste



Lfd. Nr.	Benennung	DN (MM)	Sachnummer	Menge	Gewicht (kg)
Rohr					
1	RDHR 26,9 x 2 1.4541	20	0002080	175 MM	0.3
Fitting					
2	RED. -STÜCK-K- 33,7 x 2,0- 26,9 x 2,0	25X20	793.10344	1	0.2
3	Überwurfnutter M40x2 gez. auf 79309930	20	793.09931	2	0.4
4	Kugelnutse PN40 26,9 gez. auf 79309937	20	793.09939	2	0.2
Flansch					
5	V-FLANSCH DN 25 PN 40 mit dr. Fl. 1.4541	25	0361041	1	1.3
Ventil					
6	MESSER-ABSPERRVENTIL DN 20 PN 45	20	793.10002	1	2.0
Halterung					
7	Halterung gez. auf 79316107D	20	793.16108	2	-
Summe Masse					4.4

Rohrzuschnitt

Rohr Stk.	Länge (MM)	DN (MM)	Bemerkung	Rohr Ende 1	Rohr Ende 2	Sachnummer
<1>	100	20				0002080
<2>	75	20				0002080

Rohr DN (MM) 25 20
CL Länge (MM) 90 279

21.10.05

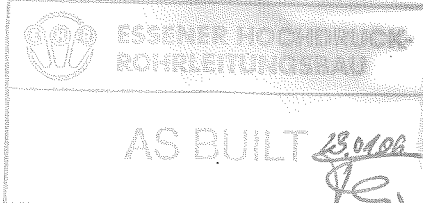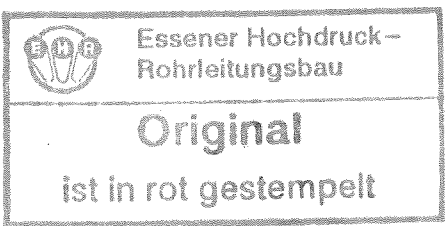

Werkstoff: HANAU VA		Alle mit Sauerstoff in Berührung kommenden Teile Öl- und fettfrei	
Werkstückkonten	Messlab	Allgemeintoleranzen	Ähnl.:
-0.5	+0.3	DN 28005	
außen	innen	DN 6570	Ers.f.:
		DN 7168 mittel	
Datum: 29.07.05		Ers.d.:	
Name: Frickhöfer			
Gepr.: Hohner		05/08/05	
Bozuz / Projekt:			
ASU Kosice			
Benennung:		NL23008	
Blatt-Nr.: 1		Blattzahl: 1	
Sach-Nr.:		79320107	
		Format: C	