


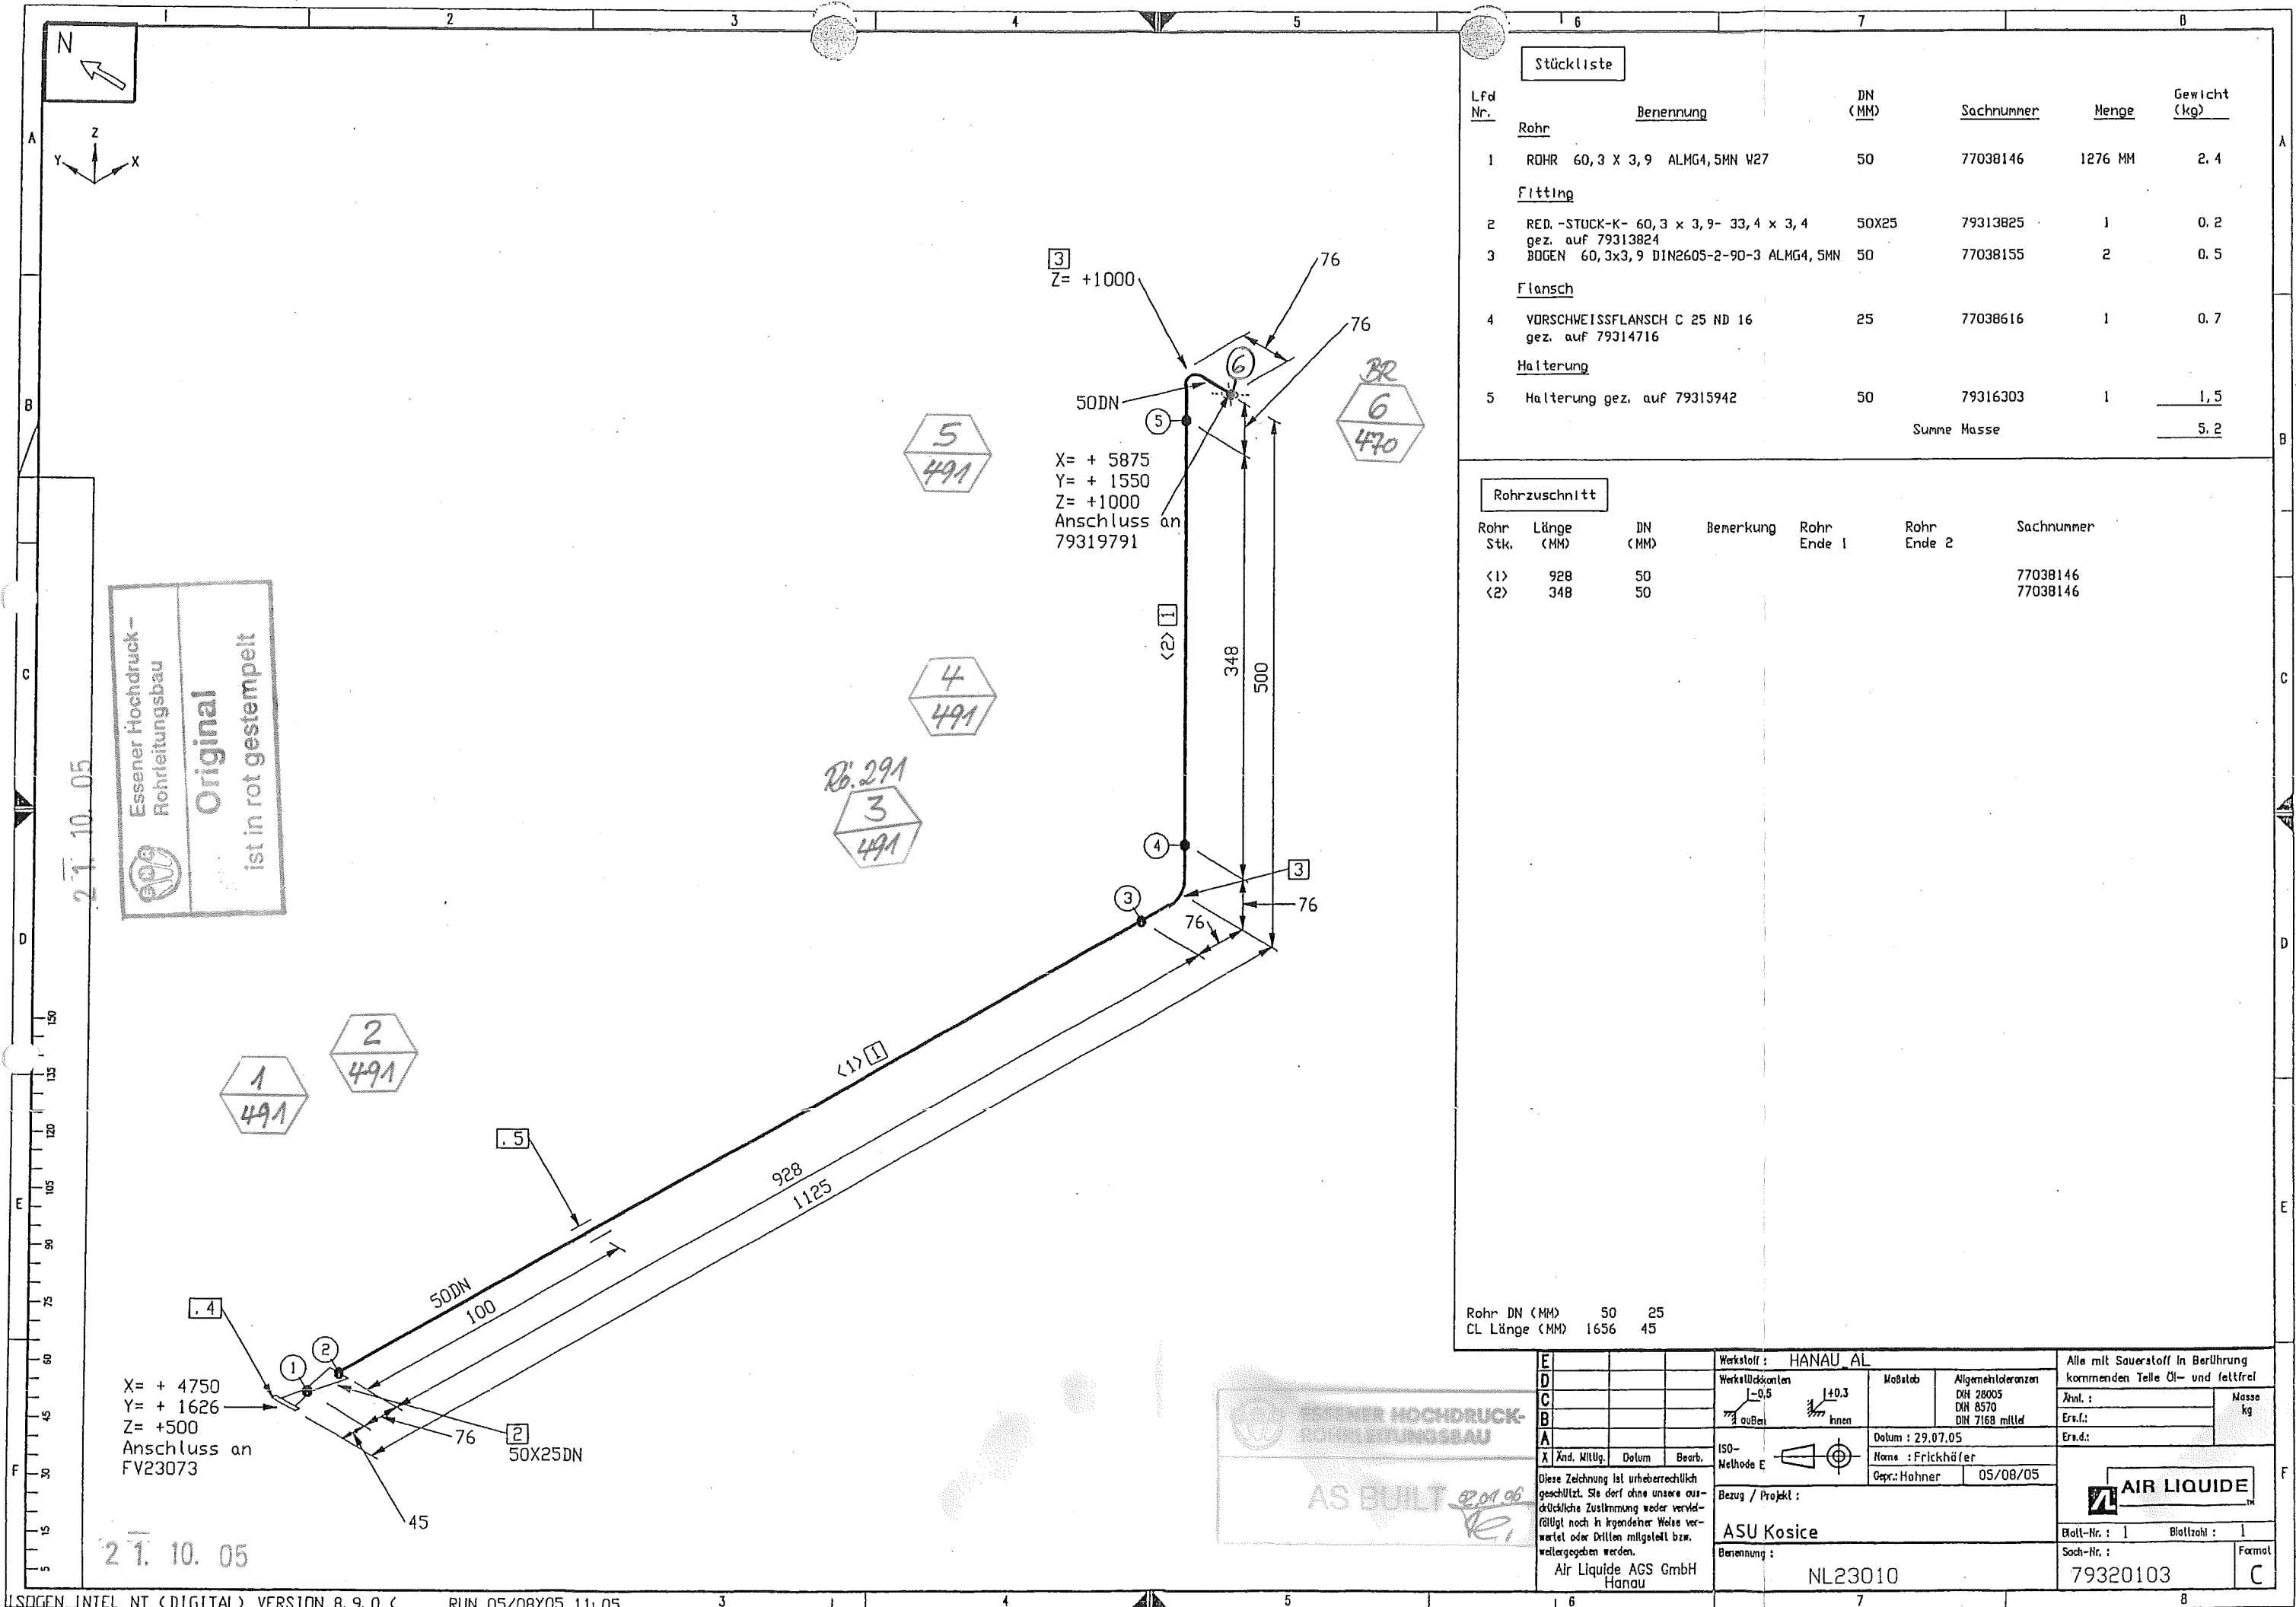

Stückliste					
Lfd. Nr.	Benennung	DN (MM)	Sachnummer	Menge	Gewicht (kg)
Rohr					
1	ROHR 60,3 X 3,9 ALMG4,5MN W27	50	77038146	1276 MM	2.4
Fitting					
2	RED.-STUCK-K- 60,3 x 3,9- 33,4 x 3,4 gez. auf 79313824	50X25	79313825	1	0.2
3	BOGEN 60,3x3,9 DIN2605-2-90-3 ALMG4,5MN	50	77038155	2	0.5
Flansch					
4	VORSCHWEISSFLANSCH C 25 ND 16 gez. auf 79314716	25	77038616	1	0.7
Halterung					
5	Halterung gez. auf 79315942	50	79316303	1	1.5
Summe Masse					5.2

Rohrzuschnitt						
Rohr Stk.	Länge (MM)	DN (MM)	Benennung	Rohr Ende 1	Rohr Ende 2	Sachnummer
<1>	928	50				77038146
<2>	348	50				77038146

Rohr DN (MM) 50 25
CL Länge (MM) 1656 45

E				Werkstoff: HANAU_AL	Alle mit Sauerstoff in Berührung kommenden Teile Öl- und fettfrei	
D				Werkstoffkennzeichen: L=0.5	Maßstab	Allgemeintoleranzen: DIN 28005, DIN 8570, DIN 7168 mittel
C				ISO-Methode E	Datum: 29.07.05	Ähnl.: Ers.f.: Ers.d.
B					Name: Frickhöfer	
A					Gepr.: Hohner	05/08/05
X Änd. Mittlg. Datum Bearb.				Bezug / Projekt: ASU Kosice		
Diese Zeichnung ist urheberrechtlich geschützt. Sie darf ohne unsere ausdrückliche Zustimmung weder vervielfältigt noch in irgendeiner Weise weitergegeben werden.				Blatt-Nr.: 1 Blattzahl: 1		
Air Liquide AGS GmbH Hanau				Sach-Nr.: 79320103		
				Format: C		