


lf. Nr.	Benennung gez. auf	Werkstoff Zeugnis	Stck	KZ	Abmessung1 [mm]	Abmessung2 [mm]	Sach-Nr.	F	ME	Menge	Masse [Kg]	I	Änd.-Nr. Datum	Bemerkung
1	Piping LP Column K22001						79320034	C	ST		1.000	5201,3		Kemmontage
2	Piping Gas Column K40002						79320033	C	ST		1.000	1564,7		Kemmontage
3	ISOMETRIE NL23010						79319781	C	ST		1.000	18,9		Ventilkasten VK1
4	ISOMETRIE OL 61103						79319782	C	ST		1.000	17,6		Ventilkasten VK1
5	ISOMETRIE NL 73001						79319785	C	ST		1.000	5,4		Ventilkasten VK1
6	ISOMETRIE OL 61105						79319798	C	ST		1.000	28,9		durch WT-Box
7	ISOMETRIE OL 61205						79319799	C	ST		1.000	17,9		durch WT-Box
8	ISOMETRIE N21020_1						79319819	C	ST		1.000	150,8		 Essener Hochdruck- Rohrleitungsbau Original ist in rot gestempelt
9	ISOMETRIE N21020_2						79319820	C	ST		1.000	151,3		
10	ISOMETRIE RL40003						79319823	C	ST		1.000	195,4		

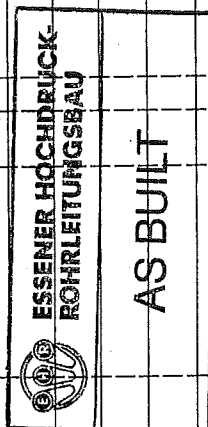

Air Liquide AGS GmbH			KZ = Kennzeichen Rohmaßposition L1 - Länge		D1 - Durchmesser F1 - Rechteck		ME - Mengeneinheit nach ISO-CODE		F - Format	Masse - Kg
			ausgest. am:	Druckdatum:	Benennung + Kurzbezeichnung	INSIDE PIPING SILO-BOX	Masse in kg [Summe Einzelpositionen]	Blz.		
			15.09.2005	22.09.2005			20569,5	9		
			Bearbeiter:	geprüft:	gezeichnet auf		Sach-Nr.:			
							79319514			
Ind	Änd.	Mit. Nr.	Datum	Name						

Diese Stückliste ist eine streng vertrauliche Mitteilung und urheberrechtlich geschützt. Sie darf ohne unsere ausdrückliche Erlaubnis weder kopiert noch in irgendeiner Weise gewerblich verwertet oder Dritten zur Kenntnis gegeben werden. DIN 34.

l.f. Nr	Benennung gez. auf	Werkstoff Zeugnis	Stck	KZ	Abmessung1 [mm]	Abmessung2 [mm]	Sach.-Nr.	F	ME	Menge	Masse [Kg]	I	Änd. -Nr Datum	Bemerkung
11	ISOMETRIE NL21017						79319824	C	ST		1.000	298,7		Ventilkasten VK2 Vormontage
12	ISOMETRIE N21021						79319825	C	ST		1.000	76,5		Ventilkasten VK2 Vormontage
13	ISOMETRIE A21004						79319826	C	ST		1.000	104,4		Ventilkasten VK2 Vormontage
14	ISOMETRIE N21027						79319827	C	ST		1.000	112,9		Ventilkasten VK2 Vormontage
15	ISOMETRIE N21019						79319828	C	ST		1.000	157,0		Ventilkasten VK2 Vormontage
16	ISOMETRIE RL43001						79319830	C	ST		1.000	124,9		Ventilkasten VK2 Vormontage
17	ISOMETRIE NL40016						79319832	C	ST		1.000	80,7		Ventilkasten VK3 Vormontage
18	ISOMETRIE AL43015						79319833	C	ST		1.000	83,4		Ventilkasten VK3 Vormontage
19	ISOMETRIE AL43007						79319834	C	ST		1.000	56,1		Ventilkasten VK3 Vormontage
20	ISOMETRIE N43009						79319835	C	ST		1.000	144,3		Ventilkasten VK3 Vormontage



**ESSENER HOCHDRUCK-
ROHRLIEFERUNGSBAU**

AS BUILT

Original

**Essener Hochdruck -
Ventilkasten VK3 Vormontage**

**Ventilkasten VK3 Vormontage
Ist in rot gestempelt**

Air Liquide AGS GmbH		KZ = Kennzeichen Rohmaßposition L1 - Länge	D1 - Durchmesser F1 - Rechteck	ME - Mengeneinheit nach ISO-CODE	F - Format	Masse - Kg
		ausgest. am: 15.09.2005	Benennung + Kurzbezeichnung INSIDE PIPING SILO-BOX			Plz. 9
						Masse in kg [Summe Einzelpositionen] 20569,5
		Bearbeiter:	geprüft:		Sach-Nr.:	Plz. BL-Nr
				A	79319514	2
Ind	Änd.Mit.Nr	Datum	Name			

Diese Stückliste ist eine streng vertrauliche Mitteilung und urheberrechtlich geschützt. Sie darf ohne unsere ausdrückliche Erlaubnis weder kopiert noch in irgendeiner Weise gewerblich verwertet oder Dritten zur Kenntnis gegeben werden, DIN 34.

lf. Nr	Benennung gez. auf	Werkstoff Zeugnis	Stck/KZ	Abmessung1 [mm]	Abmessung2 [mm]	Sach-Nr.	F ME	Menge	Masse [Kg]	I	Änd.-Nr Datum	Bemerkung
21	ISOMETRIE RL40004					79319837	C ST	1.000	70,9			Ventilkasten VK3 Vormontage
22	ISOMETRIE RL43006					79319838	C ST	1.000	58,4			Ventilkasten VK3 Vormontage
23	ISOMETRIE R40011					79319840	C ST	1.000	72,2			Ventilkasten VK4
24	ISOMETRIE O40008					79319842	C ST	1.000	13,2			Ventilkasten VK3 Vormontage
25	ISOMETRIE A20015					79319843	C ST	1.000	213,4			
26	ISOMETRIE R40002					79319845	C ST	1.000	64,5			Essener Hochdruck- Rohrleitungsbau
27	ISOMETRIE R40009					79319846	C ST	1.000	64,5			Original ist in rot gestempelt
28	ISOMETRIE RL40005					79319847	C ST	1.000	14,8			
29	ISOMETRIE RL40004					79319848	C ST	1.000	105,0			Ventilkasten VK3 Vormontage
30	ISOMETRIE R40015					79319849	C ST	1.000	134,7			Ventilkasten VK4

Air Liquide AGS GmbH		KZ = Kennzeichen Rohraßposition L1 - Länge		D1 - Durchmesser F1 - Rechteck		ME - Mengeneinheit nach ISO-CODE F - Format Masse - Kg	
		ausgest. am: 15.09.2005	Druckdatum: 22.09.2005	Benennung + Kurzbezeichnung INSIDE PIPING SILO-BOX		Masse in kg [Summe Einzelpositionen] 20569,5	
		Bearbeiter:	geprüft:	gezeichnet auf		Sach-Nr.: 79319514	
Ind	Änd.Mit.Nr	Datum	Name	A		3	


Diese Stückliste ist eine streng vertrauliche Mitteilung und urheberrechtlich geschützt. Sie darf ohne unsere ausdrückliche Erlaubnis weder kopiert noch in irgendeiner Weise gewerblich verwertet oder Dritten zur Kenntnis gegeben werden, DIN 34.

lf. Nr	Benennung gez. auf	Werkstoff Zeugnis	Stck	KZ	Abmessung1 [mm]	Abmessung2 [mm]	Sach-Nr.	F	ME	Menge	Masse [Kg]	I	Änd.-Nr Datum	Bemerkung
31	ISOMETRIE R43005						79319850	C	ST		1.000	21,6		
32	ISOMETRIE A15046						79319851	C	ST		1.000	21,7		Ventilkasten VK3 Vormontage
33	ISOMETRIE N43009						79319853	C	ST		1.000	9,6		Ventilkasten VK3 Vormontage
34	ISOMETRIE A43013						79319855	C	ST		1.000	9,0		Ventilkasten VK3 Vormontage
35	ISOMETRIE NL21018						79319856	C	ST		1.000	272,2		
36	ISOMETRIE AL21002						79319857	C	ST		1.000	177,1		Ventilkasten VK1
37	ISOMETRIE NL73001						79319858	C	ST		1.000	129,6		Ventilkasten VK1
38	ISOMETRIE NL23003						79319859	C	ST		1.000	82,2		Ventilkasten VK1
39	ISOMETRIE O61111						79319860	C	ST		1.000	166,9		Essener Hochdruck - Ventilbau Ventil VK3 Vormontage
40	ISOMETRIE O40012						79319862	C	ST		1.000	96,0		Original ist in rot gestempelt

Air Liquide AGS GmbH		KZ = Kennzeichen Rohmaßposition L1 - Länge K1 - Kreisring		D1 - Durchmesser F1 - Rechteck		ME - Mengeneinheit nach ISO-CODE		F - Format		Masse - Kg	
		ausgest. am: 15.09.2005	Druckdatum: 22.09.2005	Benennung + Kurzbezeichnung INSIDE PIPING SILO-BOX		Masse in kg [Summe Einzelpositionen] 20569,5		Blz. 9			
		Bearbeiter:	geprüft:	gezeichnet auf		Sach-Nr.:		79319514		BL-Nr. 4	
Ind	Änd.	Mit.	Nr.	Datum	Name	A					

Diese Stückliste ist eine streng vertrauliche Mitteilung und urheberrechtlich geschützt. Sie darf ohne unsere ausdrückliche Erlaubnis weder kopiert noch in irgendeiner Weise gewerblich verwertet oder Dritten zur Kenntnis gegeben werden, DIN 34.

lf. Nr.	Benennung gez. auf	Werkstoff Zeugnis	Stck	KZ	Abmessung1 [mm]	Abmessung2 [mm]	Sach-Nr.	F	ME	Menge	Masse [Kg]	I	Änd.-Nr Datum	Bemerkung
41	ISOMETRIE OL40007						79319863	C	ST		1.000	185,1		Ventilkasten VK3 Vormontage
42	ISOMETRIE R40014						79319864	C	ST		1.000	45,9		Ventilkasten VK4
43	ISOMETRIE OL61105						79319866	C	ST		1.000	195,9		
44	ISOMETRIE OL61205						79319867	C	ST		1.000	193,8		
45	ISOMETRIE N21020						79319868	C	ST		1.000	102,2		Ventilkasten VK2 Vormontage
46	ISOMETRIE RL43002						79319869	C	ST		1.000	4,5		Ventilkasten VK2 Vormontage
47	ISOMETRIE AL43011						79319870	C	ST		1.000	8,3		Ventilkasten VK3 Vormontage
48	ISOMETRIE N21025						79319871	C	ST		1.000	17,7		Ventilkasten VK2 Vormontage
49	ISOMETRIE N21003						79319872	C	ST		1.000	45,4		
50	ISOMETRIE O22003						79319873	C	ST		1.000	1020,3		Ventilkasten VK2 Vormontage


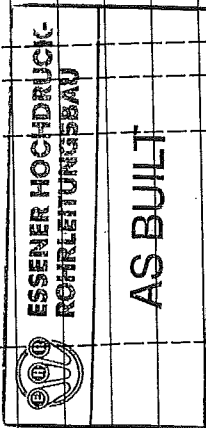


Original
ist in rot gestempelt

Air Liquide AGS GmbH		KZ = Kennzeichen Rohmaßposition L1 - Länge		D1 - Durchmesser F1 - Rechteck	ME - Mengeneinheit nach ISO-CODE	F - Format	Masse - Kg
		ausgest. am: 15.09.2005		Benennung + Kurzbezeichnung INSIDE PIPING SILO-BOX		Masse in kg [Summe Einzelpositionen] 20569,5	
		Bearbeiter: Gerd Hohnér		gezeichnet auf		Sach-Nr.: 79319514	
Ind.Änd.Mit.Nr		Datum		Name		BL-Nr. 5	

Diese Stückliste ist eine streng vertrauliche Mitteilung und urheberrechtlich geschützt. Sie darf ohne unsere ausdrückliche Erlaubnis weder kopiert noch in irgendeiner Weise gewerblich verwertet oder Dritten zur Kenntnis gegeben werden, DIN 34.


lf.Nr	Benennung gez. auf	Werkstoff Zeugnis	Stck	KZ Abmessung1 [mm]	DL - Durchmesser F1 - Rechteck	ME - Mengeneinheit nach ISO-CODE	F - Format	Masse - Kg	I Änd.-Nr Datum	Bemerkung
51	ISOMETRIE OL23004									Ventilkasten VK1
52	ISOMETRIE N22007									
53	ISOMETRIE AL23002									Ventilkasten VK1
54	ISOMETRIE NL23007									Ventilkasten VK2 Vormontage
55	ISOMETRIE N22001									
56	ISOMETRIE N22001									
57	ISOMETRIE OL40001									
58	ISOMETRIE OL40103									
59	ISOMETRIE O22002									Ventilkasten VK2 Vormontage
60	ISOMETRIE OL21007									

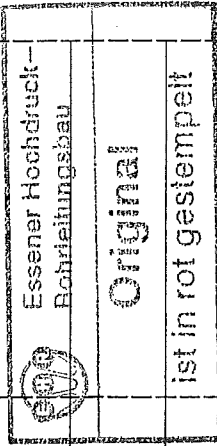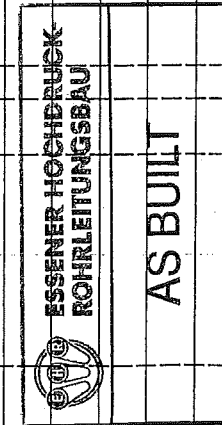

Air Liquide AGS GmbH		KZ = Kennzeichen Rohmaßposition L1 - Länge K1 - Kreisring		DL - Durchmesser F1 - Rechteck		ME - Mengeneinheit nach ISO-CODE		F - Format		Masse - Kg	
		ausgest. am: 15.09.2005	Druckdatum: 22.09.2005	Benennung + Kurzbezeichnung INSIDE PIPING SILO-BOX						Masse in kg [Summe Einzelpositionen] 20569,5	Blz. 9
		Bearbeiter: Gerd Hohner	geprüft:	gezeichnet auf						Sach-Nr.: 79319514	BL-Nr. 6
Ind	Änd.Mit.Nr	Datum	Name	A							

Diese Stückliste ist eine streng vertrauliche Mitteilung und urheberrechtlich geschützt. Sie darf ohne unsere ausdrückliche Erlaubnis weder kopiert noch in irgendeiner Weise gewerblich verwertet oder Dritten zur Kenntnis gegeben werden, DIN 34.

lf. Nr	Benennung gez. auf	Werkstoff Zeugnis	Stck	KZ	Abmessung1 [mm]	Abmessung2 [mm]	Sach-Nr.	F	ME	Menge	Masse [Kg]	I	Änd.-Nr Datum	Bemerkung
61	ISOMETRIE OL21023						79319915	C	ST	1.000	73,4			
62	ISOMETRIE NL71102						79320005	C	ST	1.000	11,9			durch WT-Box
63	ISOMETRIE NL21013						79320006	C	ST	1.000	22,2			durch WT-Box
64	ISOMETRIE NL71202						79320007	C	ST	1.000	9,0			durch WT-Box
65	ISOMETRIE OL21007						79320008	C	ST	1.000	39,6			durch WT-Box
66	ISOMETRIE NL71102						79320055	C	ST	1.000	51,0			
67	ISOMETRIE NL71202						79320056	C	ST	1.000	50,6			
68	ISOMETRIE NL21013						79320057	C	ST	1.000	9,0			Ventilkasten VK1
69	ISOMETRIE OL21024						79320058	C	ST	1.000	20,2			Essener Hochdruck- Rohrleitungsbau
70	ISOMETRIE AL43015						79320059	C	ST	1.000	9,4			Original ist in rot gestempelt

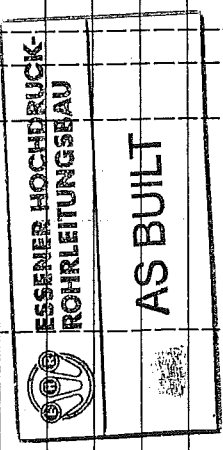

Air Liquide AGS GmbH		KZ = Kennzeichen Rohmaßposition L1 - Länge		D1 - Durchmesser F1 - Rechteck		ME - Mengeneinheit nach ISO-CODE F - Format Masse - Kg	
		ausgest. am: 15.09.2005	Druckdatum: 22.09.2005	Benennung + Kurzbezeichnung INSIDE PIPING SILO-BOX		Masse in kg [Summe Einzelpositionen] 20569,5	Blz. 9
		Bearbeiter: Gerd Hohner	Geprüft:	gezeichnet auf		Sach-Nr.: 79319514	BL-Nr.
Ind	Änd.Mit.Nr	Datum	Name				7

Diese Stückliste ist eine streng vertrauliche Mitteilung und urheberrechtlich geschützt. Sie darf ohne unsere ausdrückliche Erlaubnis weder kopiert noch in irgendeiner Weise gewerblich verwertet oder Dritten zur Kenntnis gegeben werden, DIN 34.

lf. Nr	Benennung gez. auf	Werkstoff Zeugnis	Stck	KZ Abmessung [mm]	Abmessung [mm]	Sach-Nr.	F	ME	Menge	Masse [Kg]	I	Änd.-Nr Datum	Bemerkung
71	ISOMETRIE OL40101					79320060	C	ST		1.000			
72	ISOMETRIE OL61108					79320064	C	ST		1.000			Ventilkasten VK1
73	ISOMETRIE OL 40007					79320079	C	ST		1.000			
74	ISOMETRIE OL61102					79320097	C	ST		1.000			
80	INSIDE-PIPING-PUMP-BOX-LOX					79320035	A	ST		1.000			Vormontage-Pump-Box-LOX
81	INSIDE-PIPING-PUMP-BOX-LIN					79320036	A	ST		1.000			Vormontage-Pump-Box-LIN
82	INSIDE-PIPING-PUMP-BOX-RR					79320037	B	ST		1.000			Vormontage-Pump-Box-RR
83	INSIDE-PIPING-VALVE-BOX-5					79320038	B	ST		1.000			Vormontage-Valve-Box-5
84	INSIDE-PIPING-VALVE-BOX-6					79320039	B	ST		1.000			Vormontage-Valve-Box-6
85	ABGESICHTUNG-SILOBOX					79320021	B	ST		1.000			Vormontage-Valve-Box-6



Essener Hochdruck-
Rohrleitungsbau

Original

Ist in rot gestempelt

Air Liquide AGS GmbH		KZ = Kennzeichen Rohmasposition L1 - Länge		D1 - Durchmesser F1 - Rechteck		ME - Mengeneinheit nach ISO-CODE		F - Format		Masse - Kg	
		ausgest. am: 15.09.2005	Druckdatum: 22.09.2005	Benennung + Kurzbezeichnung INSIDE PIPING SILO-BOX						Masse in kg [Summe Einzelpositionen] 20569,5	Blz. 9
		Bearbeiter:	geprüft:	gezeichnet auf						Sach-Nr.: 79319514	BL-Nr 8
Ind	Änd. Mit. Nr	Datum	Name								

Diese Stückliste ist eine streng vertrauliche Mitteilung und urheberrechtlich geschützt. Sie darf ohne unsere ausdrückliche Erlaubnis weder kopiert noch in irgendeiner Weise gewerblich verwertet oder Dritten zur Kenntnis gegeben werden, DIN 34.

lf. Nr	Benennung gez. auf	Werkstoff Zeugnis	Stück	KZ	Abmessung1 [mm]	Abmessung2 [mm]	Sach-Nr.	F ME	Menge	Masse [Kg]	I	Änd.-Nr Datum	Bemerkung
86	MESSLEITUNG-PUMPENKÜSTEN						79319823	61 ST	1.000	59,8			
87	WIDERSTANDS-THERMOMETER-BL113						79311799	51 ST	6.000	3,0			
88	WIDERSTANDS-THERMOMETER-BL173						79311800	41 ST	7.000	3,5			
	-793-11799												
89	THERMOMETER-BEFESTIGUNG-MD/ND-GÄULE						79311708	16 ST	1.000	1,0			
	-793-11708												
90	DACHDURCHDRINTER-GOLD-BOX						79319830	11 ST	1.000	397,0			



ESSENER HOCHDRUCK-
ROHRLEITUNGSBAU

AS BUILT



Essener Hochdruck-
Rohrleitungsbau

Original



ist in rot gestempelt

ISOMETRIE N 22007	79319815	VORMONTAGE
ISOMETRIE O 22003	79319817	VORMONTAGE
ISOMETRIE NL 23007 (BL 4 v. 4)	79319821	VORMONTAGE AL
ISOMETRIE O 22002	79319829	VORMONTAGE
ISOMETRIE O 40012	79319861	VORMONTAGE

Air Liquide AGS GmbH		KZ = Kennzeichen Rohmaße/position		D1 - Durchmesser	ME - Mengeneinheit nach ISO-CODE	F - Format	Masse - Kg
L1 - Länge	K1 - Kreisring	F1 - Rechteck					
ausgest. am: 15.09.2005	Druckdatum: 22.09.2005	Benennung + Kurzbezeichnung INSIDE PIPING SILO-BOX	Masse in kg [Summe Einzelpositionen] 20569,5	Blz. 9			
Bearbeiter:	Geprüft:	gezeichnet auf	Sach-Nr.:	79319514	BL-Nr. 9		
Ind/Änd.Mit.Nr.	Datum	Name	A				

Diese Stückliste ist eine streng vertrauliche Mitteilung und urheberrechtlich geschützt. Sie darf ohne unsere ausdrückliche Erlaubnis weder kopiert noch in irgendeiner Weise gewerblich verwertet oder Dritten zur Kenntnis gegeben werden, DIN 34.

lf.Nr.	Benennung gez. auf	Werkstoff zeugnis	Stück	KZ	Abmessung1 [mm]	Abmessung2 [mm]	Sach-Nr.	F	ME	Menge	Masse [Kg]	I	Änd.-Nr Datum	Bemerkung
1	ISOMETRIE R40014						79319865	C	ST	1.000	5,6			
2	ISOMETRIE N21020						79320065	C	ST	1.000	346,6			
3	ISOMETRIE N21025						79320066	C	ST	1.000	7,2			
4	ISOMETRIE R40015						79320069	C	ST	1.000	123,3			
5	ISOMETRIE RL40004						79320070	C	ST	1.000	8,3			
6	ISOMETRIE A15046						79320071	C	ST	1.000	29,8			
7	ISOMETRIE N43009						79320072	C	ST	1.000	1,6			
8	ISOMETRIE AL43015						79320073	C	ST	1.000	6,9			
9	ISOMETRIE R43013						79320074	C	ST	1.000	31,1			
10	ISOMETRIE AL43011						79320075	C	ST	1.000	7,2			

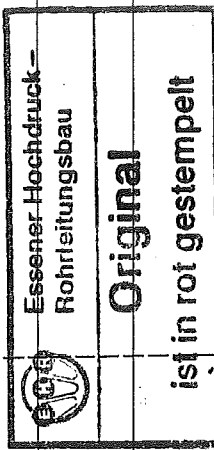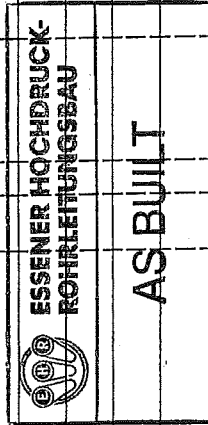


21.10.05


Air Liquide AGS GmbH		KZ = Kennzeichen Rohmaße		DL - Durchmesser		ME - Mengeneinheit nach ISO-CODE		F - Format		Masse - Kg	
Ind	Änd.-Mit.-Nr	Datum	Name	ausgest. am:	Druckdatum:	Benennung + Kurzbezeichnung	Masse in kg [Summe Einzelpositionen]	Blz.			Blz.
				15.09.2005	27.09.2005	OUTSIDE PIPING SILO-BOX	781,7	2			
				Bearbeiter:	geprüft:	gezeichnet auf	Sach-Nr.:				BL-Nr
				Gerd Hohner			79319523				1

Diese Stückliste ist eine streng vertrauliche Mitteilung und urheberrechtlich geschützt. Sie darf ohne unsere ausdrückliche Erlaubnis weder kopiert noch in irgendeiner Weise gewerblich verwertet oder Dritten zur Kenntnis gegeben werden, DIN 34.

lf. Nr.	Benennung gez. auf	Werkstoff Zeugnis	Stck	KZ	Abmessung1 [mm]	Abmessung2 [mm]	Sach-Nr.	F	ME	Menge	Masse [kg]	I	Änd.-Nr Datum	Bemerkung
11	ISOMETRIE 040008						79320076	C	ST	1.000	21,9			
12	ISOMETRIE N 22004						79320101	C	ST	1.000	147,0			
13	ISOMETRIE OL21024						79320102	C	ST	1.000	35,6			
14	ISOMETRIE RL 43002						79320110	C	ST	1.000	2,9			
15	ISOMETRIE A 15038						79320111	C	ST	1.000	6,7			

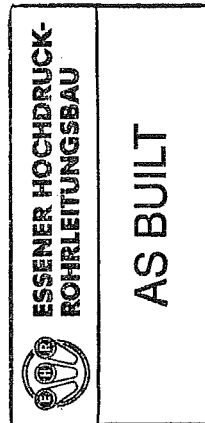



21. 10. 05

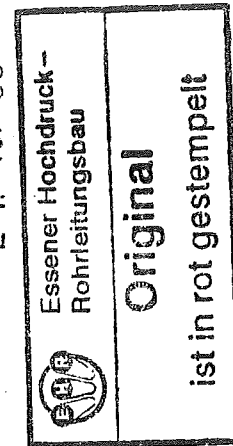

Air Liquide AGS GmbH		KZ = Kennzeichen Rohmasposition		D1 - Durchmesser		MS - Mengeneinheit nach ISO-CODE		F - Format		Masse - Kg	
Li - Länge	K1 - Kreisring	Li - Länge	K1 - Kreisring	D1 - Durchmesser	F1 - Rechteck	MS - Mengeneinheit nach ISO-CODE	F - Format	Masse - Kg			
ausgest. am: 15.09.2005	Druckdatum: 27.09.2005	Benennung + Kurzbezeichnung OUTSIDE PIPING SILO-BOX	Masse in kg [Summe Einzelpositionen] 781,7	Blz. 2							
Bearbeiter: Gerd Hohner	geprüft:	gezeichnet auf B	Sach-Nr.: 79319523	BL-Nr. 2							
Indl.Änd.Mit.Nr	Datum	Name									

Diese Stückliste ist eine streng vertrauliche Mitteilung und urheberrechtlich geschützt. Sie darf ohne unsere ausdrückliche Erlaubnis weder kopiert noch in irgendeiner Weise gewerblich verwertet oder Dritten zur Kenntnis gegeben werden, DIN 34.

lf. Nr	Benennung gez. auf	Werkstoff Zeugnis	Stck	KZ	Abmessung1 [mm]	Abmessung2 [mm]	Sach-Nr.	F	ME	Menge	Masse [Kg]	I	Änd.-Nr Datum	Bemerkung
1	ISOMETRIE O 61108						79319786	C	ST	1.000	7,3			
2	ISOMETRIE NL73001						79320067	C	ST	1.000	1,6			
3	ISOMETRIE NL73017						79320068	C	ST	1.000	7,1			
4	ISOMETRIE NL23010						79320103	C	ST	1.000	5,2			
5	ISOMETRIE OL61103						79320104	C	ST	1.000	6,1			
6	ISOMETRIE NL23003						79320105	C	ST	1.000	14,7			
7	ISOMETRIE OL61102						79320106	C	ST	1.000	19,9			
8	ISOMETRIE NL23008						79320107	C	ST	1.000	6,6			
9	ISOMETRIE AL23009						79320108	C	ST	1.000	36,5			
10	ISOMETRIE OL61111						79320109	C	ST	1.000	1,5			

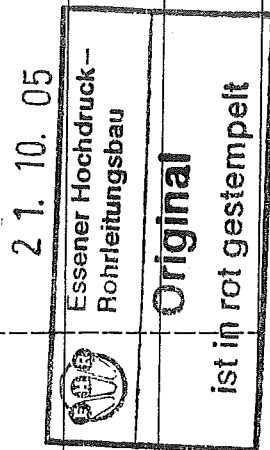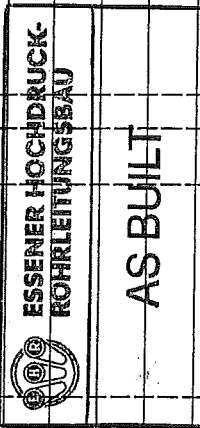

2 1. 10. 05

Air Liquide AGS GmbH			KZ = Kennzeichen Rohmasposition L1 - Länge K1 - Kreisring F1 - Rechteck			ME - Mengeneinheit nach ISO-CODE F - Format Masse - Kg		
ausgest. am: 15.09.2005	Druckdatum: 27.09.2005	Benennung + Kurzbezeichnung OUTSIDE PIPING VALVE-BOX 1	Masse in kg [Summe Einzelpositionen] 106,5			Blz. 1		
Bearbeiter: Gerd Hohner	geprüft:	gezeichnet auf	Sach-Nr.: 79319524			Bl-Nr. 1		
Ind/Änd.Mit.Nr	Datum	Name	D			1		

Diese Stückliste ist eine streng vertrauliche Mitteilung und urheberrechtlich geschützt. Sie darf ohne unsere ausdrückliche Erlaubnis weder kopiert noch in irgendeiner Weise gewerblich verwertet oder Dritten zur Kenntnis gegeben werden, DIN 34.

lf. Nr.	Benennung gez. auf	Werkstoff Zeugnis	Stück	KZ	Abmessung I [mm]	Abmessung 2 [mm]	Sach-Nr.	F	ME	Menge	Masse [Kg]	I	Änd.-Nr Datum	Bemerkung
1	ISOMETRIE R 24105						79319999	C	ST	1.000				VK V
2	ISOMETRIE R 24106						79320011	C	ST	1.000				VK V
3	ISOMETRIE R 24205						79320014	C	ST	1.000				VK VI
4	ISOMETRIE R 24206						79320018	C	ST	1.000				VK VI
5														
6														
7														
8														
9														
10														


**ESSENER HOCHDRUCK-
ROHRLEITUNGSBAU**

AS BUILT

21.10.05


**Essener Hochdruck-
Rohrleitungsbau**

Original
 ist in rot gestempelt

Air Liquide AGS GmbH			KZ = Kennzeichen Rohmaßposition L1 - Länge X1 - Kreisring F1 - Rechteck		D1 - Durchmesser		ME - Mengeneinheit nach ISO-CODE		F - Format		Masse - Kg	
			ausgest. am:	Druckdatum:	Benennung + Kurzbezeichnung <i>VENTILKRÄSTEN V UND VI</i>		Masse in kg [Summe Einzelpositionen]		Blz.		1	
			Bearbeiter:	geprüft:	gezeichnet auf		Sach-Nr.:		BL-Nr		1	
Ind/Änd.	Mit.	Nr	Datum		Name		D				1	

Diese Stückliste ist eine streng vertrauliche Mitteilung und urheberrechtlich geschützt. Sie darf ohne unsere ausdrückliche Erlaubnis weder kopiert noch
 in irgendeiner Weise gewerblich verwertet oder Dritten zur Kenntnis gegeben werden, DIN 34.