


Chladiaca voda - izolácia rohožami WM 105, pz plech

Cooling water - insulation ROCKWOOL WM 105, hot deep galvanised plate

Vetva / pipe line	Typ izolácie / type of insulation	Hr. mm / thickness	Plech / plate	Hr. mm / thickness mm	Poznámka / REMARK
80 WC 12003	rockwool	60	pz/ HDG	0,8	
150 WC 13020_2	rockwool	60	pz/ HDG	0,8	
200 WC 13020_1	rockwool	60	pz/ HDG	0,8	
80 WC13021	rockwool	60	pz/ HDG	0,8	
80 WC 13030	rockwool	60	pz/ HDG	0,8	
80 WC 13032	rockwool	60	pz/ HDG	0,8	
80 WC 13033	rockwool	60	pz/ HDG	0,8	
150 WC 14001	rockwool	60	pz/ HDG	0,8	
100 WC 14002	rockwool	60	pz/ HDG	0,8	
150 WC 14003	rockwool	60	pz/ HDG	0,8	
100 WC 14004	rockwool	60	pz/ HDG	0,8	
00 WC 14006	rockwool	60	pz/ HDG	0,8	
80 WC 14030	rockwool	60	pz/ HDG	0,8	
80 WC 14031	rockwool	60	pz/ HDG	0,8	
200 WC 80006	rockwool	60	pz/ HDG	0,8	
80 WC 80006_1	rockwool	60	pz/ HDG	0,8	
200 WC 80007	rockwool	60	pz/ HDG	0,8	
150 WC 80007_1	rockwool	60	pz/ HDG	0,8	
200 WC 80008	rockwool	60	pz/ HDG	0,8	
200 WC 80009	rockwool	60	pz/ HDG	0,8	
150 WC 80010	rockwool	60	pz/ HDG	0,8	
100 WC 80011	rockwool	60	pz/ HDG	0,8	
40 WI 64090	rockwool	60</			

As built

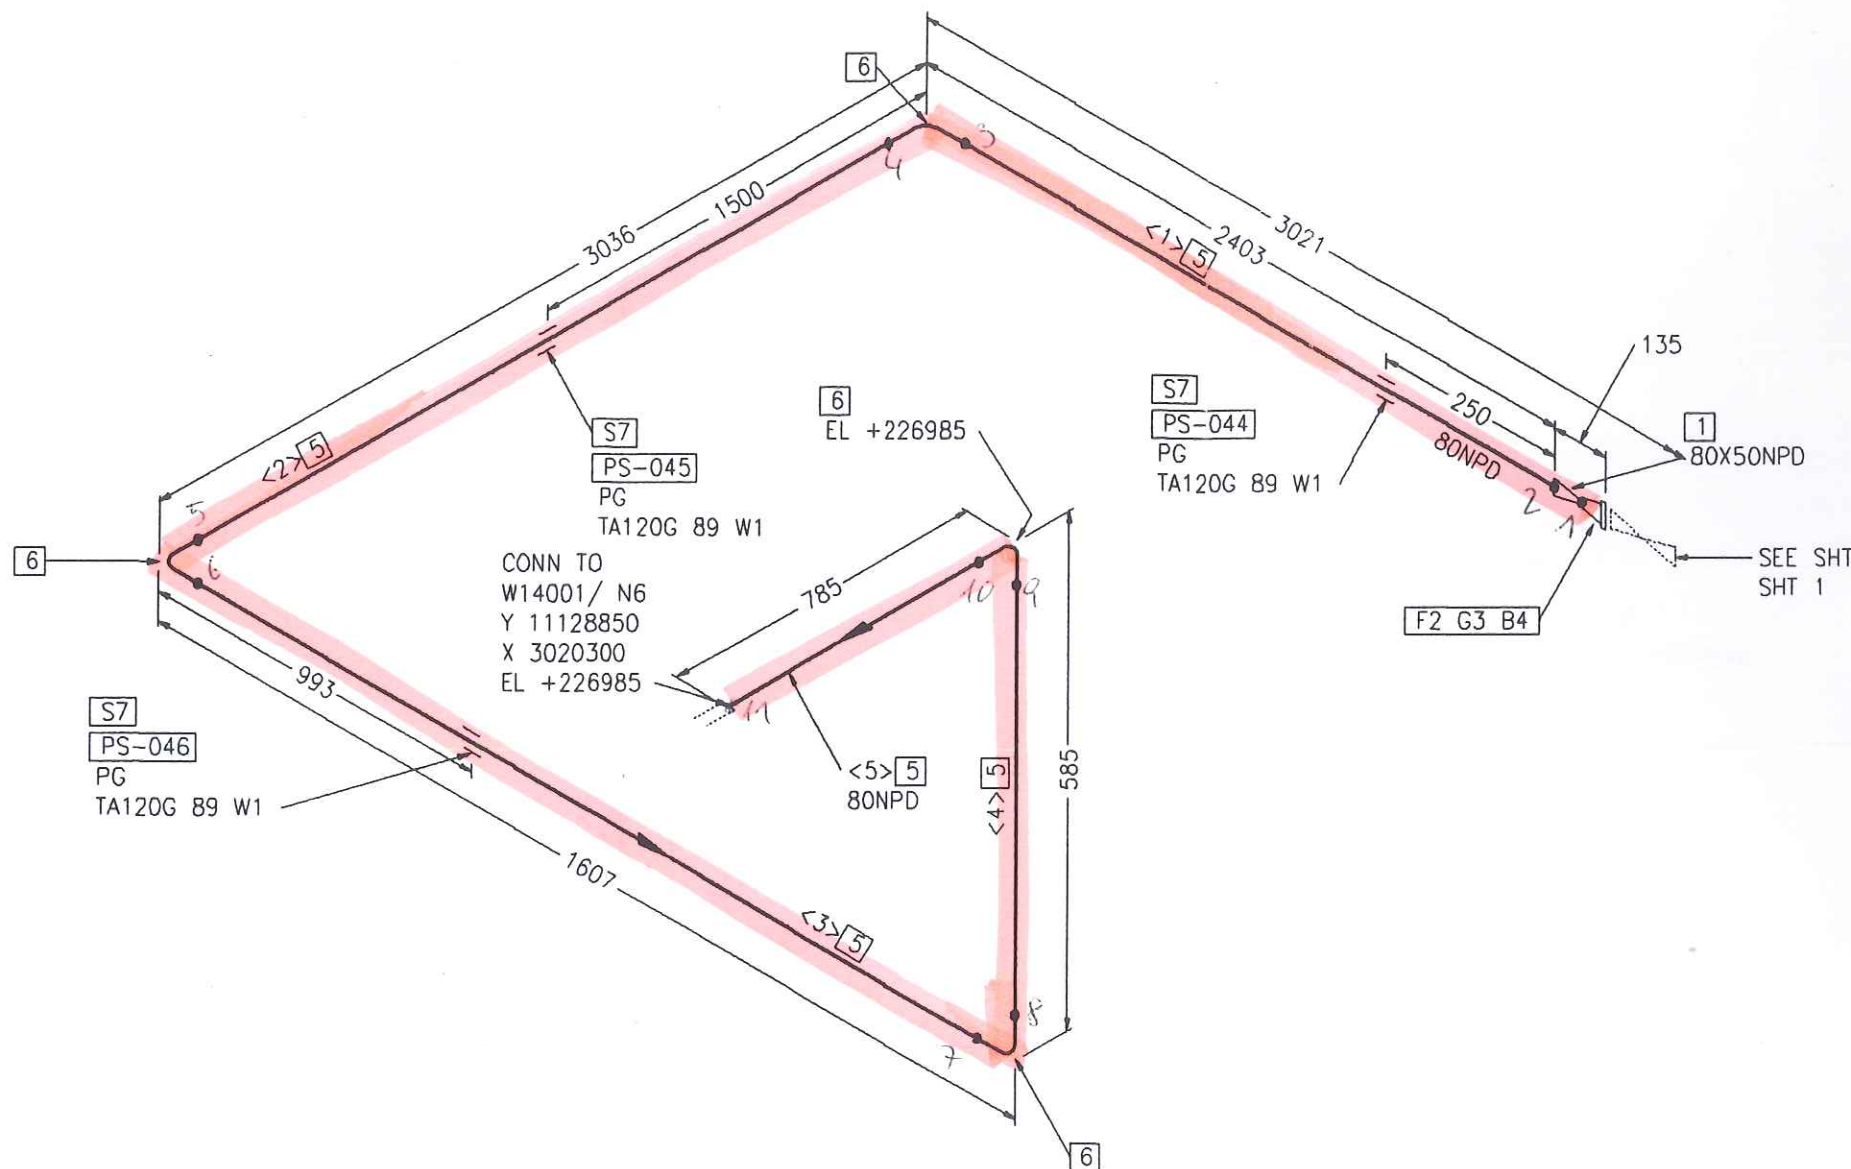


Part No.	Qty [PCS/MM]	NPD [Size]	Component Description
1	1	80	

80 WC 12 003

IZOLÁCIA - ROCKWOOL - WM 105 ZINC Hr: 60mm

pozinkovaný plech - Hr: 0,8mm

As built

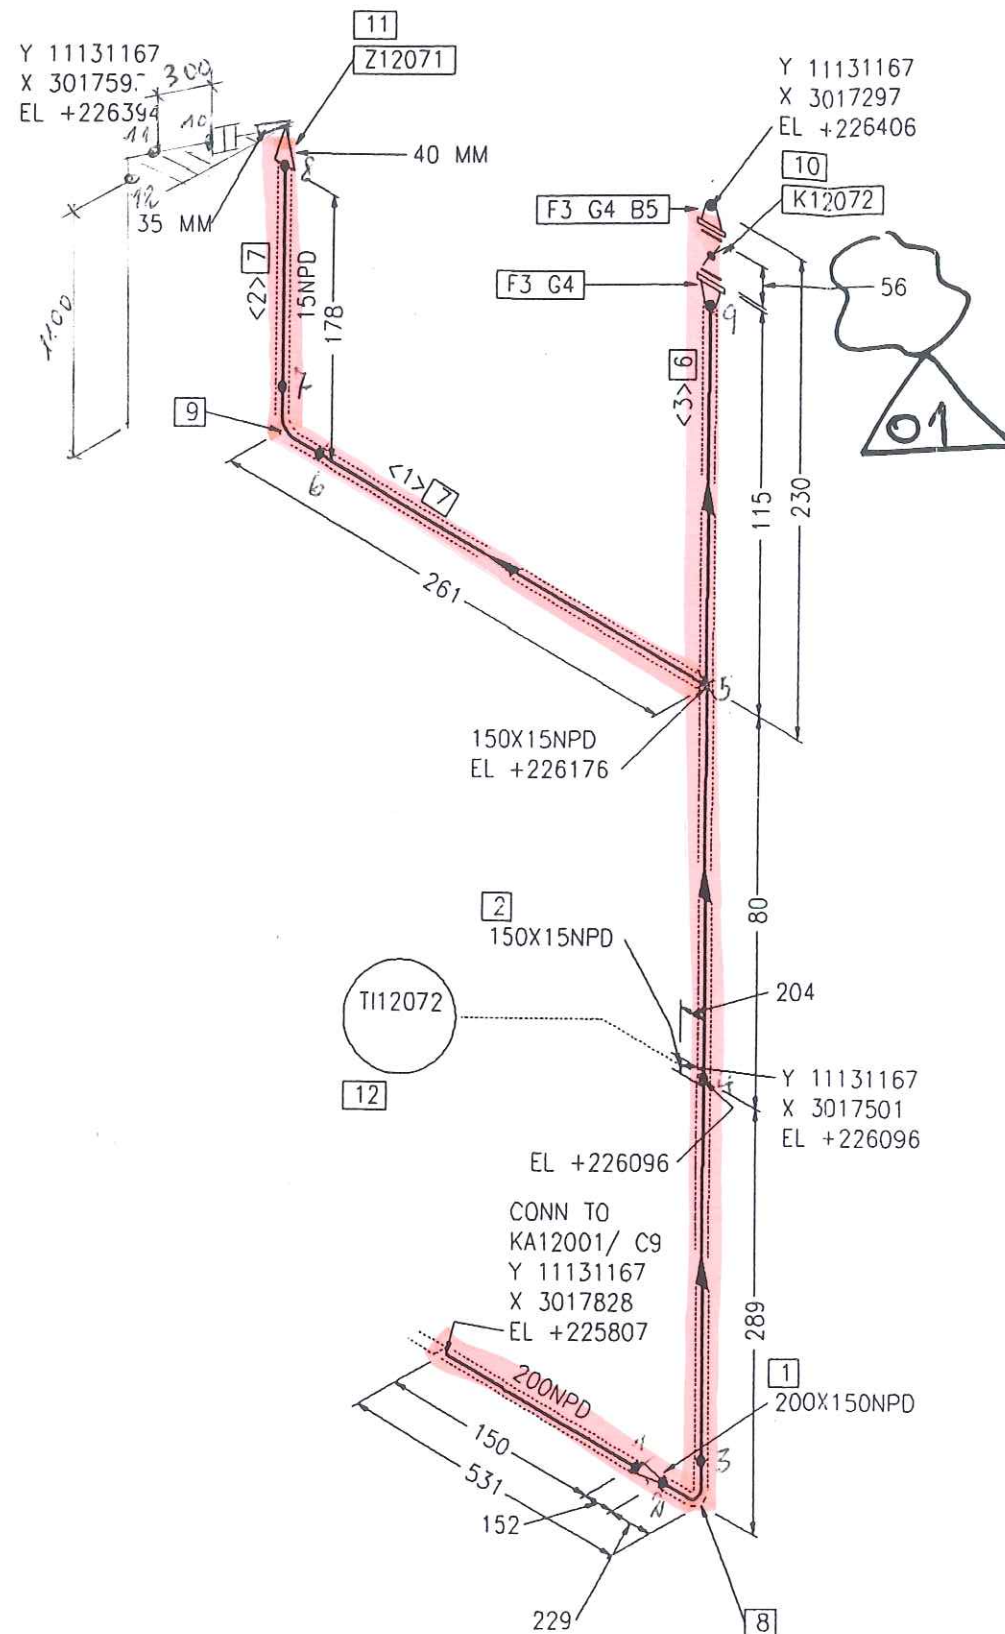

150 WC 13020

IZOLÁCIA - ROCK WOOL - WM 105 ZINC Hr: 60mm
pozinkovaný plech - Hr: 0,8mm

CONN TO
W13001/ N5
Y 11134431
X 3012231
EL +225660

As built

SEE ISO
80 WC 13021
Y 11134086
X 3018581
EL +225802

Y 11134086
X 3018753
EL +225369

S17
PS-068
SS
TA120G 220 W1

SEE ISO
200 WC 13020U
Y 11133150
X 3013000
EL +225345


LEVELS:
TOP OF INTERNAL ROADS: 225.00m n.m.
TOP OF FOUNDATION: 225.10m
BOTTOM OF STEEL STRUCTURE: 225.15m = ±0.00

RESPONSIBILITY OF

200 WC 13020

IZOLÁCIA - ROCKWOOL - WM 105 ZINC Hr: 60mm
pozinkovaný plech - Hr: 0,8mm


As built

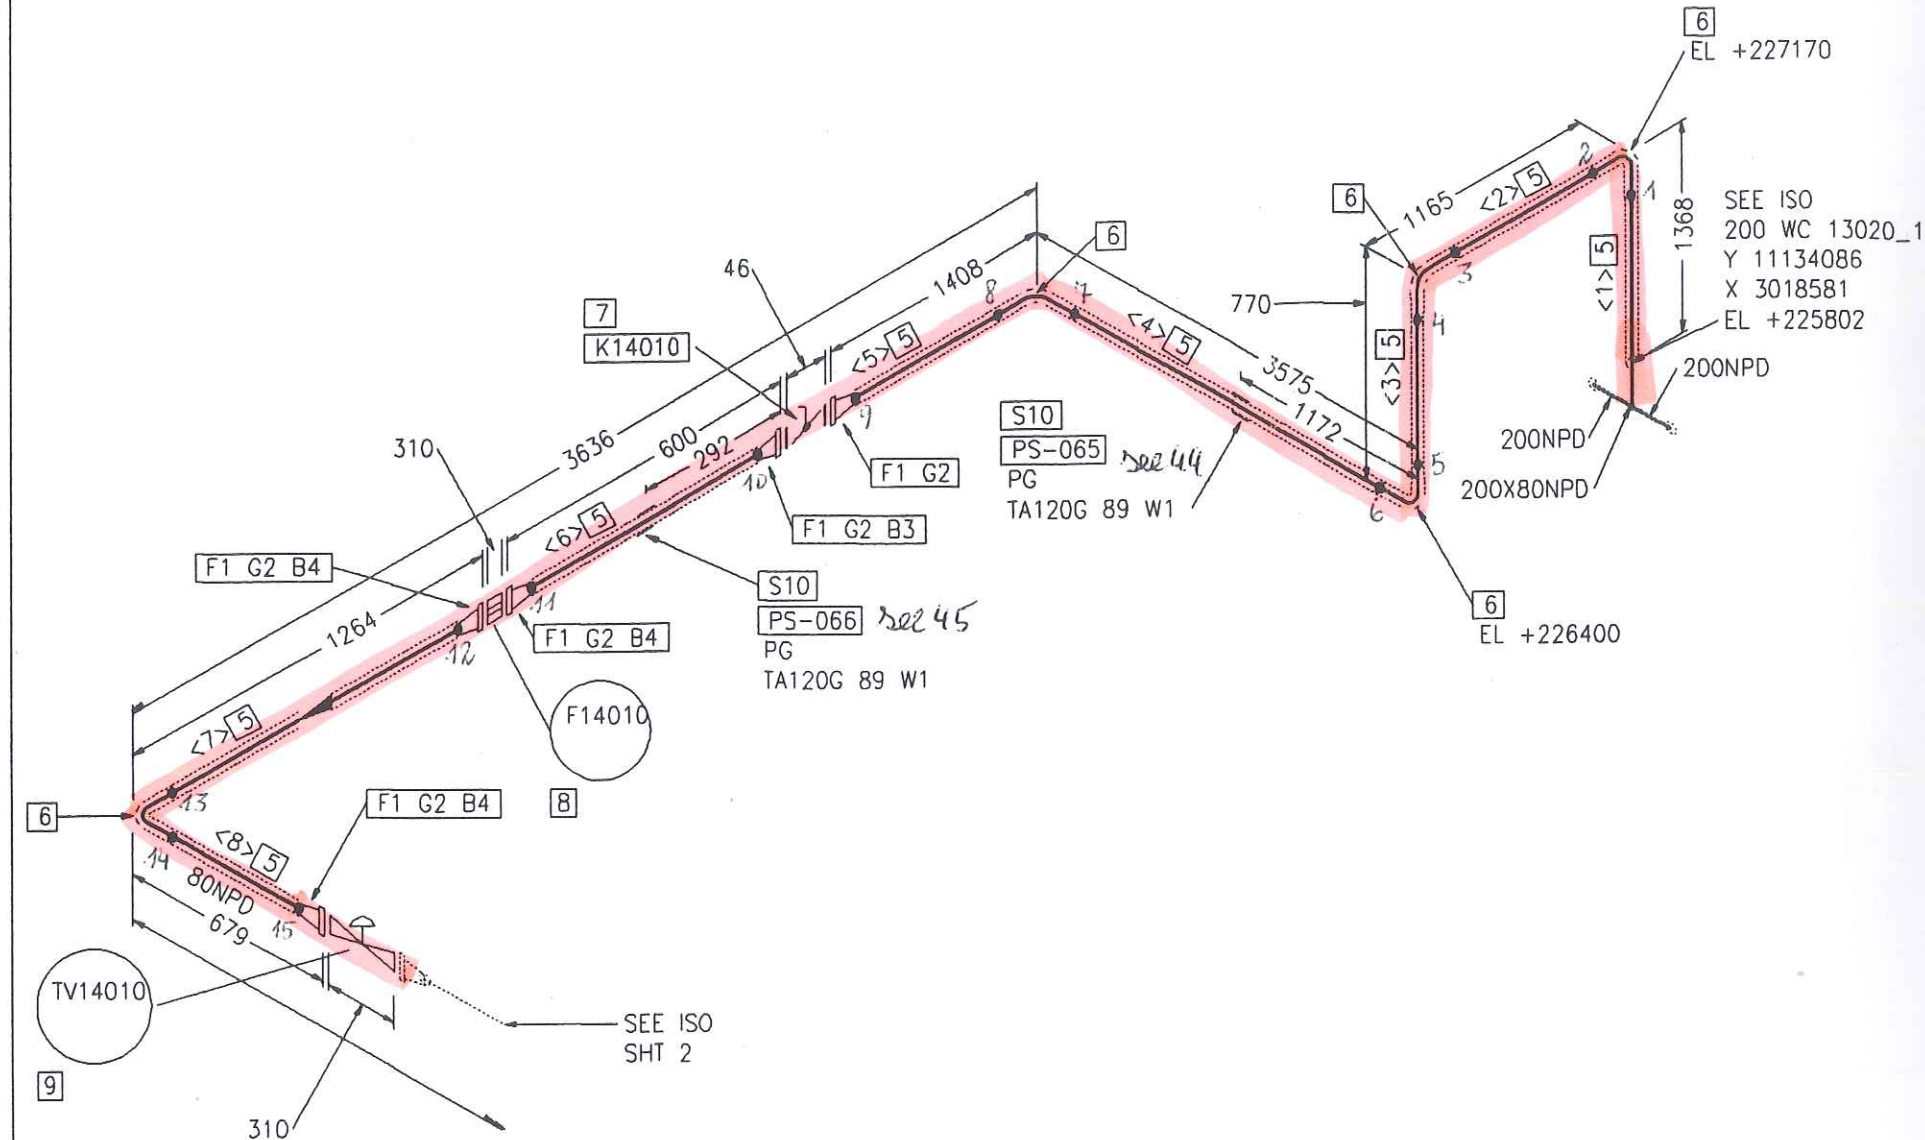

Part No.	Qty [PCS/MM]	NPD [Size]	Component Description
1	5	80	

As built

SEE SHT
SHT 1

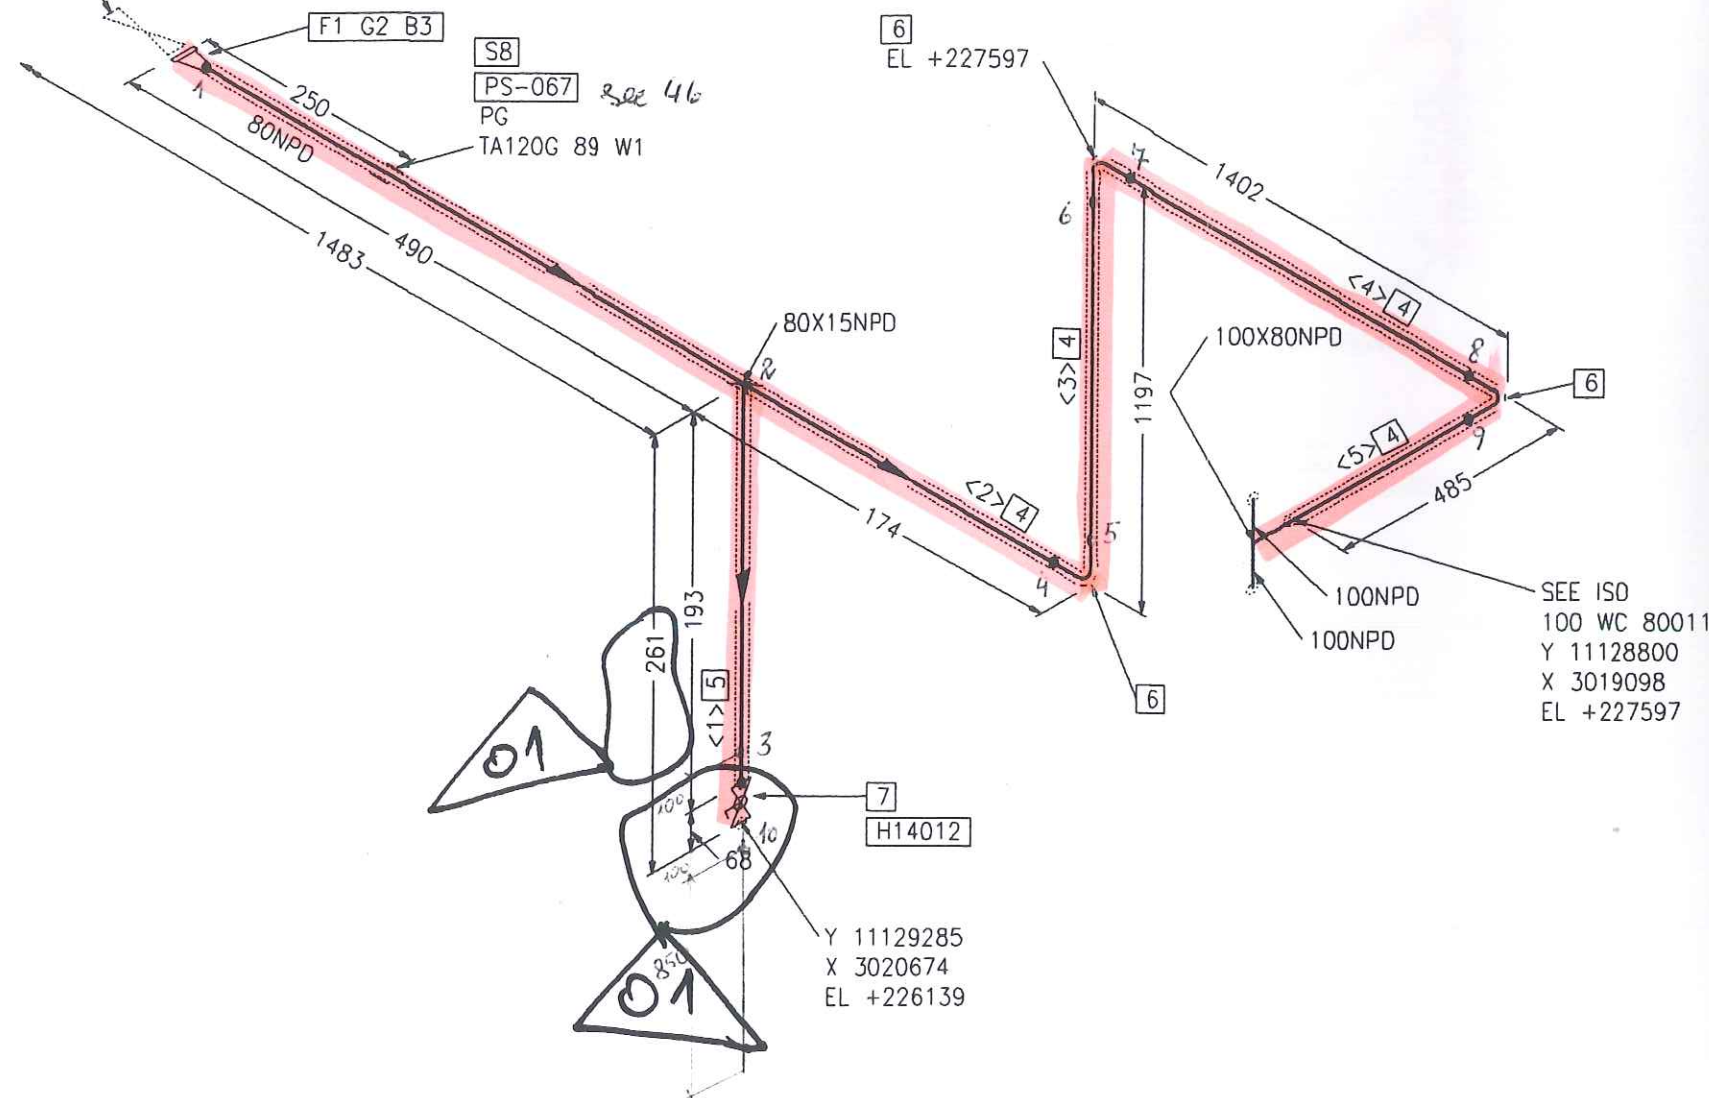


Part No.	Qty [PCS/MM]	NPD [Size]	Component Description
1	1	80	

80 WC 13021


As built

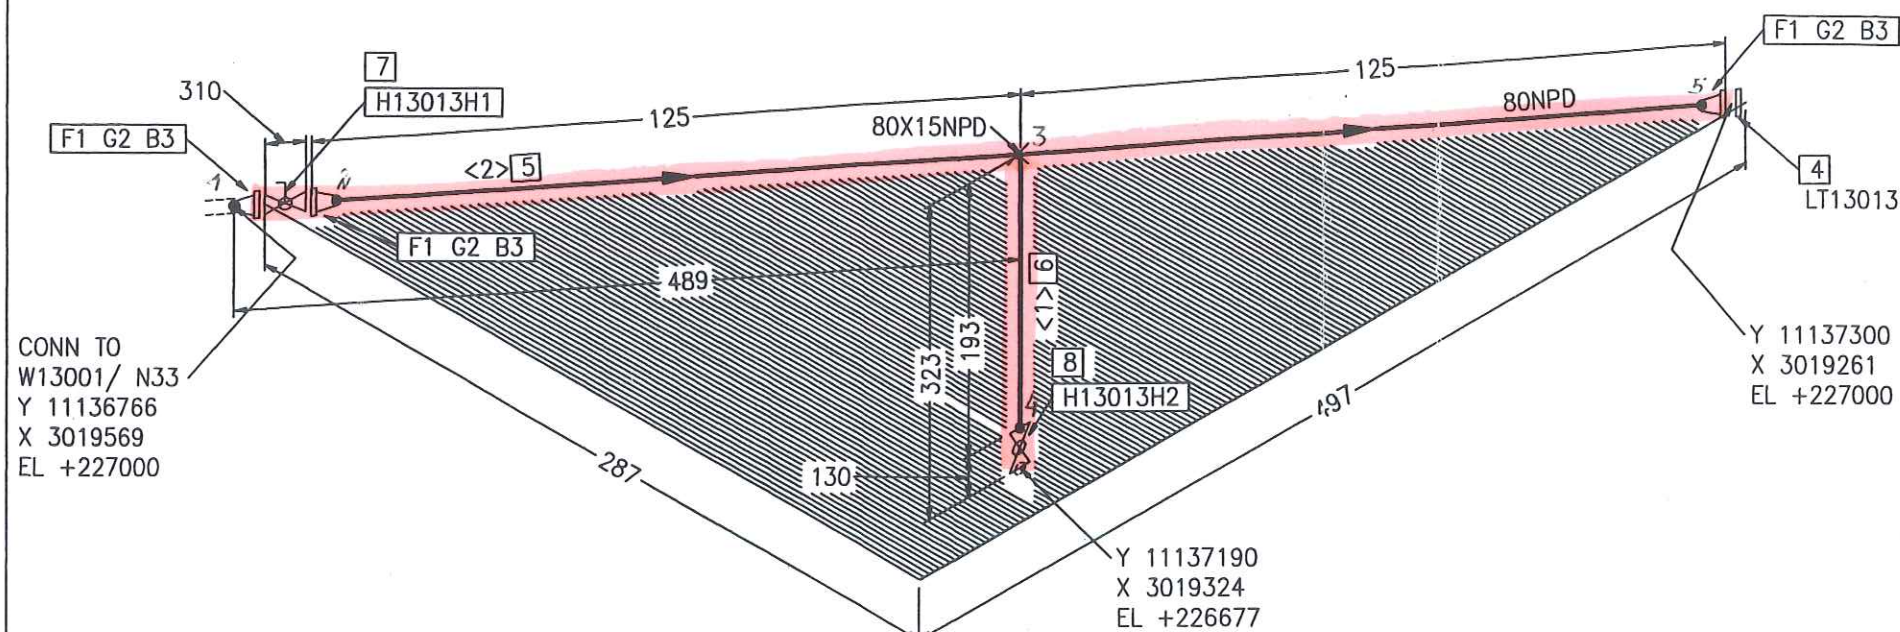

Part No.	Qty [PCS/MM]	NPD [Size]	Component Description
1	3	80	WELDING-NECK-FLANGE PN10, S235JRG2,

80 WC 13030

IZOLÁCIA - ROCKWOOL - WM 105 ZINC Hr: 60 mm
pozinkovaný plech - Hr: 0,8 mm

80 WC 13032

izolácia - Rockwool - WM 105 ZINC Hr: 60mm

pozinkovaný plech - Hr: 0,8mm

80 WC 13033

izolácia - Rockwool - WM 105 ZINC Hr: 60mm
pozinkovaný plech - Hr: 0,8mm

150 WC 14001

IZOLÁCIA - ROCKWOOL - WM 105 ZINC Hr: 60mm
pozinkovaný plech - Hr: 0,8mm


100 WC 14 002

IZOLÁCIA - ROCKWOOL - WM 105 ZINC Hr: 60 mm
pozinkovaný plech - Hr: 0,8 mm


150 WC 14003

IZOLÁCIA - Rockwool - WM 105 ZINC Hr: 60 mm

pozinkovaný plech - Hr: 0,8 mm

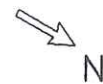

As built

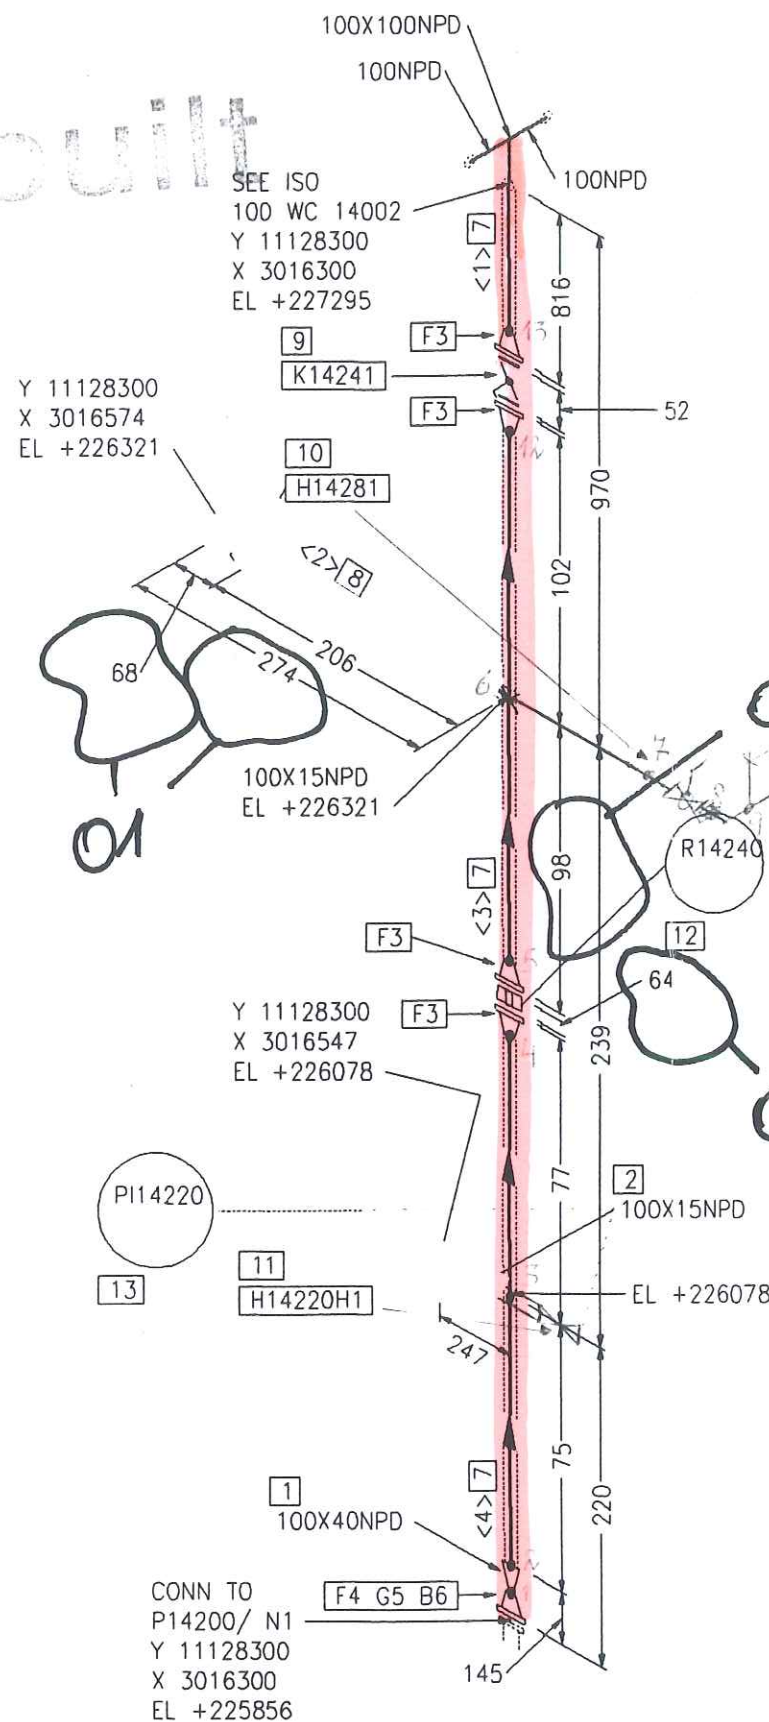

Part No.	Qty [PCS/MM]	NPD [Size]	Component Description
1	1	1	

100 WC 14004

IZOLÁCIA - Rockwool - WM 105 ZINC Hr. 60 mm
pozinkovaný plech - Hr. 0,8 mm

100 WC 14 006

IZOLÁCIA - ROCKWOOL - WM 105 ZINC Hr: 60mm
pozinkovaný plech - Hr: 98mm

80 WC 14030

IZOLÁCIA - Rockwool - WM 105 ZINC Hr: 60 mm
pozinkovaný plech - Hr: 0,8 mm

80 WC 14 031

IZOLÁCIA - ROCKWOOL - WM 105 ZINC Hr: 60mm

pozinkovaný plech - Hr: 0,8mm

200 WC 80006

IZOLÁCIA - ROCKWOOL - WM 105 ZINC Hr: 60 mm


pozinkovaný plech - Hr: 0,8 mm

200 WC 80007

IZOLÁCIA - ROCKWOOL - WM 105 ZINC Hr: 60 mm
pozinkovaný plech - Hr: 0,8 mm



As built

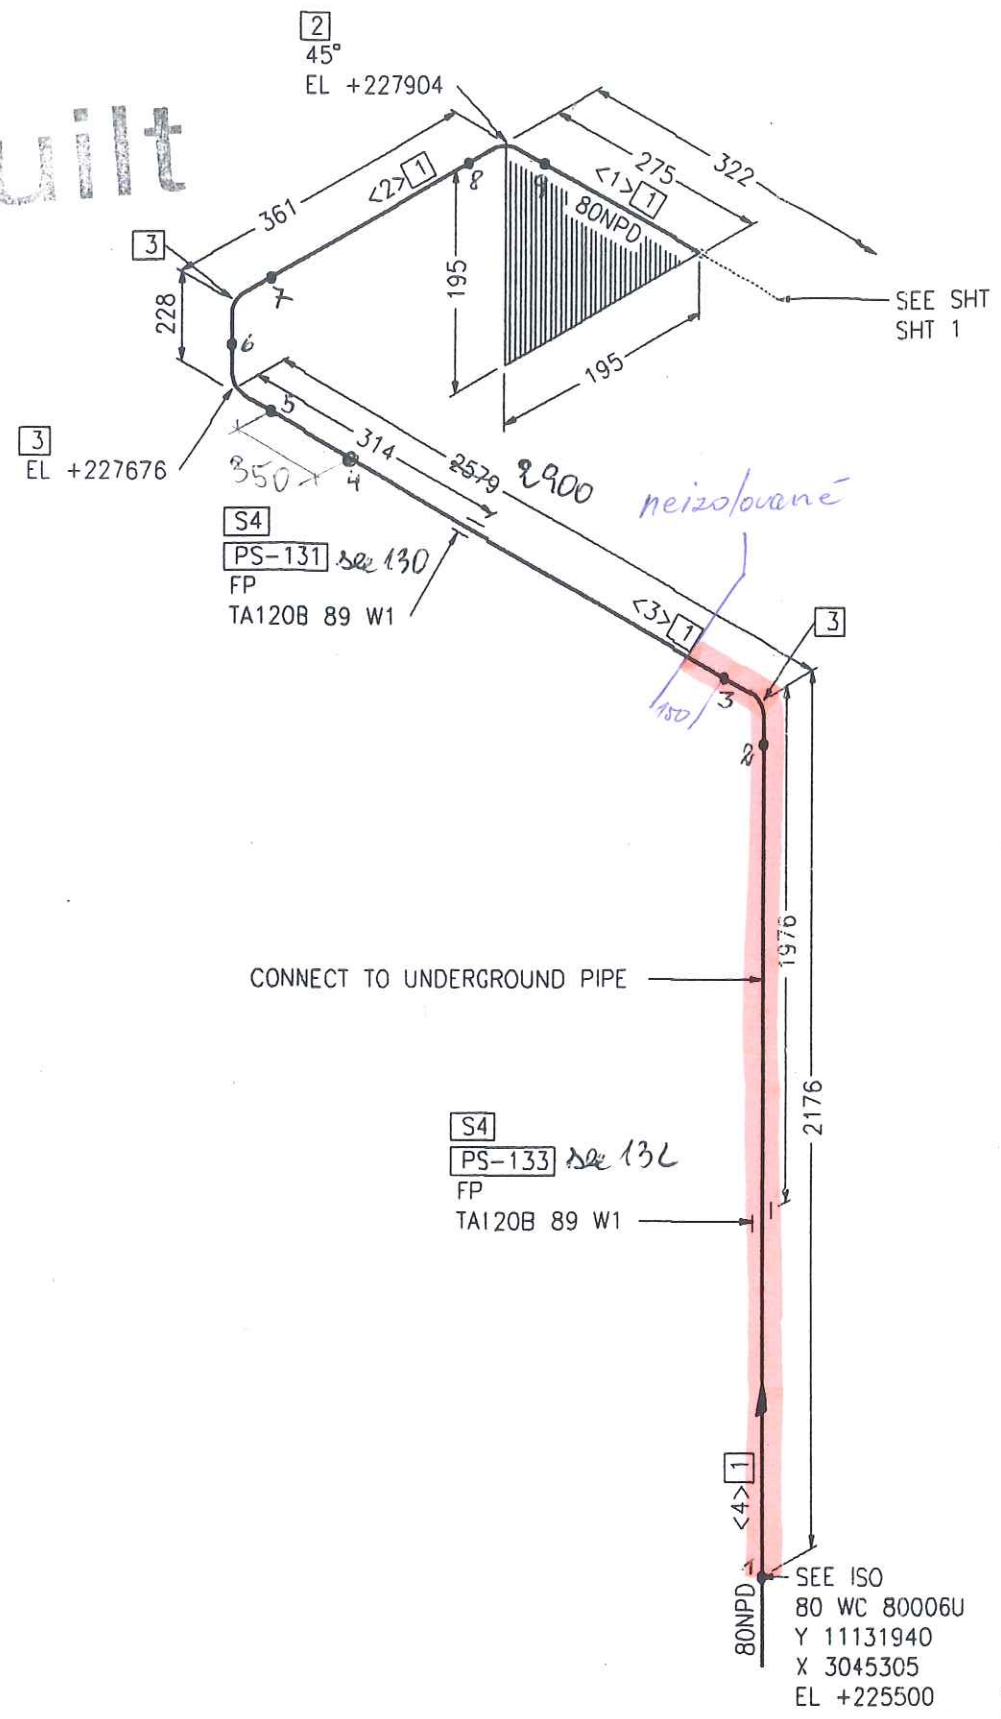

Part No.	Qty [Pcs/MM]	NPD [Size]	Component Description
1	4841 MM	80	PIPE, SE

80 WC 80006-1

IZOLÁCIA - Rockwool - WM 405 ZINC
pozinkovaný plech - Hr: 0,8 mm

Hr: 60 mm

* chyba 1. časť vykresu

Práca na viac

150 WC 80007

IZOLÁCIA - ROCKWOOL - WM 105 ZINC Hr: 60 mm
pozinkovaný plech - Hr: 0,8 mm

200 WC 80008

IZOLÁCIA - ROCKWOOL - WM 105 ZINC Hr: 60 mm
pozinkovaný plech - Hr: 0,8 mm

200 WC 80009

IZOLÁCIA - ROCKWOOL - WM 105 ZINC Hr: 60mm
pozinkovaný plech - Hr: 0,8mm

150 XC 80010

IZOLÁCIA - ROCKWOOL - WM 105 ZINC Hr: 60 mm

pozinkovaný plech - Hr: 08 mm

100 WC 80011

IZOLÁCIA — Rockwool - WM 105 ZINC Hr: 60mm


pozinkovaný plech - Hr: 0,8mm

AS BUILT

150 W1 64090
ZB 10 C1

B64090 (P1 D - 034)

40 W1 64090
ZB 10 C1

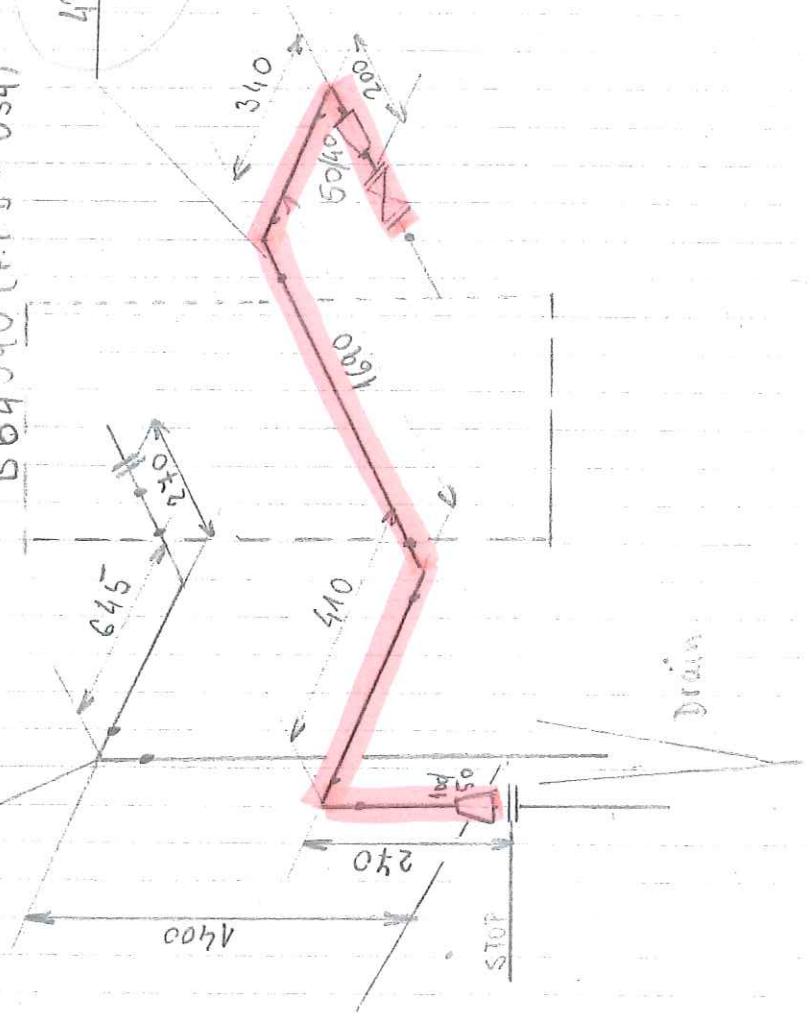

40 W1 64090

Izolácia - Rockwool WM 105 ZINC - hr. - 60 mm.


Pozinkovaný plech - hr. 0,8 mm.

AS BUILT

150 W173090
ZB10C1


B73090 (P1D-039)

40 W173090
ZB10C1

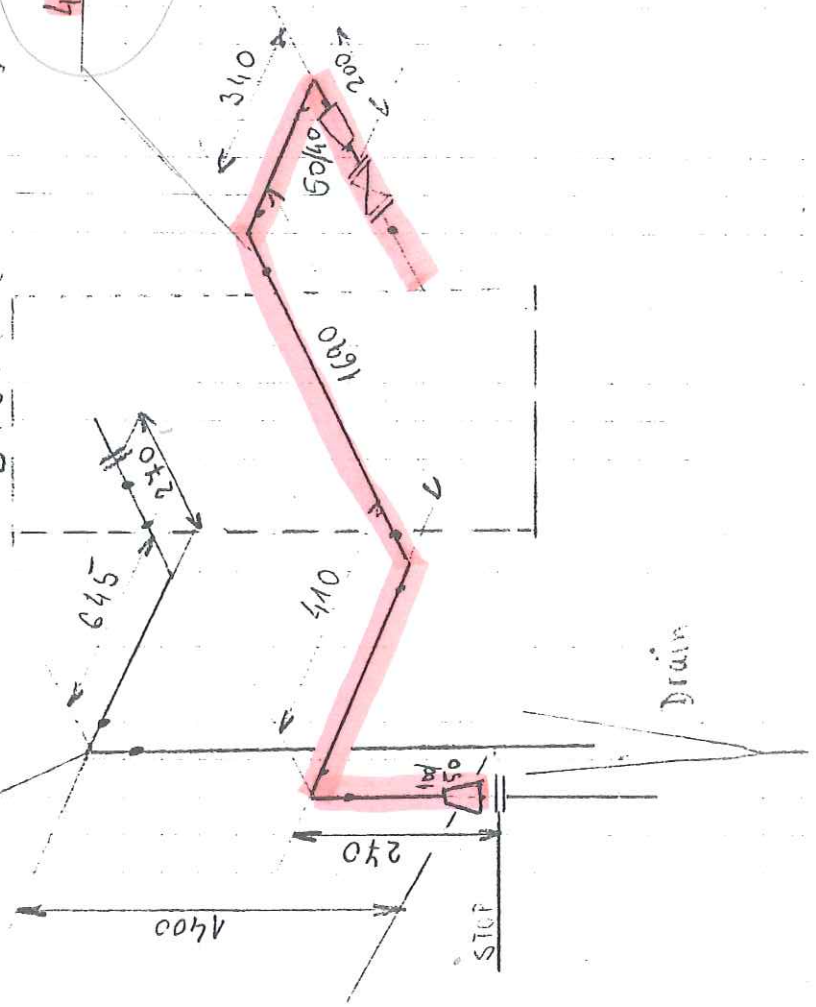

40 W1 73090

izolácia - Rock wool WM 105 ZINC-hr. 60mm
pozinkovaný plech - hr. 0,8mm

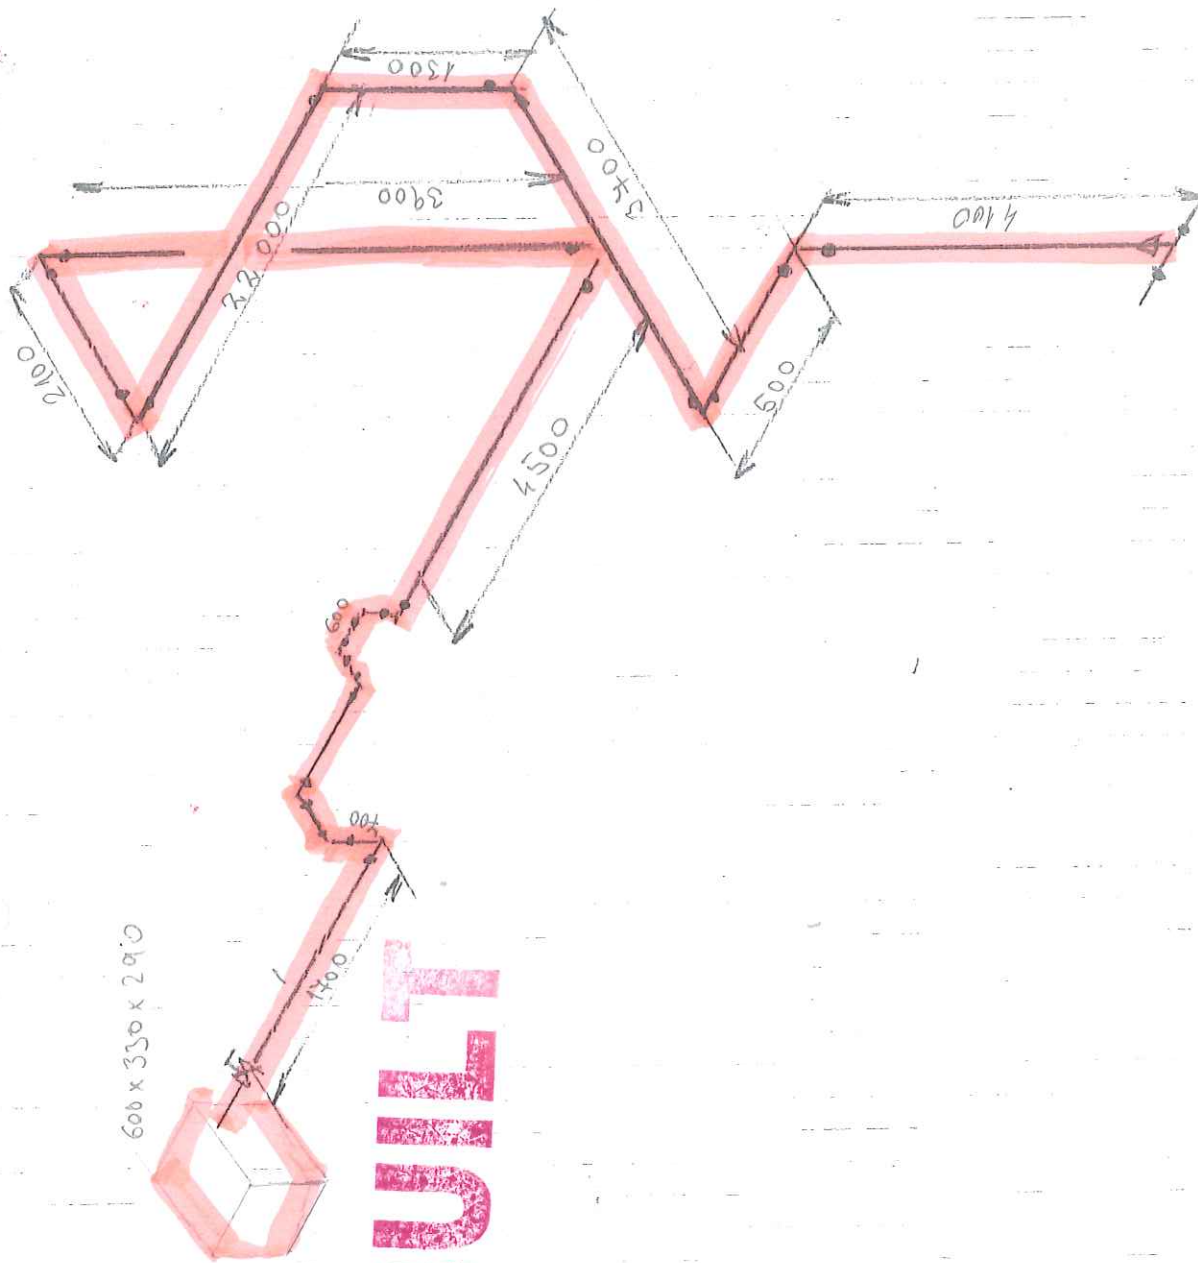

600 x 330 x 290

AS BUILT

PRÁCA NAVYŠE

25 W1 73180

IZOLÁCIA - ROCKWOOL W17 105 ZINC - Hr. 60mm
pozinkovaný plech - Hr. 0,8 mm

80 WC 13031

IZOLĀCIJA - ROCKWOOL - WM 105 ZINC Hr: 60 mm
pozinkovaný plech - Hr: 0,8 mm

150 WC 80008

IZOLÁCIA - ROCKWOOL - WM 105 ZINC Hr: 60mm
pozinkovaný plech - Hr: 0,8mm