

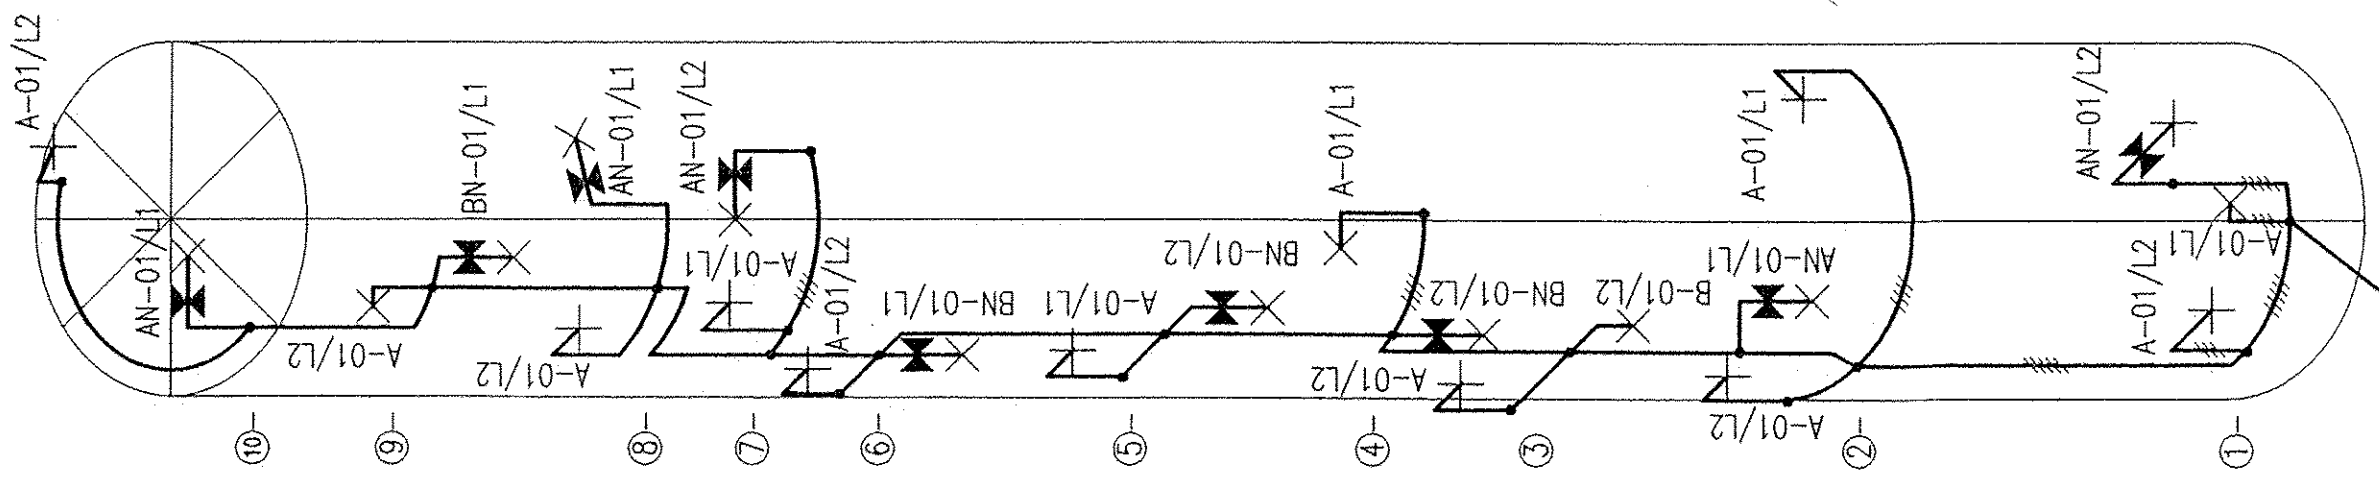


SILO / BOX
(M~1:226)

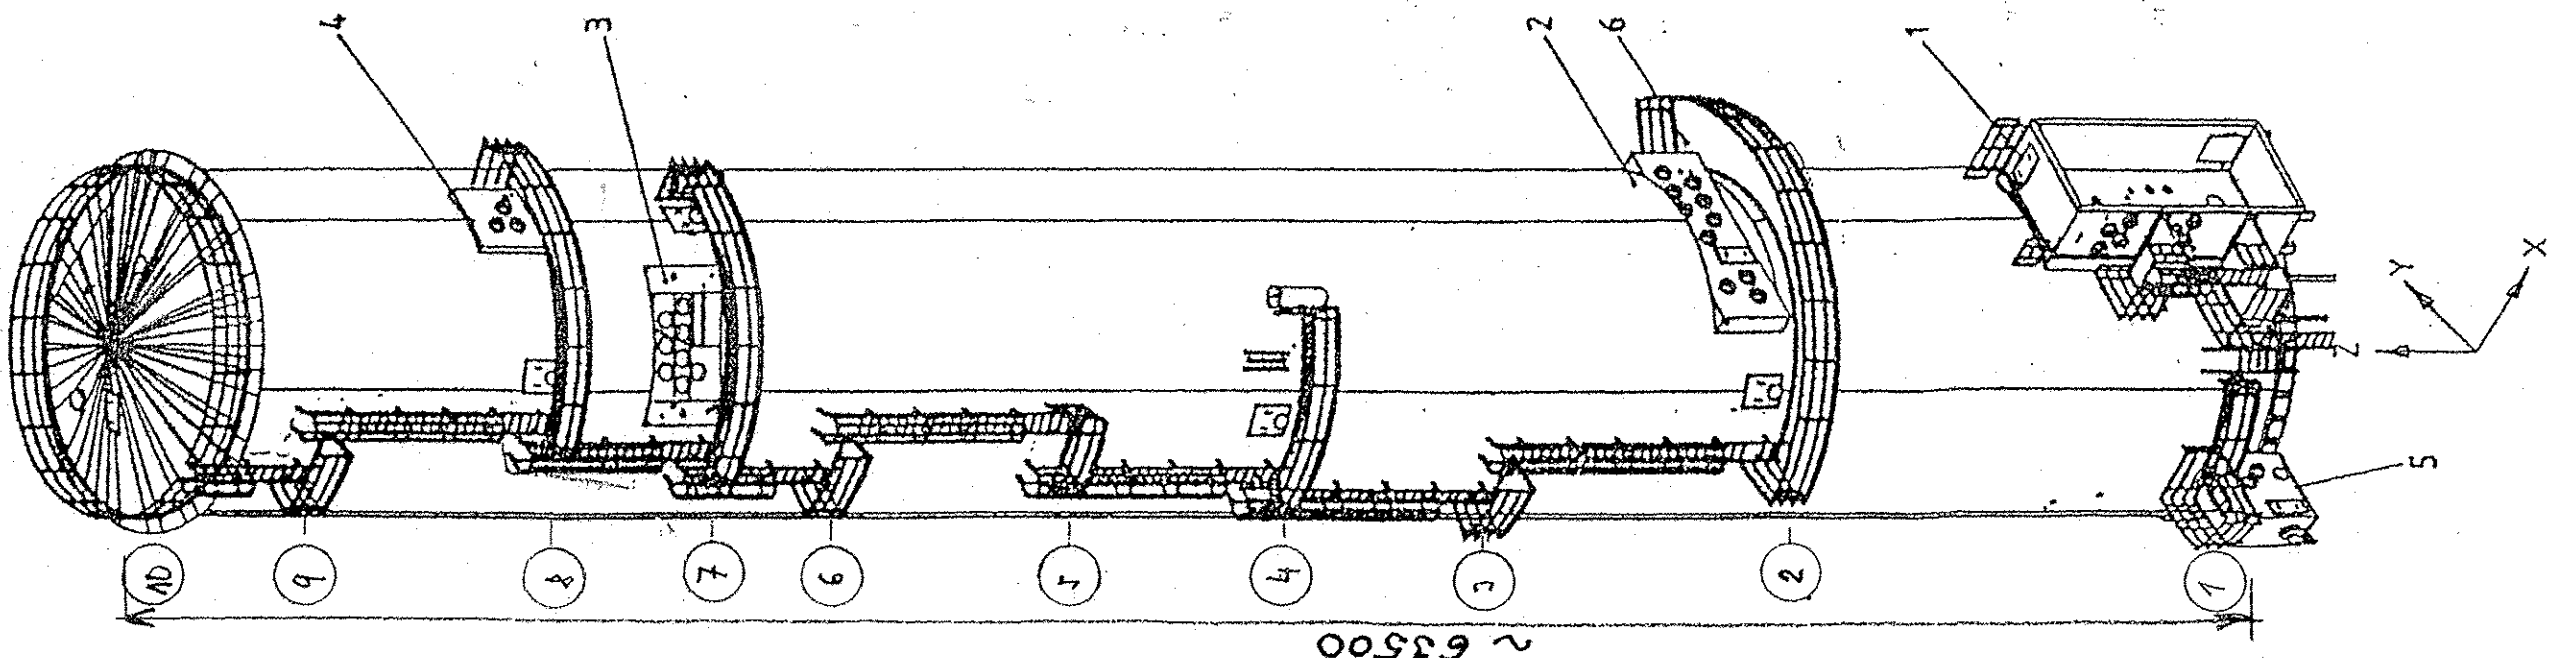

VÝMENNÍK / HEX BOX
(M~1:100)

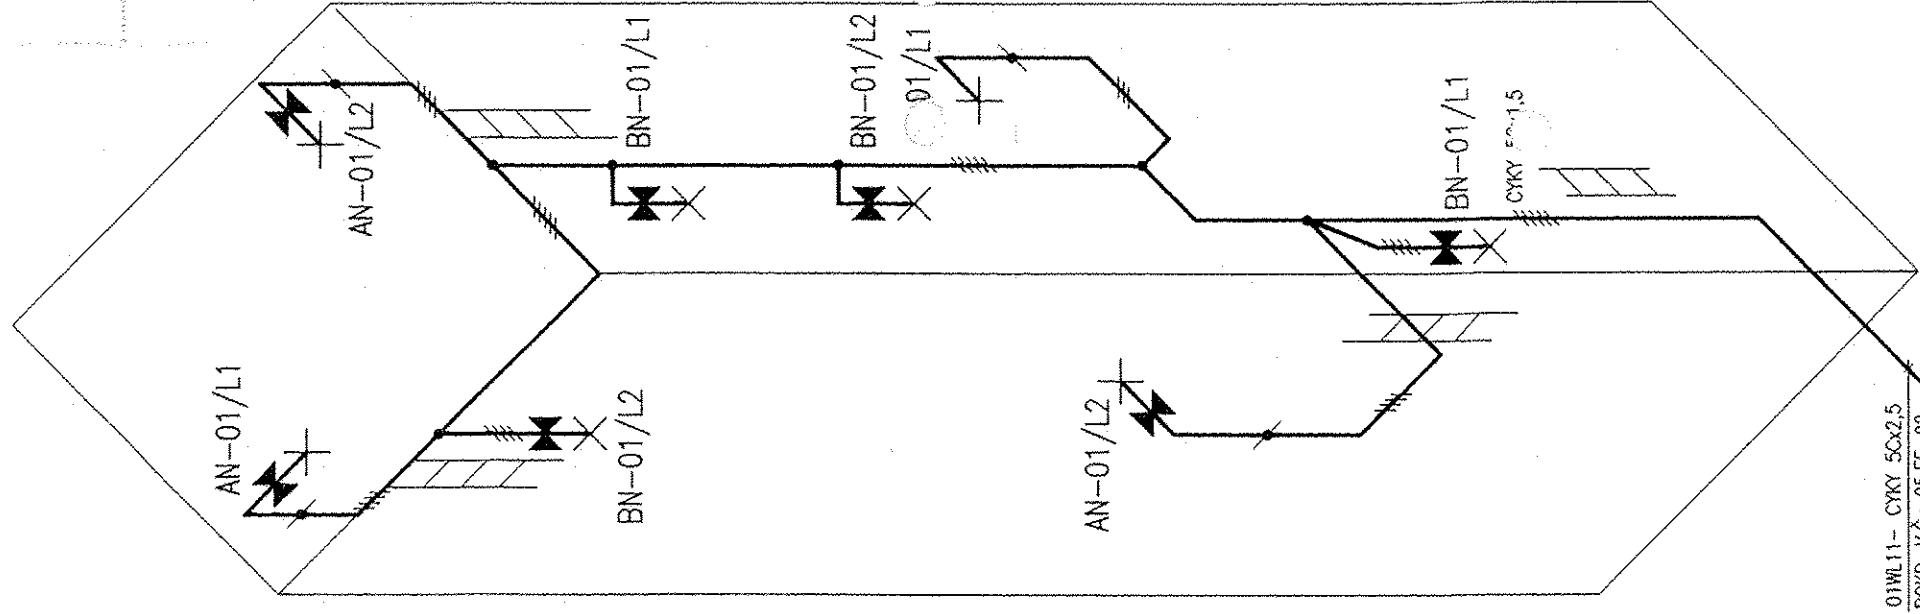

NAPĚŤOVÁ SÚSTAVA/VOLTAGE SYSTEM:
3PEN~50Hz, 400V/TN-C-S
OCHRANA/PROTECTION:
SAMOČINNÝM ODPOJENÍM NAPÁJANIA
AUTOMATIC DISCONNECT FROM MAINS
PROSTREDIE/SURROUNDING:
4.1.1-VONKAJŠIE/OUTDOOR

- POZNÁMKY:
1. TABUĽKA SVETIEL DIEL PLATÍ PODĽA VČ: EE-03
 2. UPEVNE SVETIEL PODĽA TYPOV- VATECH
 - DRŽAK SVETIELA 1- RORKA NA ZABRAÐLE
 - DRŽAK SVETIELA 2- NA KONSTRUKCIU, STENU
 - SVETIELA B -PROU NA POZINKOVANÝ KÁBLOVÝ VÝLOŽNIK
 3. KÁBLOVÝ ROZVOD KU SVETIĽAM
 - HLAVNÝ ROZVOD- CYKY 50x2,5
 - KU SVETIĽU (A, B)- CYKY 30x2,5
 - KU NÚDZ. SVETIĽU (AN, BN)- CYKY 40x2,5
 - SVETIĽA SA STREDOVO PRÍPOJA K DVOM FÁZAM
 4. VONKAJŠIE UZEMŇOVACIE SVORKY SVETIEL VODIVO PREPOJIT S KONSTRUKCIU

DOKUMENTÁCIA SKUTKOVÉHO STAVU

VATECH		B	A	04/2006	ING.STUDENÝ	ING.BARONIK	SKUTKOVÝ STAV
ELIN EBG SR		0	02/2006	ING.STUDENÝ	ING.BARONIK	REALIZAČNÝ PROJEKT	
		REV.	DATE	NAME	CHECKED	HISTORY FILE	
AIR LIQUIDE		JOB CODE: K70101		SCALE		ORIGINAL FORMAT	
		REFERENCE: ASU No. 9 KOŠICE		SHEET: 004		OF 005 SHEETS	
REPLACES: 79		TITLE: OSVETLENIE NÁDRŽÍ- SILO, HEX LIGHTING- SILO AND HEX BOXES		DR.No: 05.EE-04		-VATECH	
REPLACED BY: 79		DRAWING NO.: 792		REV.		A	