



*Constructions Métalliques
et Préfabrication d'Arles*

1, Rue Copernic - Z.I. Nord - 13200 ARLES



☎ : 04.90.93.33.30 - Téléfax : 04.90.93.33.31

Client/Customer : AIR LIQUIDE AGS GmbH
Document N° 783-QCD01

Page/Sheet 1/1

CHAPTER 2

GENERAL DRAWING

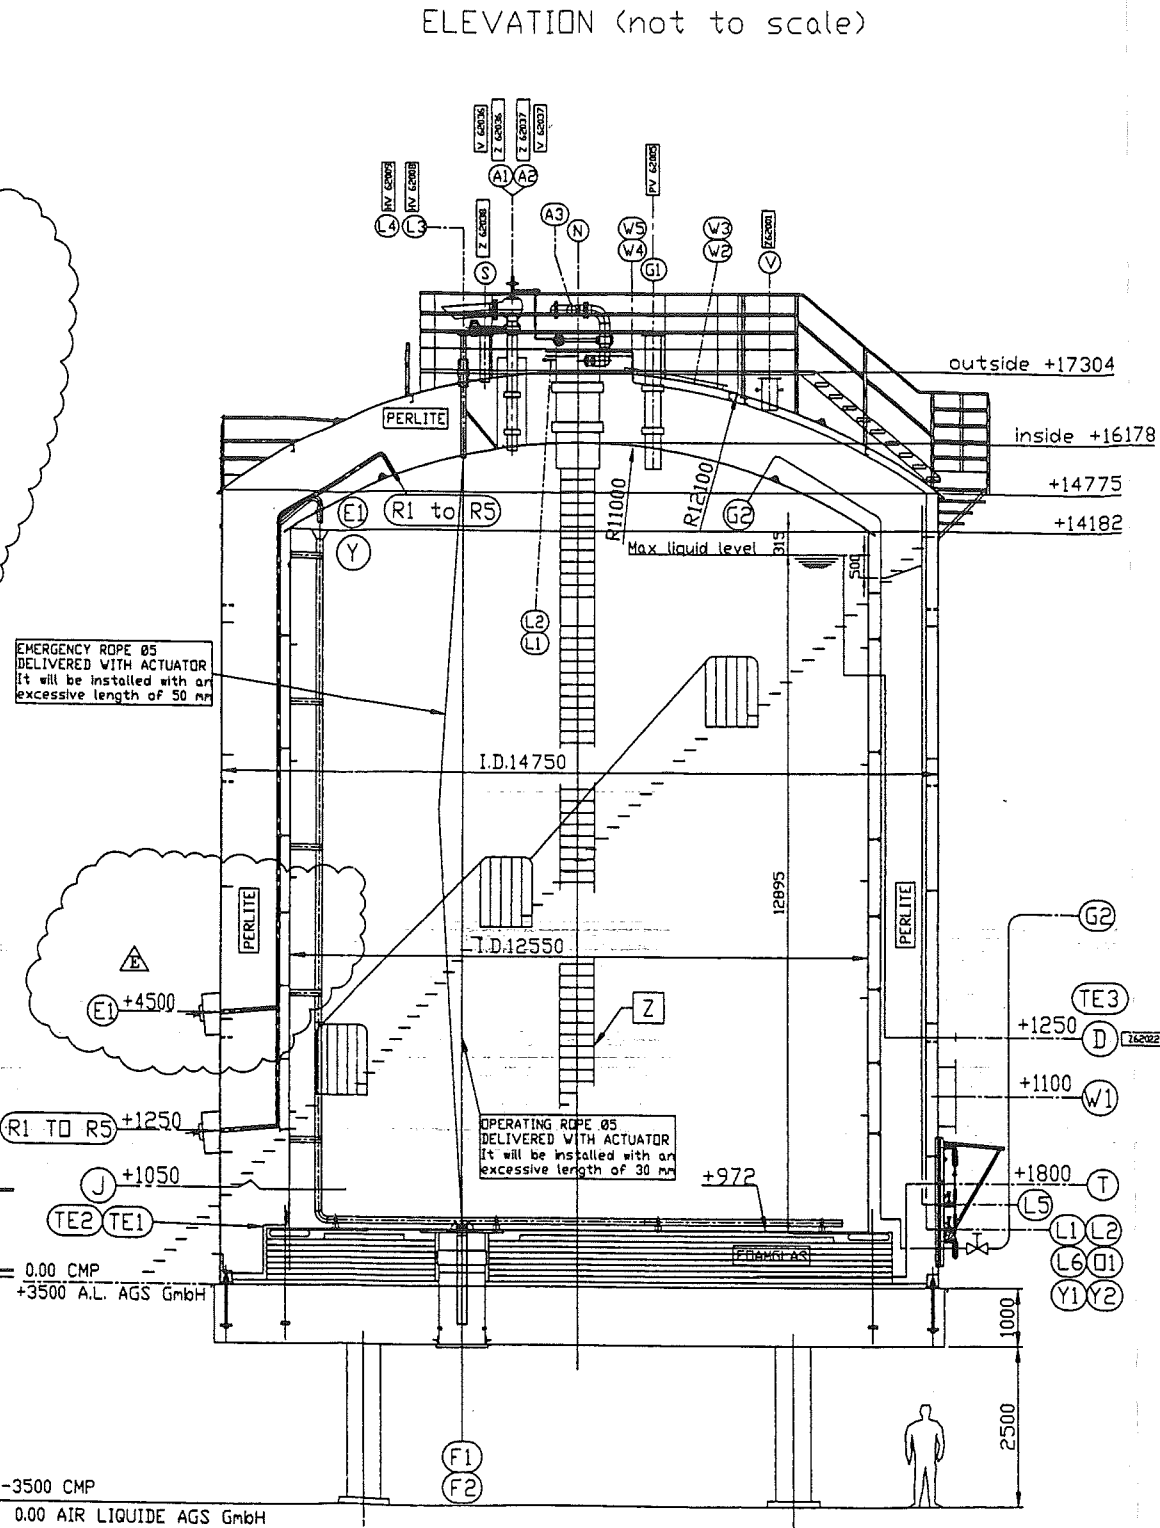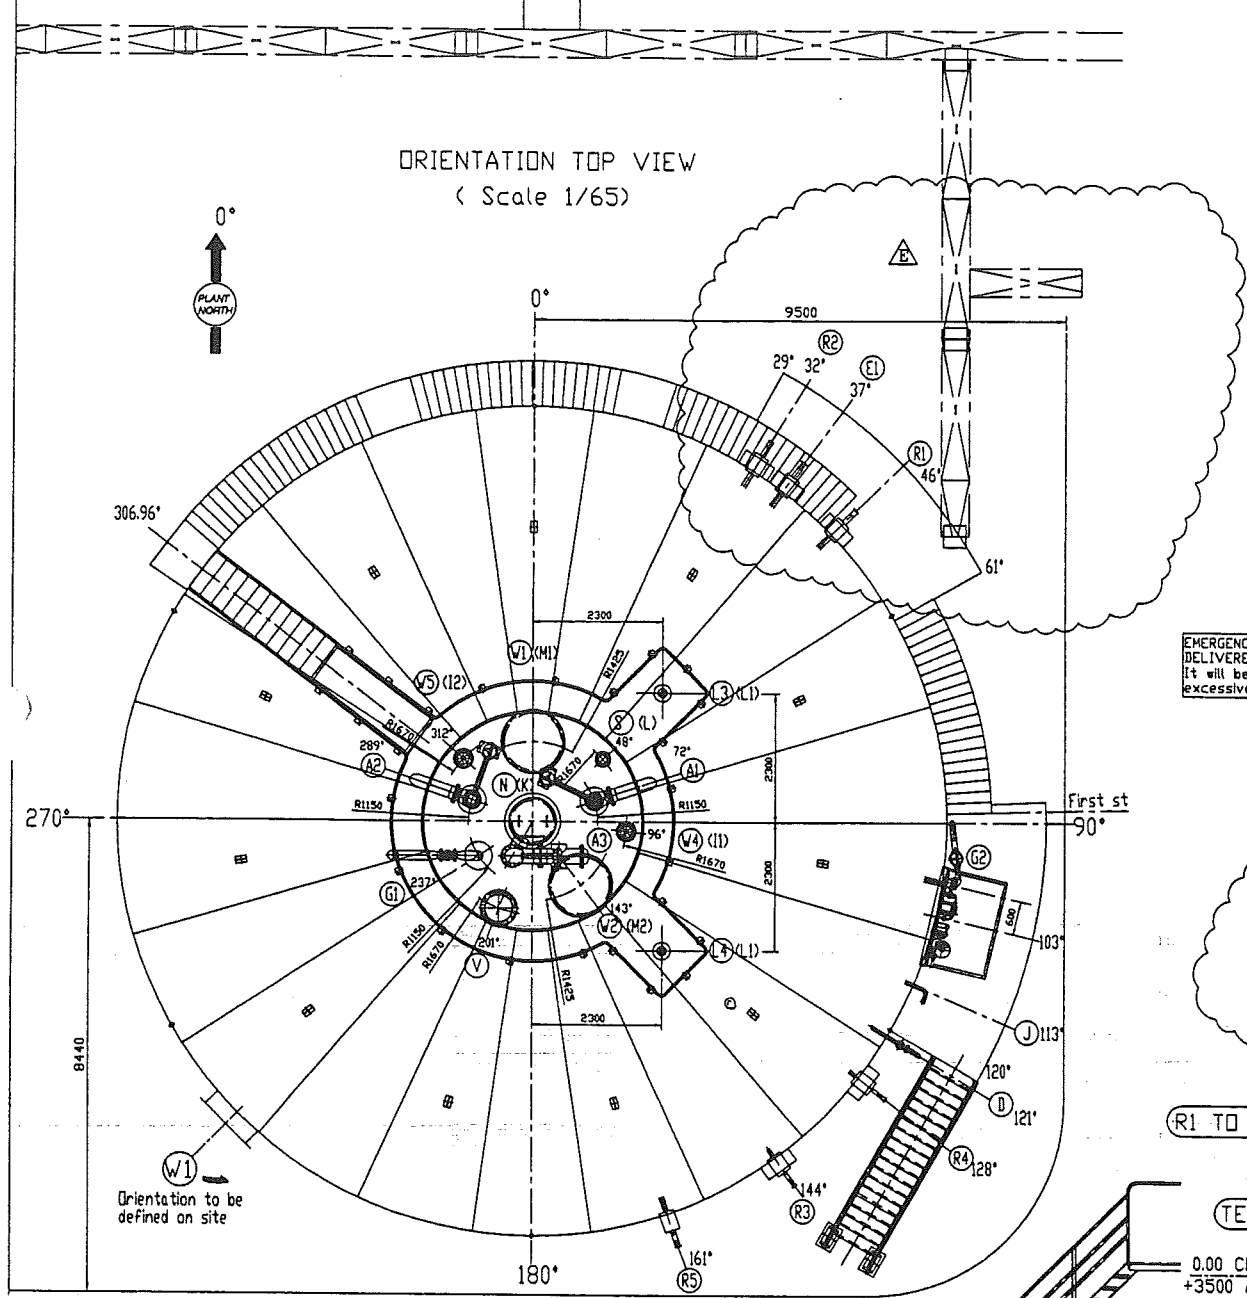

REP. MARK	Quant.	TYPE	Series	Face	Ø N	Ø d x e l	Service	Plan	Service	REP. MARK	Quant.	TYPE	Series	Face	Ø N	Ø d x e l	Service	Plan
L4(L2)	1	DIN 2625	40	C	80	88.9x5.49/3.05	ACTIONNEUR	17	ACTUATOR NOZZLE									
L3(L1)	1	DIN 2625	40	C	80	88.9x5.49/3.05	ACTIONNEUR	17	ACTUATOR NOZZLE									
A3	1	VN	150	RF	150	168.3x7.11/3.4	DISQUE DE RUPTURE	06	BURSTING DISC PIPE									
G2	1	-	-	-	80	88.9x5.49/3.05	MISE A L'AIR	19	GAS OUTLET NOZZLE									
G1	1	VN	150	RF	150	168.3x7.11/3.4	DEPART GAZ	14	SAFETY LINE									
A1-A2	2	VN	150	RF	150	168.3x7.11/3.4	SOUPAPE DE SECURITE	14	SAFETY VALVE LINE									
F2	1	-	-	-	150	168.3x7.11	SOUTIRAGE	17	LIQUID OUTLET NOZZLE									
F1	1	-	-	-	150	168.3x7.11	SOUTIRAGE	17	LIQUID OUTLET NOZZLE									
T (N)	1	-	-	-	50	60.3x3.91	BALAYAGE AZOTE	05	NITROGEN SUPPLY									
Y	1	-	-	-	100	114.3x2.11	TUYAUTERIE DE DISPERSION	16	COLLECTOR PIPING									
Y2	1	-	-	-	15	21.3x3.73	PRISE DE PRESSION AZOTE	05	NITROGEN PRESSURE PIPE									
Y1	1	-	-	-	15	21.3x3.73	PRISE DE PRESSION AZOTE	05	NITROGEN PRESSURE PIPE									
W4-W5	2	SO	150	FF	200	219.1x8.18	INTRODUCTION DE PERLITE	05	PERLITE INLET									
S (L)	1	SO	150	FF	150	168.3x7.11	SOUPAPE DE SECURITE	05	SAFETY VALVE									
V	1	SEE DWG	SPECIAL	FF	500	508x9.53	EVEN DE SECURITE	05	SAFETY VENT									
N (K)	1	SEE DWG	SPECIAL	FF	750	762x6	TROU D'HOMME	06	INNER ROOF MANWAY									
W3(M2)	1	SEE DWG	SPECIAL	FF	1000	1016x8	TROU D'HOMME	05	OUTER ROOF MANWAY									
W2(M1)	1	SEE DWG	SPECIAL	FF	1000	1016x8	TROU D'HOMME	05	OUTER ROOF MANWAY									
W1 (M)	1	SEE DWG	SPECIAL	FF	1000	1016x8	TROU D'HOMME	05	OUTER SHELL MANWAY									

--	--	

Object-Subject		Nr	Object-Subject	Nr	Object-Subject	
01	GENIE CIVIL	10	PRISES DE TEMPERATURE			
02	CIVIL ENGINEERING		TEMPERATURE TEST CONNECTION			
02	ENSEMBLE	11	BALAYAGE AZOTE DES SOUPAPES	19	DETAILS TUB G2-H1-H2-H3	
03	GENERAL DRAVING		MITRES SUPPLY FOR SAFETY VALVES		MITZES DETAILS G2-H1-H2-H3	
03	RESERVOIR INTERIEUR					
04	INNER VESSEL					
04	RESERVOIR EXTERIEUR	13	ESCALIER STAIRS	20	ESCALIER INTERIEUR ET PLATEFORME	
05	OUTER CASKING				LOWER STAIR AND PLATFORM	
05	DETAILS V1 to V5-V5-1-11-12	14	DETAILS TUB G1-A1-A2	21	PLATEFORME SUR VIDE	
06	DETAILS V1 to V5-V5-1-11-12		MITZES DETAILS G1-A1-A2			
06	DETAILS TUB H-A1	15	MITZES TRAVERSES THERMIQUES	22	PLAQUE IDENTITE	
07	MITZ DETAILS H-A1		MITZES DETAILS THERMAL BLEVELS		NAME PLATE	
07	ANCHAGE RESERVOIR INTERIEUR	16	DETAILS TUB B-E1-H1 to H5-1			
08	INNER VESSEL ANCHERING		MITZES DETAILS B-E1-H1 to H5-1			
08	SUPPORTS ECHELLE INTERIEUR	17	DETAILS TUB F1-F2-F3-F4-F5-F6			
09	INNER LADDER SUPPORTS		MITZES DETAILS F1-F2-F3-F4-F5-F6			
09	TABEAU CONTROLE AZOTE (MITREREN CONTROL BOARD)					
Accessories		Item	Designation - Description	Tube Nozzle	Marque et Type Brand name and type	Calibrage Calibration
		HV62008	CLAPET+ACTIONNEUR	L3/F1	PROTEGO NB/AP DN160	
		HV62009	SHUT OFF VALVE+ACTUATOR	L4/F2		
		V 620036	CRYOGENIC BUTTERFLY VALVE	A1-A2	6" KSB-AMRI	WITH LOCKING SYSTEM
		Z 620037	WITH LOCKING DEVICE			
		Z 620046	SOUPAPE PRESSION/DEPRESSION	15-16	ANDERSON GREENWOOD	+200 mbar/g
		Z 620037	PRESSION/DEPRESSION SAFETY VALVE		TIP.8990 COS ALTA	+2.2 mbar/g
		Z 620038	SOUPAPE PRESSION/DEPRESSION	S	WHIESOUE 4020A-6"	+8 mbar/g
			PRESSION/DEPRESSION SAFETY VALVE			+2.2 mbar/g
		Z 62001	EVENEMENT DE SECOURS	V	WHIESOUE 4210A-20"	+10 mbar/g
		Z 62001	SAFETY VENT			
		Z 62004	DISQUE DE RUPTURE	N/A3	6" ZOOK	325 +50mBar/g
			RUPTUR DISC			
		V 62004	VANNE D'ARRET	N/A3	6" KSB-AMRI	
			NORMAL BLOCK VALVE			
		Z 62002	SOUPAPE DE TROP PLEIN	D	RSBD-SARASIN 2"x 3"	+500 mbar/g
			OVERFLOW SAFETY VALVE			
		Z	ECHELLE INTERIEUR	-	CRINOLABA	
			INTERIOR LADDER			
NOTES		5	PROFIL DU FILETAGE/Profile of thread ISO			
		4	Perçage des brides soudées STRAIGHT			
		3	Découpe des parties inox (Intr. Inside) (Extr. Outside) NETTOYÉES ET DÉGRAISSÉES CLEANED AND DEGREASSED			
		2	Soudures (Intr. Inside) (Extr. Outside) BRUTES AS WELDED			
		1	Peinture de parties AC I COUCHE PEINTURE AU ZINC I COAT OF ZINC PAINT			
GENERAL REQUIREMENT		1 bar=102 KgF/Cn2 1 KgF/Cn2 = 14.2 PSI		RESERVOIR INTERIEUR INNER VESSEL		OUTER CASKING
		Appareil a pression de Pressure median		OXYGEN		NITROGEN+PERLITE
		Densite du liquide Liquid density Kg/m3		1140		/
		Densite de la perlite Perlite density Kg/m3		/		56
		SERVICE Pression phase gaz Vapour space press. BAR		+0.06 to +0.2		+0.005
		Operating temperature Temperature °C		-183		20
		Operating Depression max. Max. negative pressure. BAR		-0.0022		-0.0022
		Pression phase gaz Vapour space press. BAR		+0.2		+0.010
		CALCUL Temperature Temperature °C		-183		20
		Design Depression max. Max. negative pressure. BAR		-0.005		-0.005
		Coefficient de joint. Strength factor for sealing		/		/
		EPEUVE Press.hydro.pneumatique Hydro.pneumatic press. BAR		0.25		0.0125
		Test Low filled with water up to the operating capacity				
		Radiographie Radiography		SEE CRVO SPEC 25		
		Corrosion Corrosion allowance mm		/		/
		Vent Wind		/		45 m/s
		Néige Snow		/		140 kg/m2
		Seisme Seismic load		Zone2B(=18S3 type for soil)		
		Inspection Inspection		/		/
		Code de construction Construction code		API 620 + App. Q + L Ed 10		
		Produit stocké Nature of contents		LOX		
		Plaque d'identite Name plate		SEE DWG 22		
CONDITIONS GENERALES		Sur les prescriptions des fabricants				
