



KRP - 20.04 01 M-FY

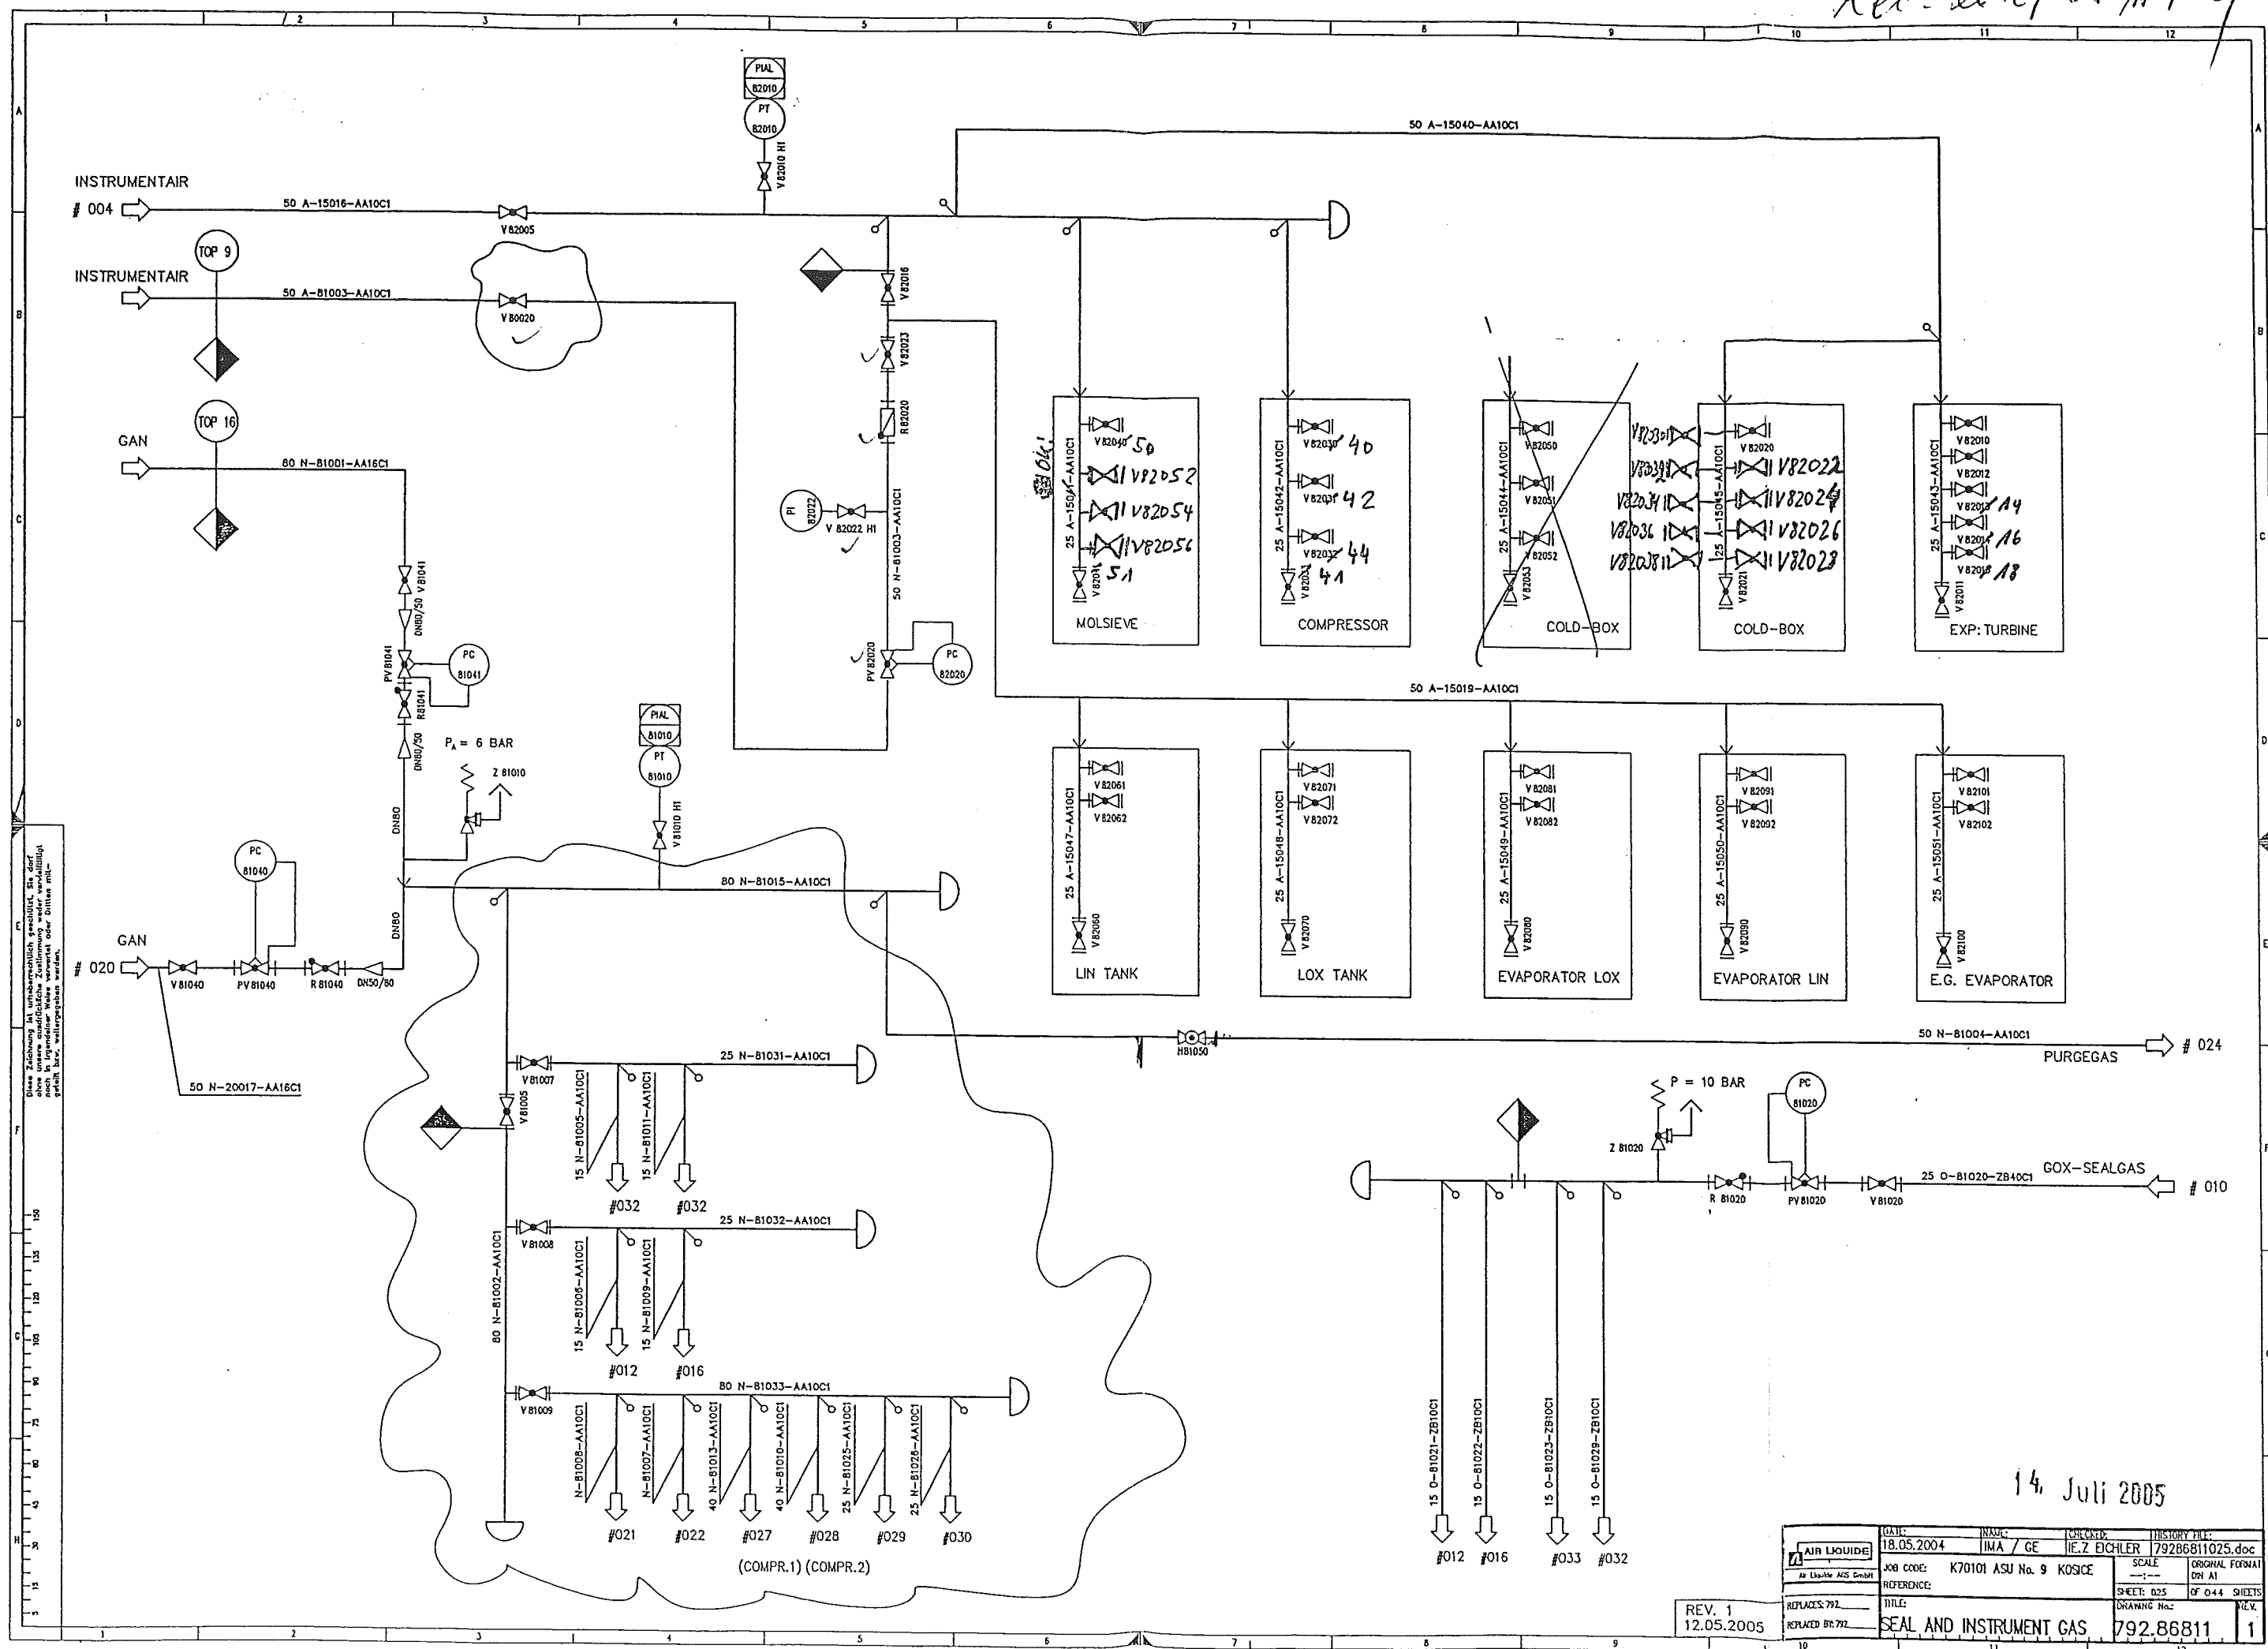

14. Juli 2005

|   |                                   |                |                        |                               |   |
|---|-----------------------------------|----------------|------------------------|-------------------------------|---|
|  <b>AIR LIQUIDE</b><br>Air Liquide ASG GmbH | DATE: 18.05.2004                  | INAG: INA / GE | CHECKER: H.E.Z. ECHLER | HISTORY FILE: 79286811025.doc |   |
|   | JOB CODE: K70101 ASU No. 9 KOSICE | SCALE: ---:--- |                        | ORIGINAL FORMAT: DIN A1       |   |
| REPLACES 792   | REFERENCE:                        | SHEET: 025     |                        | OF 044 SHEETS                 |   |
| TITLE:   | DRAWING No.:                      |                | NEW                    |                               |   |
| REPLACED BY 792   | SEAL AND INSTRUMENT GAS           |                | 792.86811              |                               | 1 |



Made by : Ing.Supak  
Date : 11.10.2005  
revision : 0

## **VAM Anlagentechnik und Montagen**

01 - 5 - 6801 - 01 KOSICE AIR LIQUIDE TANKFARM - AS BUILT

Line Number : 25 A-15047 AA10C1

|               | Weight (kg) |
|---------------|-------------|
| pipe mat.:    | 34,36       |
| con. valves   | -           |
| man. valves:  | 2,40        |
| pr. supports: | 2,00        |
| sek. supports | -           |
| summe:        | 38,76       |

25 A-15047 AA10C1

| Stückliste 02 25 A-15047 AA10C1 Revision: 0 |  |     |     |                  |  |            |       |              |            |        |              |
|---------------------------------------------|--|-----|-----|------------------|--|------------|-------|--------------|------------|--------|--------------|
| Teilenummer                                 |  | NW1 | NW2 | Teilebezeichnung |  | Einzelgew. | Menge | EP-Lieferung | EP-Montage | gesamt | Stunden ges. |

FEHLER diese Liste bitte nur mit Menu 1 sortiert nach BG - Leitung - Rokls verwenden

|                             |    |     |                                                    |          |       |  |  |  |  |
|-----------------------------|----|-----|----------------------------------------------------|----------|-------|--|--|--|--|
| ELBOW8                      | 25 | 2,6 | Elbow 90°, type 3<br>1.0254 DIN 2605-1<br>33,7x2,6 | 0,12 kg  | 11,00 |  |  |  |  |
| PIPE5                       | 25 | 2,6 | Pipe<br>1.0254 DIN EN ISO 1127<br>33,7x2,6         | 1,99 kg  | 16,50 |  |  |  |  |
| SOCKET1A                    | 25 | 0   | SOCKET P1ECE G1"<br>by AL-AGS                      | 0,20 kg  | 1,00  |  |  |  |  |
| Summe: 02 25 A-15047 AA10C1 |    |     |                                                    | 34,36 kg |       |  |  |  |  |

|                     |          |
|---------------------|----------|
| Liefersumme:        |          |
| Montagesumme:       |          |
| Gesamtsumme:        |          |
| Gesamt-Stunden:     |          |
| Gesamtgewicht:      | 34,36 kg |
| ** Ende der Ausgabe |          |

Stückliste 02 25 A-15047 VALVES BY AL Revision:

| Teilenummer | NW1 | NW2 | Teilebezeichnung | Einzelgew. | Menge | EP-Lieferung | EP-Montage | gesamt | Stunden ges. |
|-------------|-----|-----|------------------|------------|-------|--------------|------------|--------|--------------|
|-------------|-----|-----|------------------|------------|-------|--------------|------------|--------|--------------|

FEHLER diese Liste bitte nur mit Menu 1 sortiert nach BG - Leitung - Rokls verwenden

|                                   |    |   |                                                      |         |      |  |  |  |  |
|-----------------------------------|----|---|------------------------------------------------------|---------|------|--|--|--|--|
| BV                                | 25 | 0 | BALL VALVE TYP 2-R<br>PN10 BV82061, BV82062, BV82081 | 0,80 kg | 3,00 |  |  |  |  |
| Summe: 02 25 A-15047 VALVES BY AL |    |   |                                                      | 2,40 kg |      |  |  |  |  |

|                     |         |
|---------------------|---------|
| Liefersumme:        |         |
| Montagesumme:       |         |
| Gesamtsumme:        |         |
| Gesamt-Stunden:     |         |
| Gesamtgewicht:      | 2,40 kg |
| ** Ende der Ausgabe |         |

AL 02 25 A-15047 VALVES BY AL

| Stückliste 02 25 A-15047 PRI SUP 000000 Revision:                                    |     |     |                  |            |       |              |            |        |              |
|--------------------------------------------------------------------------------------|-----|-----|------------------|------------|-------|--------------|------------|--------|--------------|
| Teilenummer                                                                          | NW1 | NW2 | Teilebezeichnung | Einzelgew. | Menge | EP-Lieferung | EP-Montage | gesamt | Stunden ges. |
| FEHLER diese Liste bitte nur mit Menu 1 sortiert nach BG - Leitung - Rokis verwenden |     |     |                  |            |       |              |            |        |              |

|                                     |    |   |                             |         |      |  |  |  |  |
|-------------------------------------|----|---|-----------------------------|---------|------|--|--|--|--|
| PG02                                | 25 | 0 | ROHRBÜGEL<br>1.4571<br>33,7 | 0,50 kg | 4,00 |  |  |  |  |
| Summe: 02 25 A-15047 PRI SUP 000000 |    |   |                             | 2,00 kg |      |  |  |  |  |

|                     |         |
|---------------------|---------|
| Liefersumme:        |         |
| Montagesumme:       |         |
| Gesamtsumme:        |         |
| Gesamt-Stunden:     |         |
| Gesamtgewicht:      | 2,00 kg |
| ** Ende der Ausgabe |         |

AS 2000