




Diese Zeichnung ist urheberrechtlich geschützt. Sie darf ohne unsere ausdrückliche Zustimmung weder vervielfältigt noch in irgendeiner Weise verwertet oder Dritten mitgeteilt bzw. weitergegeben werden.

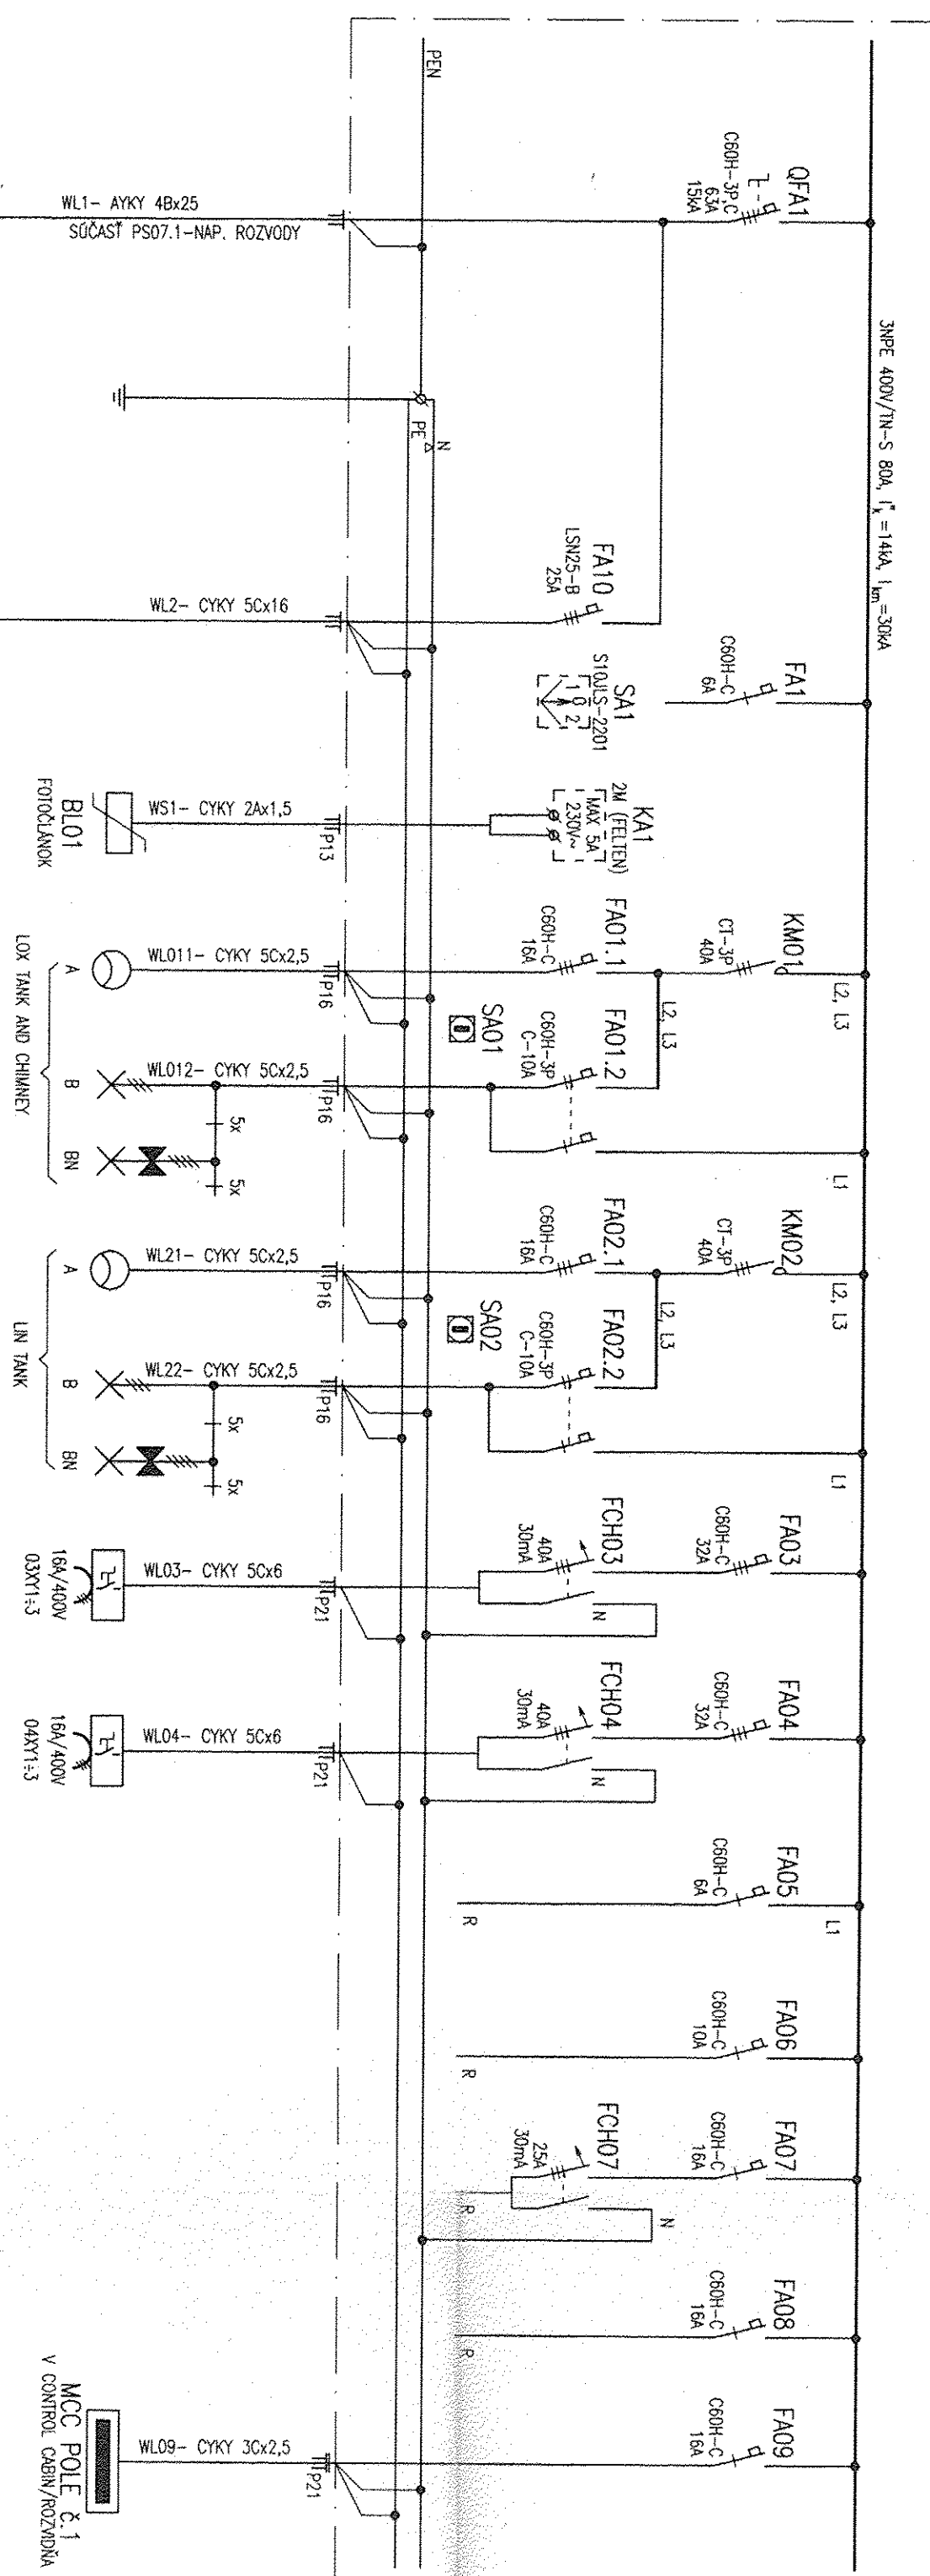


NAPÁĎOVÁ SÚSTAVA/VOLTAGE SYSTEM:
3NPE~50Hz, 400/230V TN-C-S
OCHRANA/PROTECTION:
SAMOČINNÝ ODPOLJENÍM NAPÁJANIA
AUTOMATIC DISCONNECT FROM MAINS

R-143
T02-POLE 2.3
FH00/80AgC

OZNAČ. VÝVODU	+c3	01/1	01/2	02/1	02/2	03KZS1÷4	04KZS1÷4	05	06	07	08	09
P (kW)		3	~1	2	~1	~10	~10	REZ	REZ	REZ	REZ	~2

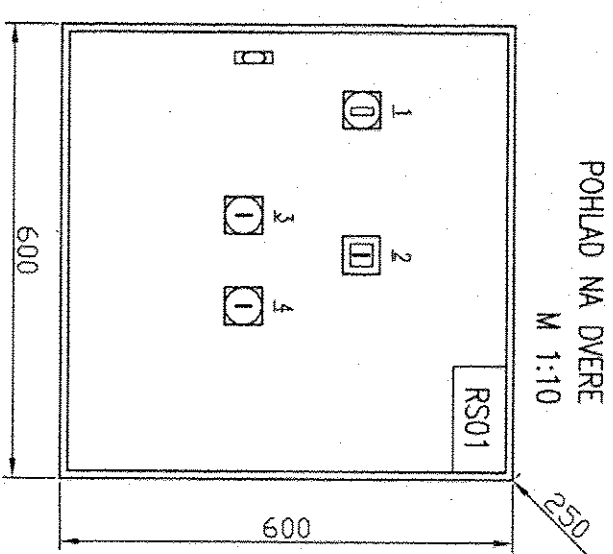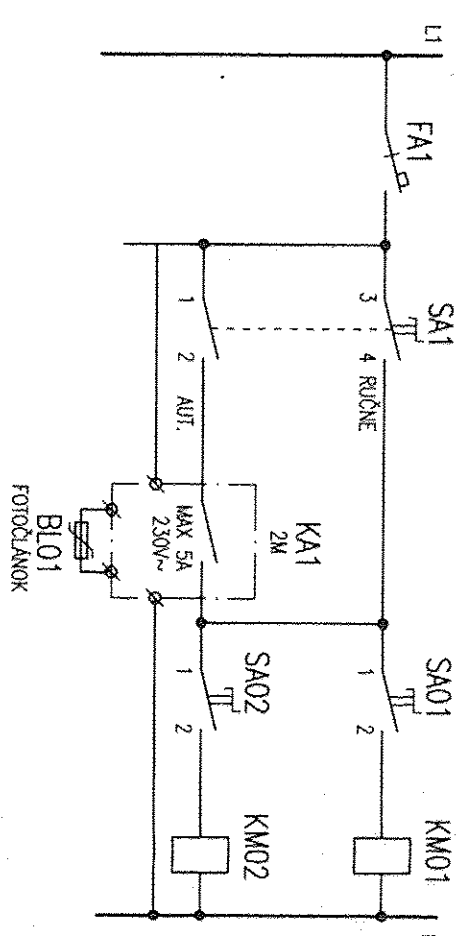

- 1- HLAVNÝ VYPÍNAČ (DFA1)
- OSVETLENIA
- 2- VOI "VYP-AUT")
- 3- VYPÍNAČ OSVETLENIA (SA01)
- LOX TANK AND CHIMIN.
- 4- VYPÍNAČ OSVETLENIA (SA02)
- LIN TANK

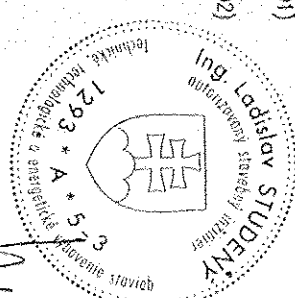

POZNÁMKY/NOTICES:

1. PRE OSVETLENIE SPOLOŽIŠŤA TAKOÝ SA VYUŽIJE 5-VOLICOÝŤ ROZDVOJ NA PRE NADVOZE SVETIELA OZNAČENÉ "BN" (POZNÁME AAO "B" ALE S BATERKOU A VÝMENOU PRE NADVOZÉ SVETLENIE PRI STRATE NAPÁJIA INDIKAČNÉHO ISŤIA FA05
2. NA ISŤOCH FA02.1, FA02.2 SA VYUŽIJO IBA DVE FAZ27-12, UŠIACH UJ JE INDIKAČNA PRE SVETIELA BN

POZNÁMKA / NOTE:

1. UNIVERZÁLNÍ OCELOVO-
PLECHOVÝ MÍSTENNÝ ROZVADOZÁČ
SPACAL 3D, IP55 (SAREL)
ROZMĚRY/DIMENSIONS: 600x600x250mm (š x v x h)
2. PŘÍKOD AJ VÝVODY SPÓDOU
CABEL INLET / OUTLET BY BOTTOM

3-4		
	X	1-RUCNE
		0-VYP
X		2-AUT

VATECH ELIN EBG SR			
AIR LIQUIDE			
B 10/2005	ING STUDENT ING STUDENT W	ING BARONIK ING.BRIMER	SKUTKOVY STAV ZMEENA NODZ. SWET.
A 06/2005	0 05/2005	ING STUDENT ING.BRIMER	REALIZACNY PROJEKT HISTORY FILE
REV DATE	NAME	CHECKED	HISTORY FILE
JOB CODE: K70101		SCALE ORIGINAL FORMAT A2	
REFERENCE: --- --		SHEET: 001 OF 004 SHEETS	
TITLE: UNIT - LIN, LOX TANKS AND CHIMNEY ROZVADZAC RSO1 SWITCHBOARD RSO1			
DR NO: 02.EE-01		-VATECH DRAWING NO.: 79787794 REV: 1	
REPLACES: 79 REPLACED BY: 79			