NAPÄŤOVÁ SÚSTAVA/VOLTAGE SYSTEM:
3PEN~50Hz, 400V/TN-C-S
OCHRANA/PROTECTION:
SAMOČINNÝM ODPOJENÍM NAPÁJANIA
AUTOMATIC DISCONNECT FROM MAINS
PROSTREDIE/SURROUNDING:
3.1.1-ZÁKLADNÉ/BASIC (V ROZVODNI/ IN CONTROL BOX)
4.1.1-VONKAJŠIE/ OUTDOOR
4.1.2-POD PRÍSTREŠKOM (FOD/UNDER LOX TANK)

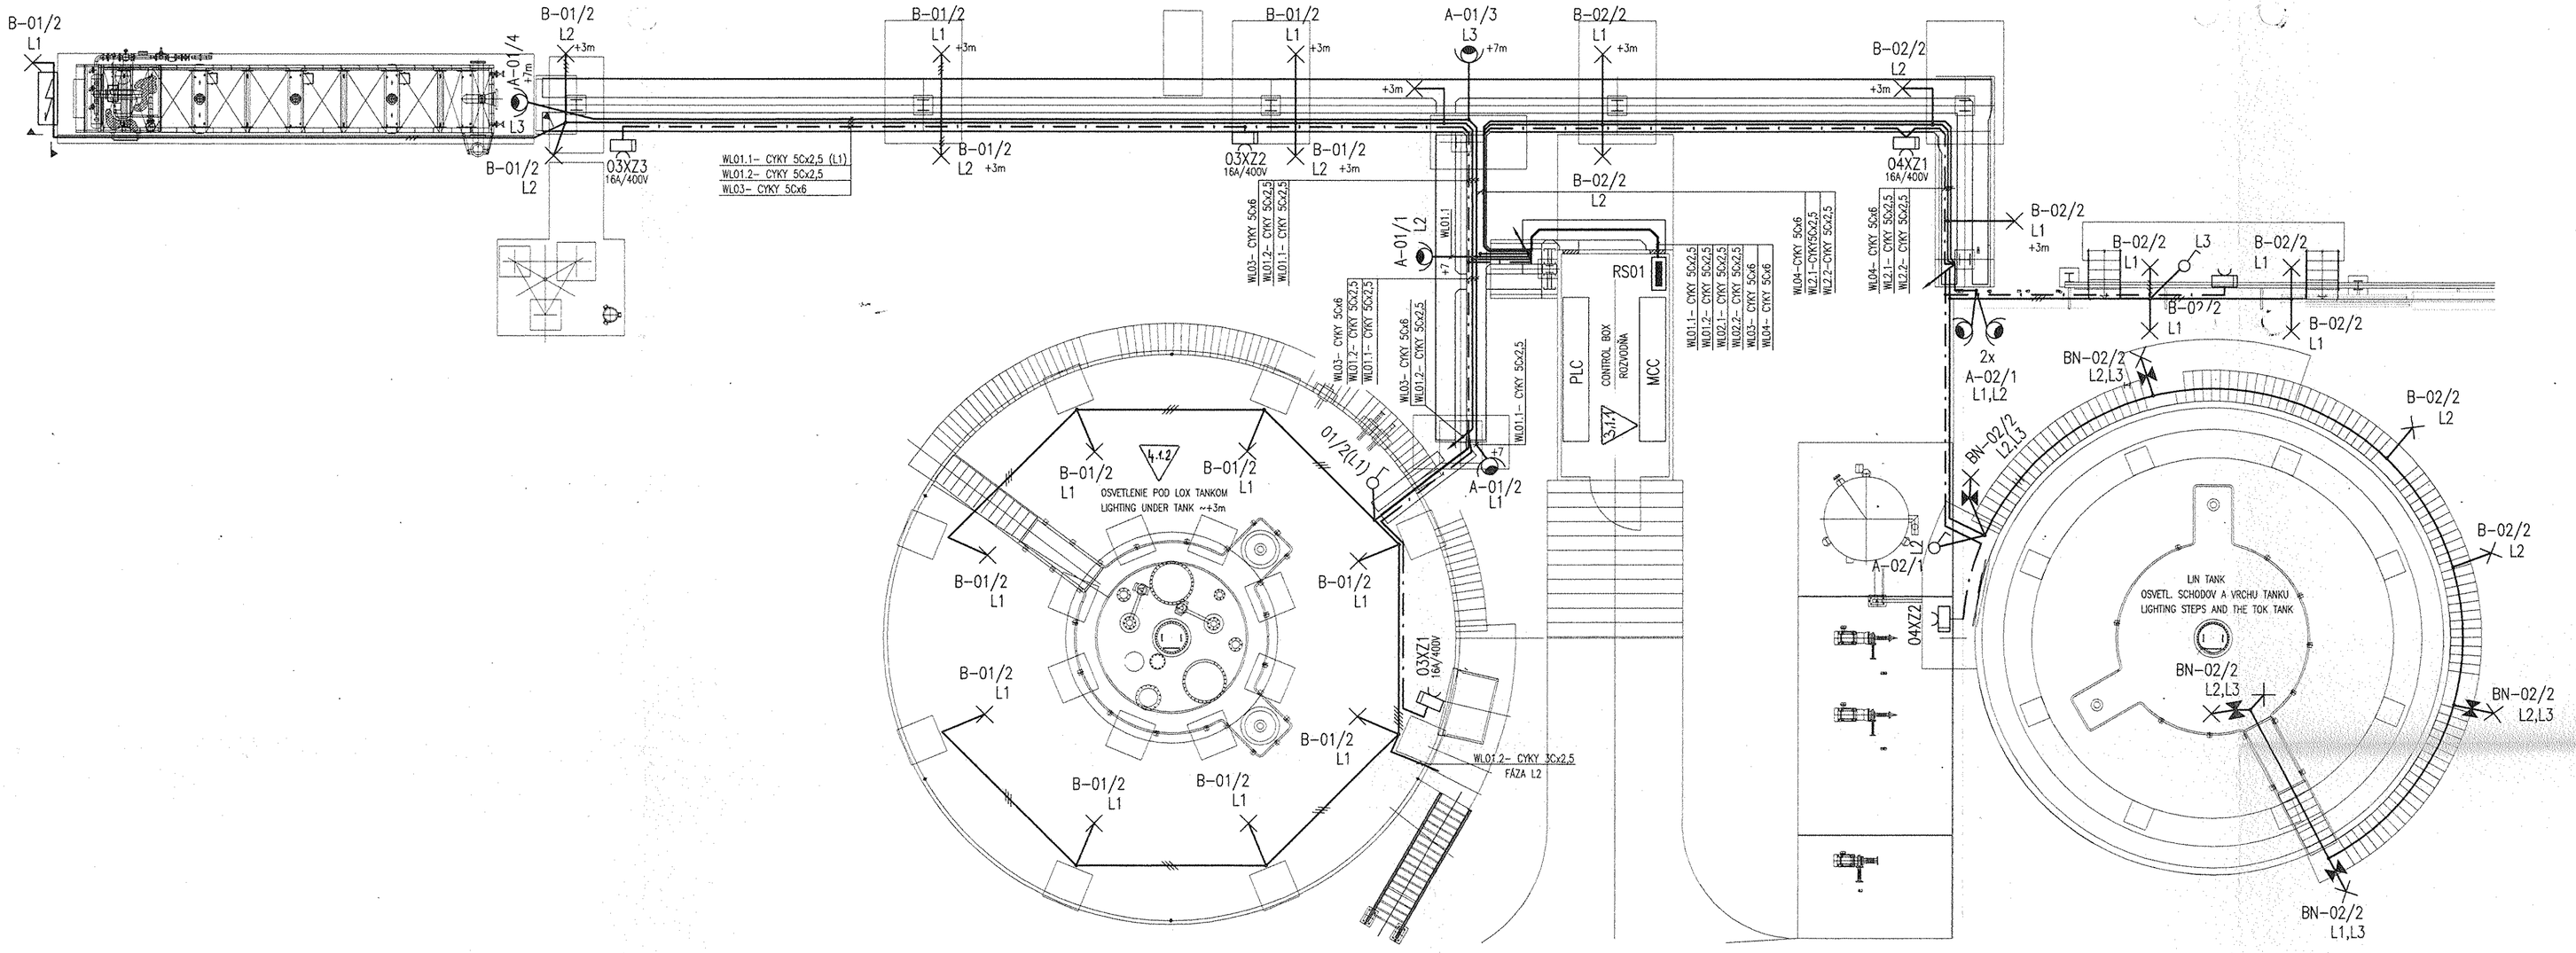

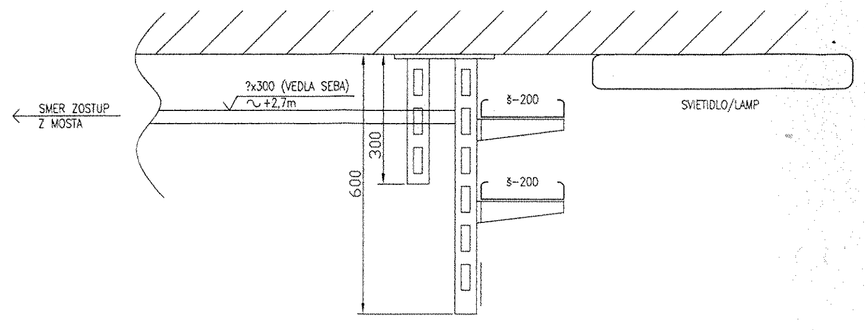

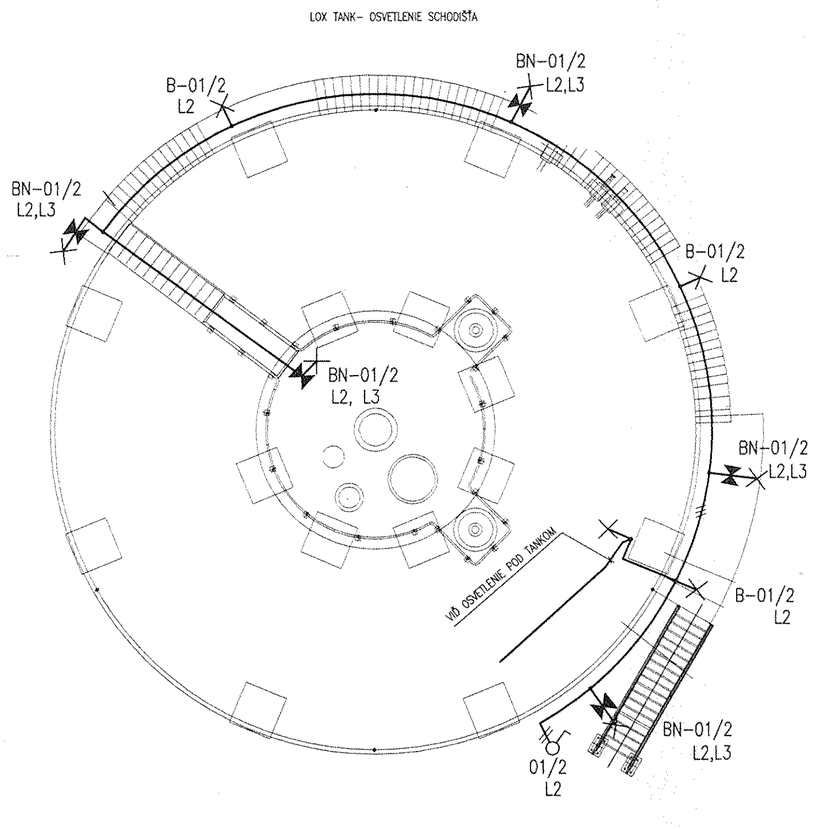

POZNÁMKY/NOTICES:

1. PRE OSVETLENIE SCHODIŠŤA TANKOV SA VYUŽÍJE 5-VODIČOVÝ ROZVOD AJ PRE NÚDZOVÉ SVIETIDLÁ OZNAČENÉ "BN" (ROVNAKÉ AKO "B" ALE S BATERKOU A VÝBAVOU PRE NÚDZOVÉ SVIETENIE PRI STRATE NAPÄTIA INDIKAČNÉHO ISTIČA FA05
2. NA ISTIČOCH FA01.2, FA02.2 SA VYUŽÚJÚ IBA DVE FÁZY- L2, L3,FÁZA L1 JE INDIKAČNÁ PRE SVIETIDLÁ BN

LEGENDA/LEGEND		POČET/No.
03XZ1÷3 L2 / 04XZ1÷3	ZÁSUVKOVÉ SKRINE 16A/400V SOCKETS BOX 16A/400V PORAD.ČÍSLO/No.CONTINUE OZNAČENIE/DESIGNATE ČÍSLO OBVODU/No.OUTLET	6 KS
A-01/1 02/1	SVETLOMET 1000W IP54 SEARCH LIGHT 1000W IP54 ČÍSLO OBVODU/No.OUTLET OZNAČENIE/DESIGNATE	6 KS
B-01/2 02/2	SVIETIDLO ŽIARIVKOVÉ 2x18W IP65 FACTORY LAMP 2x18W IP65 ČÍSLO OBVODU/No.OUTLET OZNAČENIE/DESIGNATE	30 KS
BN-01/2 BN-02/2	NÚDZOVÉ SVIETIDLO 12W IP66 EMERGENCY LAMP 12W IP66 (BATTERY 2HOD/HOURS) ČÍSLO OBVODU/No.OUTLET OZNAČENIE/DESIGNATE	10 KS

POZNÁMKA/NOTE:

ÚROVEŇ OSVETLENIA VONK. PRIESTOROU-MIN 30LX
LEVEL OF THE OUT DOOR LIGHTING-MIN 30LX
——·—— KÁBLE KU ZAS. SKRINIAM
——— KÁBLE KU SVIETIDLÁM A SVETLOMETOM

Ing. Ladislav STUDENÝ
Slovenský stavebný úrad
1293 * A * 5-4
Autorizovaný projektant pre elektrické inštalácie a elektrické zariadenia silnoprúdu

	REV.	DATE	NAME	CHECKED	HISTORY FILE
VATECH ELIN EBG SR	B	10/2005	ING.STUDENÝ	ING.BARONIK	SKUTKOVÝ STAV
	A	06/2005	ING.RIEMER	ING.RIEMER	ZMENA NÚDZ. SVIET.
	0	05/2005	ING.STUDENÝ	ING.RIEMER	REALIZAČNÝ PROJEKT

AIR LIQUIDE

JOB CODE: K70101
REFERENCE: -----
SCALE 1:100
ORIGINAL FORMAT A1
SHEET: 003 OF 004 SHEETS
REPLACES: 79_____
REPLACED BY: 79_-----
TITLE: UNIT- LIN, LOX TANKS AND CHIMNEY
DISPOZICIA-OSVETLENIE A ZÁSUVKY
DISPOSITION-LIGHTING AND SOCKETS
DR.No: 02.EE-03 -VATECH
DRAWING NO.: 792.87794 REV. B

Diese Zeichnung ist urheberrechtlich geschützt. Sie darf ohne unsere ausdrückliche Zustimmung weder vervielfältigt noch in irgendeiner Weise verwertet oder Dritten mitgeteilt bzw. weitergegeben werden.