

7.3

Lube oil piping

KONFORMITÄTSERKLAERUNG Nr. 05-5346

für

Lube Oil Piping/Schmierölverrohrung
Bestellung Nr. 4010309


Wir **COTRING spol. s r.o.**
Zelený pruh 1560/99
140 02 Praha 4

erklären auf unsere volle Verantwortung, dass das oben genannte Erzeugnis,
der Richtlinie des Rates Nr. 89/392/EEC, sowie den Forderungen Testplan
Nr. 837016465 und technischen Vorschriften PED 98/23/EG entspricht..

Prag, 04.08.2005

Zuständige Person: Alena Kolmanová


COTRING spol. s r.o.
Zelený pruh 1560/99
140 02 Praha 4
CZ25063545

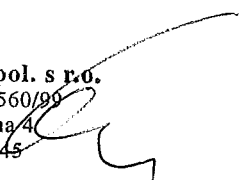

 Mariánské nám. 1, 617 00 Brno		PROTOKOL O PROZAŘOVÁNÍ INSPECTION - REPORT OF RADIOGRAPHIC EXAMINATION		Zákazník: <i>COTRING</i> Client: <i>spol. s r. o. Krušlovská 30 66491 Ivančice</i>
Protokol č.: <i>219/05</i> Report No.:		Počet stran <i>1</i> z <i>1</i> Page-No. Of		Zakázka č. <i>N7100175</i> Order-No.:
Objekt: <i>Kosair</i> Object:		Závod: <i>Cotring Ivančice</i> Manufacturer:		
Výrobek: <i>potrubí</i> Examination object:		Číslo výkresu: <i>1-837 018 965</i> Drawing No:		
Materiál: <i>DIN 1.4435</i> Material: <i>DIN 1.0254</i>		Rozsah zkoušení: <i>5</i> % Extent of examination		Svařovací postup: <i>141</i> Welding process: <i>135</i>
TECHNICKÉ ÚDAJE / TECHNICAL DATA				
RTG přístroj typ: <i>Bakker 200F</i> X-RAY tube:		Expoziční čas: Exposure time:		Vyhodnocení dle: <i>AD 2000 Code</i> Acceptance standard:
Napětí: <i>/</i> kV Tube voltage:		Vzdál. zdroj – film: <i>450mm</i> Film – focus distance:		Klasifikační stupeň: Class grade:
Proud: <i>8</i> mA Tube current:		Značka filmu: <i>Agfa D5</i> Film-marker:		Číslo snímku: <i>1-9</i> Radiograph No:
Druh zářiče: <i>/</i> Source of radiation:		Folie: <i>0,027</i> Pb Foil:		Specifikace zkoušky: <i>CSN EN 1435</i> NDE specification:
Aktivita: <i>/</i> Ci Activity:		Typ měřky: <i>ENFe 10</i> IQI type:		Radiogr. technika: <i>G.1.6.</i> Radiography technique:
Tepelné zprac.: <i>ano/yes</i> ☐ <i>ne/no</i> ☒ Heating treatment:		Umístění měřky: <i>na hraně filmu</i> IQI locating:		Vyvolání: <i>ruční/manual</i> ☒ <i>strojní/automatic</i> ☐ Developing:

Číslo snímku Radiogr. No.	Typ svaru Weld type	Průměr Diameter	t. (mm)	Rozměr filmu Film Format	Zčernání Density	Rozeznatelnost Image Quality	Datum zkoušky Date of exam	Druh vady Kind of defect	Vyhodnocení Accepted	
									Ano Yes	Ne No
1	BW	φ50	2	24 x 10	2,5	W16	28.7.05		X	
1A	"	"	"	"	"	"	"	2011,	X	
2	"	φ90	2	"	"	"	"		X	
2A	"	"	"	"	"	"	"	2011,	X	
3	"	φ89	4	"	"	"	"		X	
3A	"	"	"	"	"	"	"		X	
4	"	φ89	4	"	"	"	"		X	
4A	"	"	"	"	"	"	"	2011,	X	
5	"	φ89	4	"	"	"	"		X	
5A	"	"	"	"	"	"	"		X	
6	"	φ20	2	"	"	"	"	2011,	X	
6A	"	"	"	"	"	"	"		X	
7	"	φ20	2	"	"	"	"		X	
7A	"	"	"	"	"	"	"		X	
8	"	φ25	3	"	"	"	"	2015,	X	
8A	"	"	"	"	"	"	"	2015,	X	
9	"	φ84	4	"	"	"	"		X	
9A	"	"	"	"	"	"	"		X	

Zkoušku provedl / č. cert.: <i>Šulák Jaroslav</i> Operator / Certificate No.:	Inspekční organizace / Zákazník: Inspection agency / Client:
Vyhodnotil / č. certifikátu: <i>301-00745</i> Evaluated / Certificate No.:	Jaroslav ŠULÁK II. stupeň č. průkazu <i>143</i> zkušební TDS Brno - SMS
Datum / Podpis: <i>28.7.2005</i> Date / Signature: <i>dle 3.13</i>	

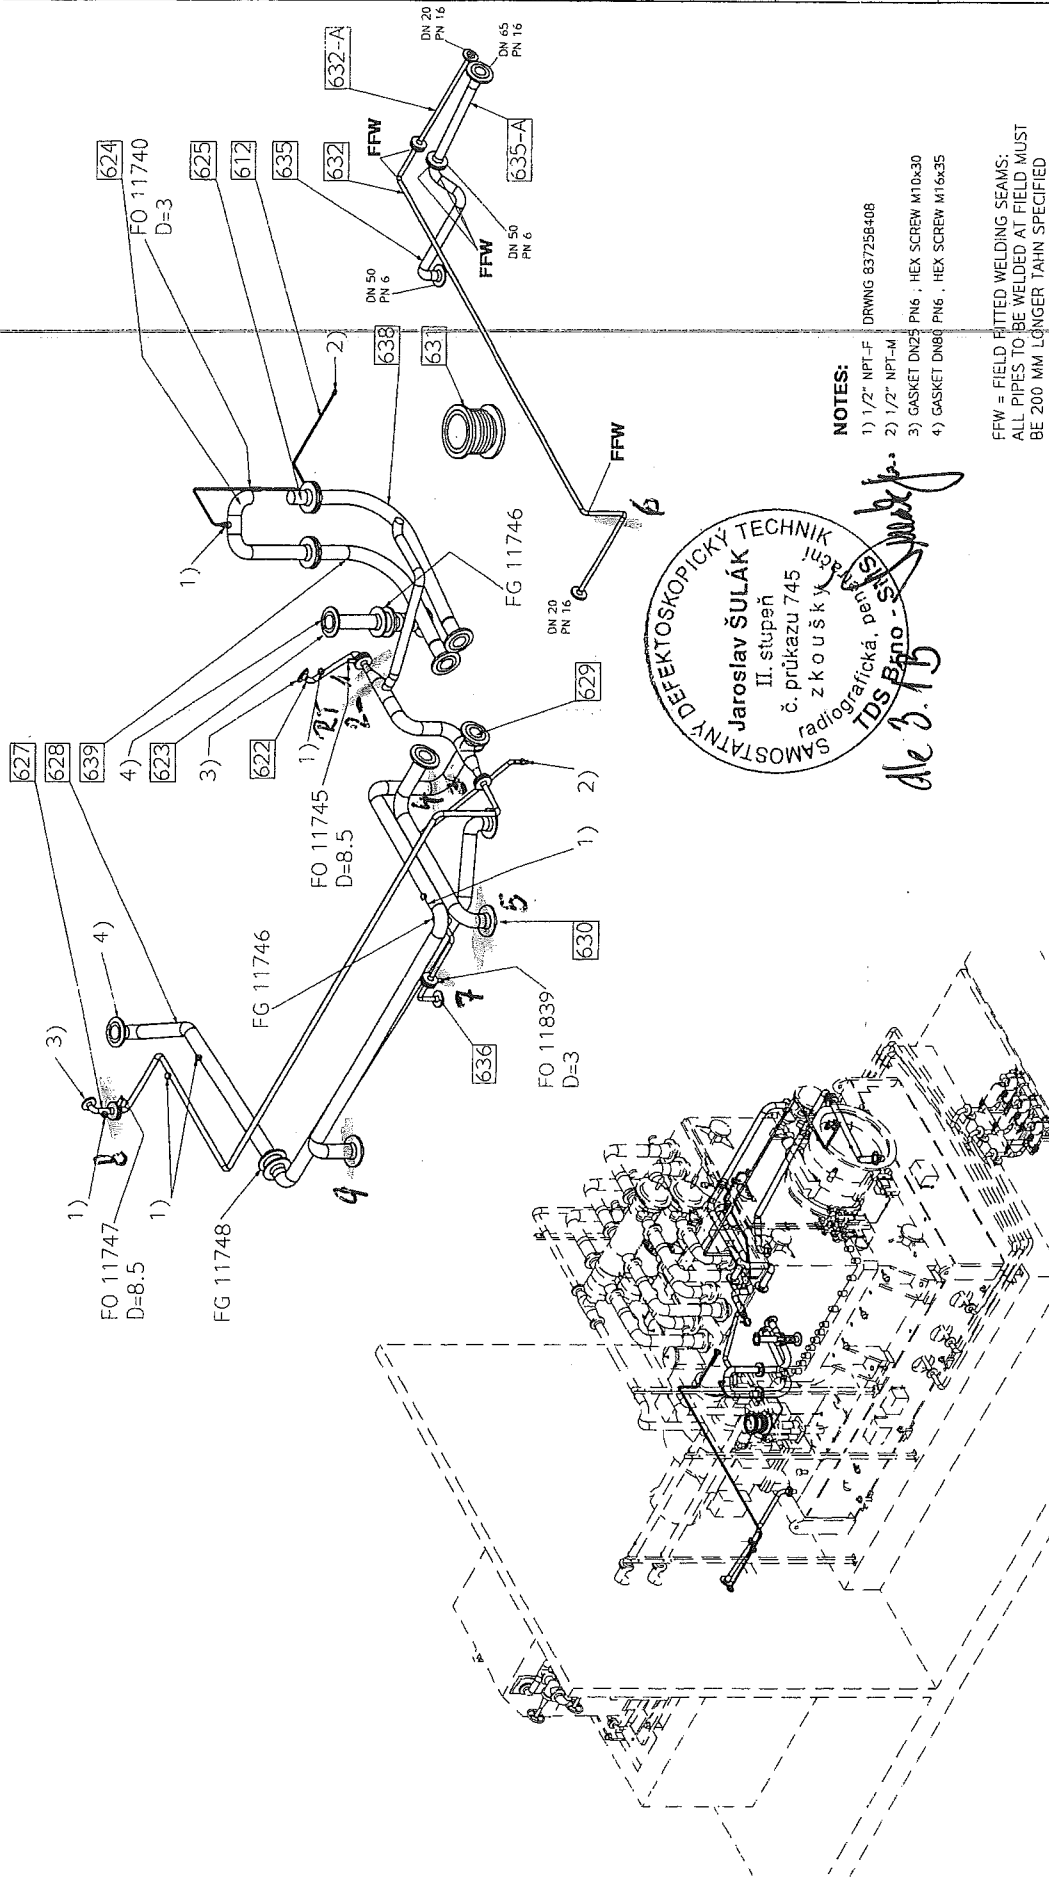

NOTES:

- 1) 1/2" NPT-F
2) 1/2" NPT-M
3) GASKET DN25 PN6 ; HEX SCREW M10x30
4) GASKET DN80 PN6 ; HEX SCREW M16x35

FFW = FIELD FITTED WELDING SEAMS:
ALL PIPES TO BE WELDED AT FIELD MUST
BE 200 MM LONGER THAN SPECIFIED

Jaroslav ŠULÁK
II. stupeň
č. průkazu 745
zkouška

grafická, pen. S
IDS Bno - S
dle 3. 15

[illegible]

General tolerances	Grinding standards
ISO 2748-01	ISO 2553
ISO 2748-02	ISO 2554
ISO 2748-03	ISO 2557
ISO 2748-04	ISO 2557
Werk Baugruppe
Mtar Dispr

Bezeichnung
Positionstext
Dokument-Nr

Tld Vs R Pos H/Z

Gewicht/EH
Dokumentenbezeichnung

0001 10302706
HALB 13

Schmierölleitungen KOSAIR 2004

DRW 837018968 001 01 A H 0,010 KG
DRW 837018968 002 01 A H FROM DOUB.OIL COOLER PIPE 629
DRW 837018968 003 00 H FROM DOUB.OIL COOLER PIPE 630
DRW 837018969 001 01 A H FROM DOUB.OIL COOLER PIPE 636
DRW 837018969 002 01 A H OIL TO MAIN MOTOR PIPE 632
DRW 837018969 003 00 H OIL FROM MAIN MOTOR PIPE 635
DRW 837019477 001 00 H OIL TO MAIN MOTOR PIPE 632-A
DRW 837019477 002 00 H OIL FROM MAIN MOTOR PIPE 635-A
DRW 837131187 000 00 H BLENDEN FUER DIN FLANSCH
DRW 837289387 000 02 B H BLENDEN FUER TUBE
DRW 837018967 003 00 H TO COMPR./GEAR PIPE 627
DRW 837018312 001 01 A H TO/FROM OIL PUMP FLEXIBLE TUBE
DRW 837018965 001 02 B H LUBE OIL PIPING ARRANGEMENT
DRW 837018965 002 02 B H LUBE OIL PIPING ARRANGEMENT
DRW 837018966 001 00 H TO/FROM OIL PUMP PIPE 625
DRW 837018966 002 00 H TO/FROM OIL PUMP PIPE 624
DRW 837018966 003 00 H TO/FROM OIL PUMP PIPE 623
DRW 837018966 004 00 H TO/FROM OIL PUMP PIPE 631
DRW 837018967 001 00 H TO COMPR./GEAR PIPE 622
DRW 837018967 002 00 H TO COMPR./GEAR PIPE 628

1,000

Basismenge

Posnr. Komponent
Mtar Dispr
0018 837285797006
HAWA 04

Bezeichnung
Positionstext
Durchflussschauglas ANSI 150 lbs 3"
D 130/88 X 50
TAG NO. FG 11746 ; 11748
MAN Lieferung

Dokument-Nr
Gewicht/EH
DRW 837285797
0,440 KG

Tld Vs R Pos H/Z
Werkstoff

Menge ME Ftp Bkz
Bgr

000 02 B 006 H 2,000 ST L

0019 837285797015
HAWA 04

Bezeichnung
Positionstext
Durchflussschauglas ANSI 150 lbs 3/4"
D 52/22 X 30
TAG NO. FG 11840
MAN Lieferung

Dokument-Nr
Gewicht/EH
DRW 837285797
0,060 KG

Tld Vs R Pos H/Z
Werkstoff

Menge ME Ftp Bkz
Bgr

000 02 B 015 H 1,000 ST L

0612 10301243
HALB 01

Oilpumpenentlueftung (50)

Dokument-Nr
Gewicht/EH
DRW 837323041
0,010 KG

Tld Vs R Pos H/Z
Werkstoff

Menge ME Ftp Bkz
Bgr

0622 10302799
HALB 02

Oelleitungen Pos. 622 (50)

Dokument-Nr
Gewicht/EH
DRW 837018967
0,010 KG

Tld Vs R Pos H/Z
Werkstoff

Menge ME Ftp Bkz
Bgr

0623 10302797
HALB 02

Oelleitungen Pos. 623 (50)

Dokument-Nr
Gewicht/EH
DRW 837018966
0,010 KG

Tld Vs R Pos H/Z
Werkstoff

Menge ME Ftp Bkz
Bgr

0624 10302796
HALB 02

Oelleitungen Pos. 624 (50)

Dokument-Nr
Gewicht/EH
DRW 837018966
0,010 KG

Tld Vs R Pos H/Z
Werkstoff

Menge ME Ftp Bkz
Bgr

0625 10302795
HALB 02

Oelleitungen Pos. 625 (50)

Dokument-Nr
Gewicht/EH
DRW 837018966
0,010 KG

Tld Vs R Pos H/Z
Werkstoff

Menge ME Ftp Bkz
Bgr

0627 10302801
HALB 02

Oelleitungen Pos. 627 (50)

Dokument-Nr
Gewicht/EH
DRW 837018967
0,010 KG

Tld Vs R Pos H/Z
Werkstoff

Menge ME Ftp Bkz
Bgr

0628 10302800
HALB 02

Oelleitungen Pos. 628 (50)

Dokument-Nr
Gewicht/EH
DRW 837018967
0,010 KG

Tld Vs R Pos H/Z
Werkstoff

Menge ME Ftp Bkz
Bgr

Werk Baugruppe
Marta DisprBezeichnung
Positionstext

Gewicht/EH

Basismenge

0001 10302706
HALB 13


KOSAIR 2004

Schmierölleitungen

0,010 KG

1,000

Posnr.	Komponent Marta Dispr	Bezeichnung Positionstext	Dokument-Nr Gewicht/EH	TLD Vs R Pos H/Z Werkstoff	Menge	ME PTP Bkz Bgr
0629	10302802 HALB 02	Oelleitungen Pos. 629 (50)	DRW 837018968 0,010 KG	001 01 A H	1,000	ST L
0630	10302803 HALB 02	Oelleitungen Pos. 630 (50)	DRW 837018968 0,010 KG	002 01 A H	1,000	ST L
0631	10302798 HALB 02	Oelleitungen Pos. 631 (50)	DRW 837018966 0,010 KG	004 00 H	1,000	ST L
0632	10302805 HALB 02	Oelleitungen Pos. 632 (50)	DRW 837018969 0,010 KG	001 01 A H	1,000	ST L
0633	10303543 HALB 02	Oelleitungen Pos. 632 -A (50)	DRW 837019477 0,010 KG	001 00 H	1,000	ST L
0634	10303544 HALB 02	Oelleitungen Pos. 635-A (50)	DRW 837019477 0,010 KG	002 00 H	1,000	ST L
0635	10302806 HALB 02	Oelleitungen Pos. 635 (50)	DRW 837018969 0,010 KG	002 01 A H	1,000	ST L
0636	10302804 HALB 02	Oelleitungen Pos. 636 (50)	DRW 837018968 0,010 KG	003 00 H	1,000	ST L
0638	10301222 HALB 02	Oelleitungen Pos. 808 und 609 (50)	DRW 837018312 0,010 KG	001 01 A H	1,000	ST L

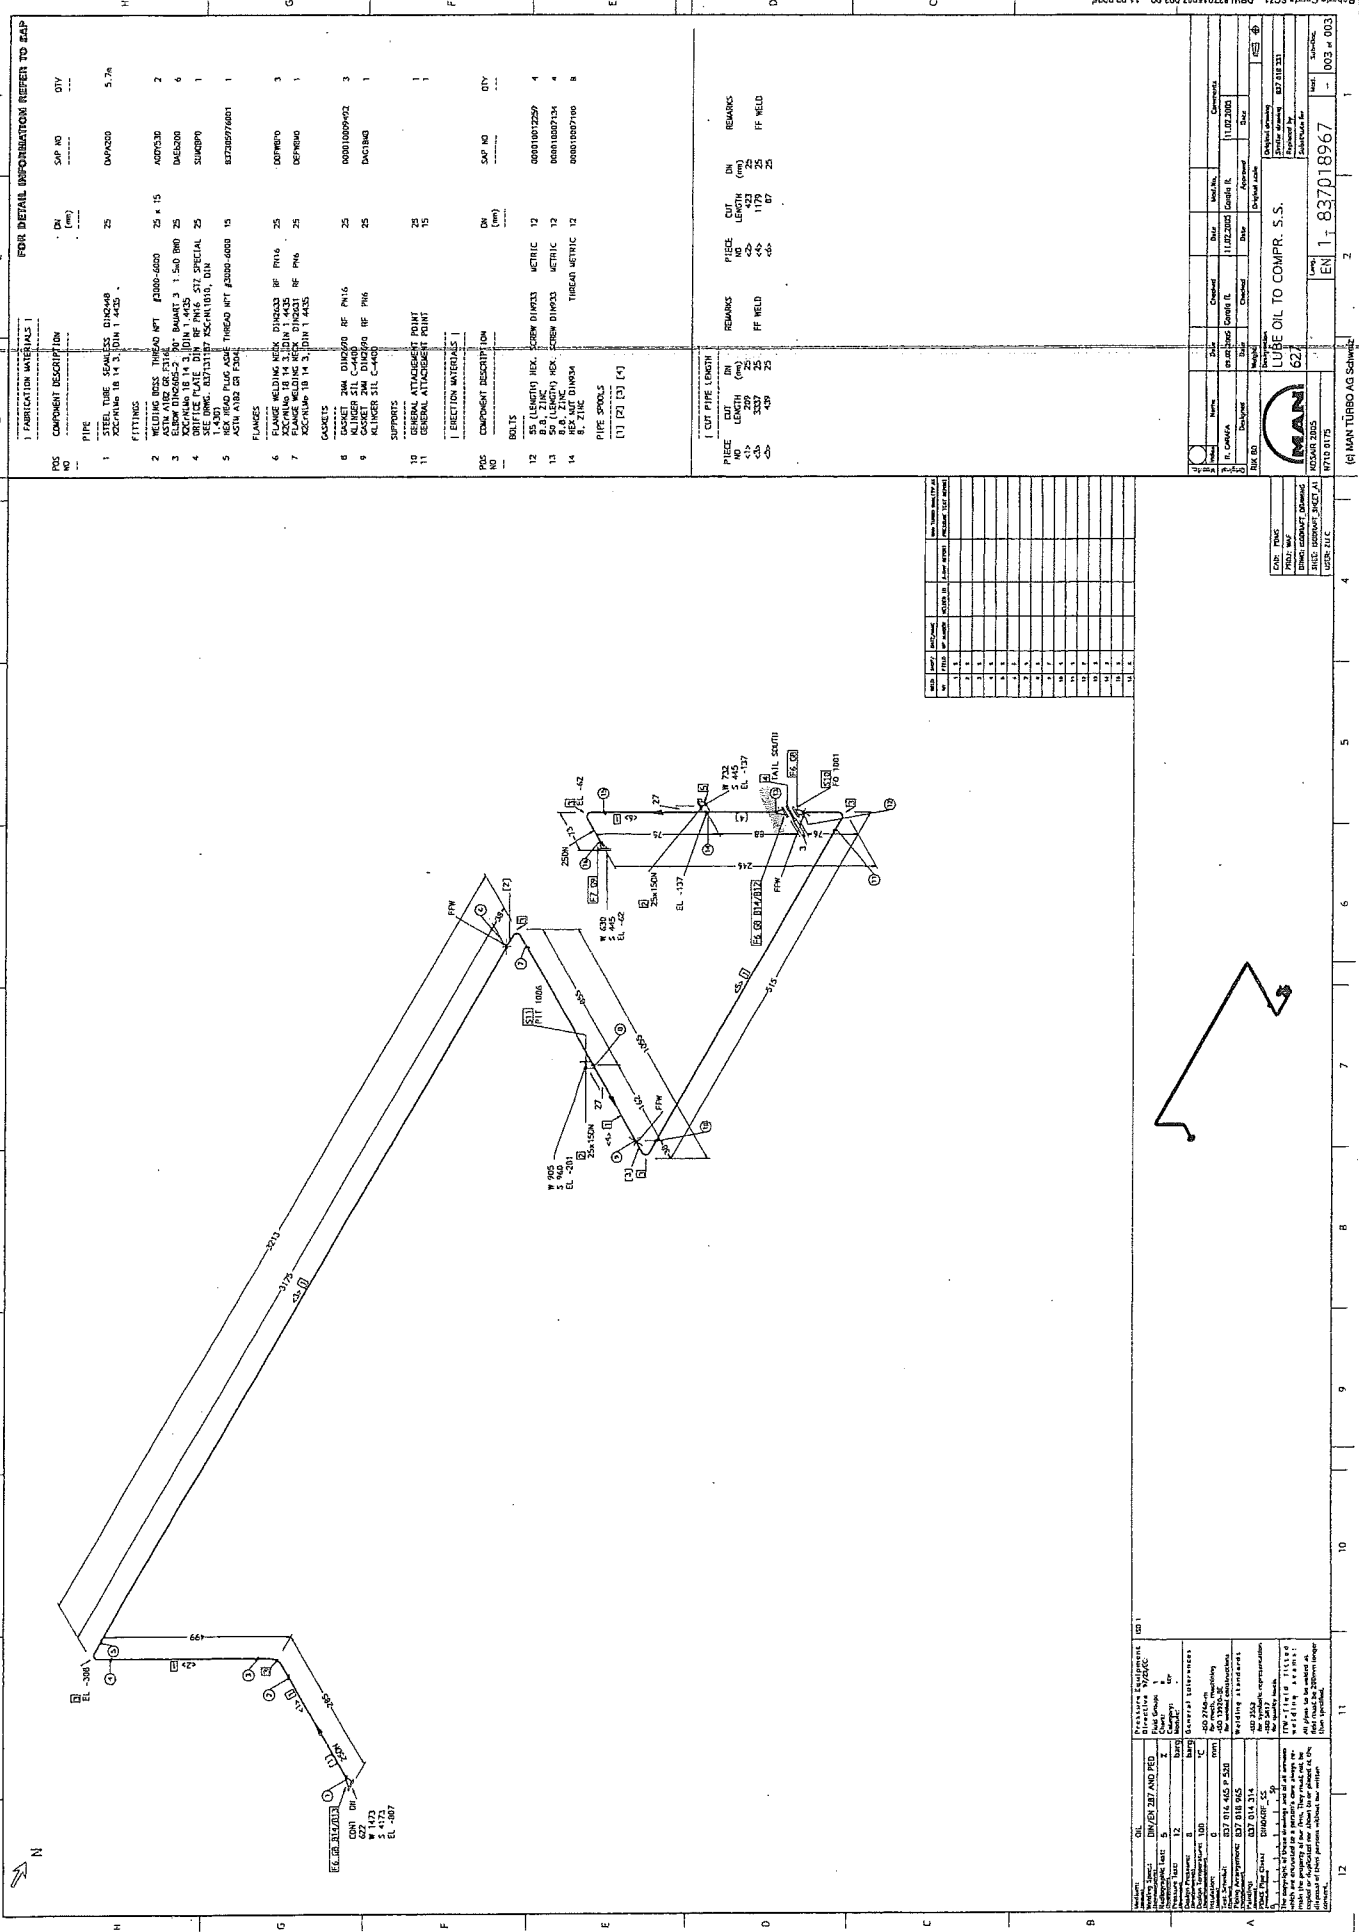

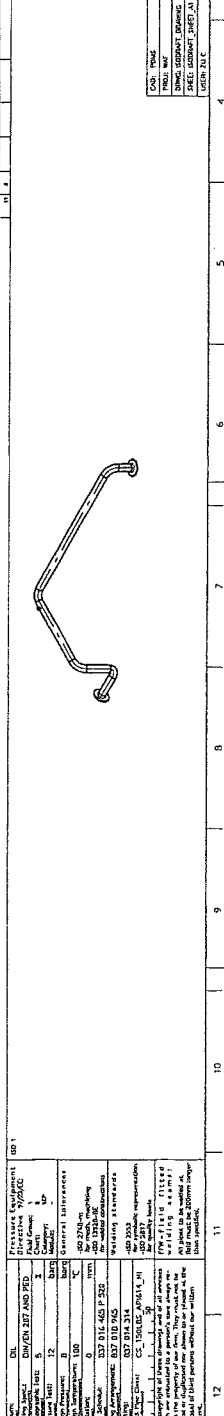





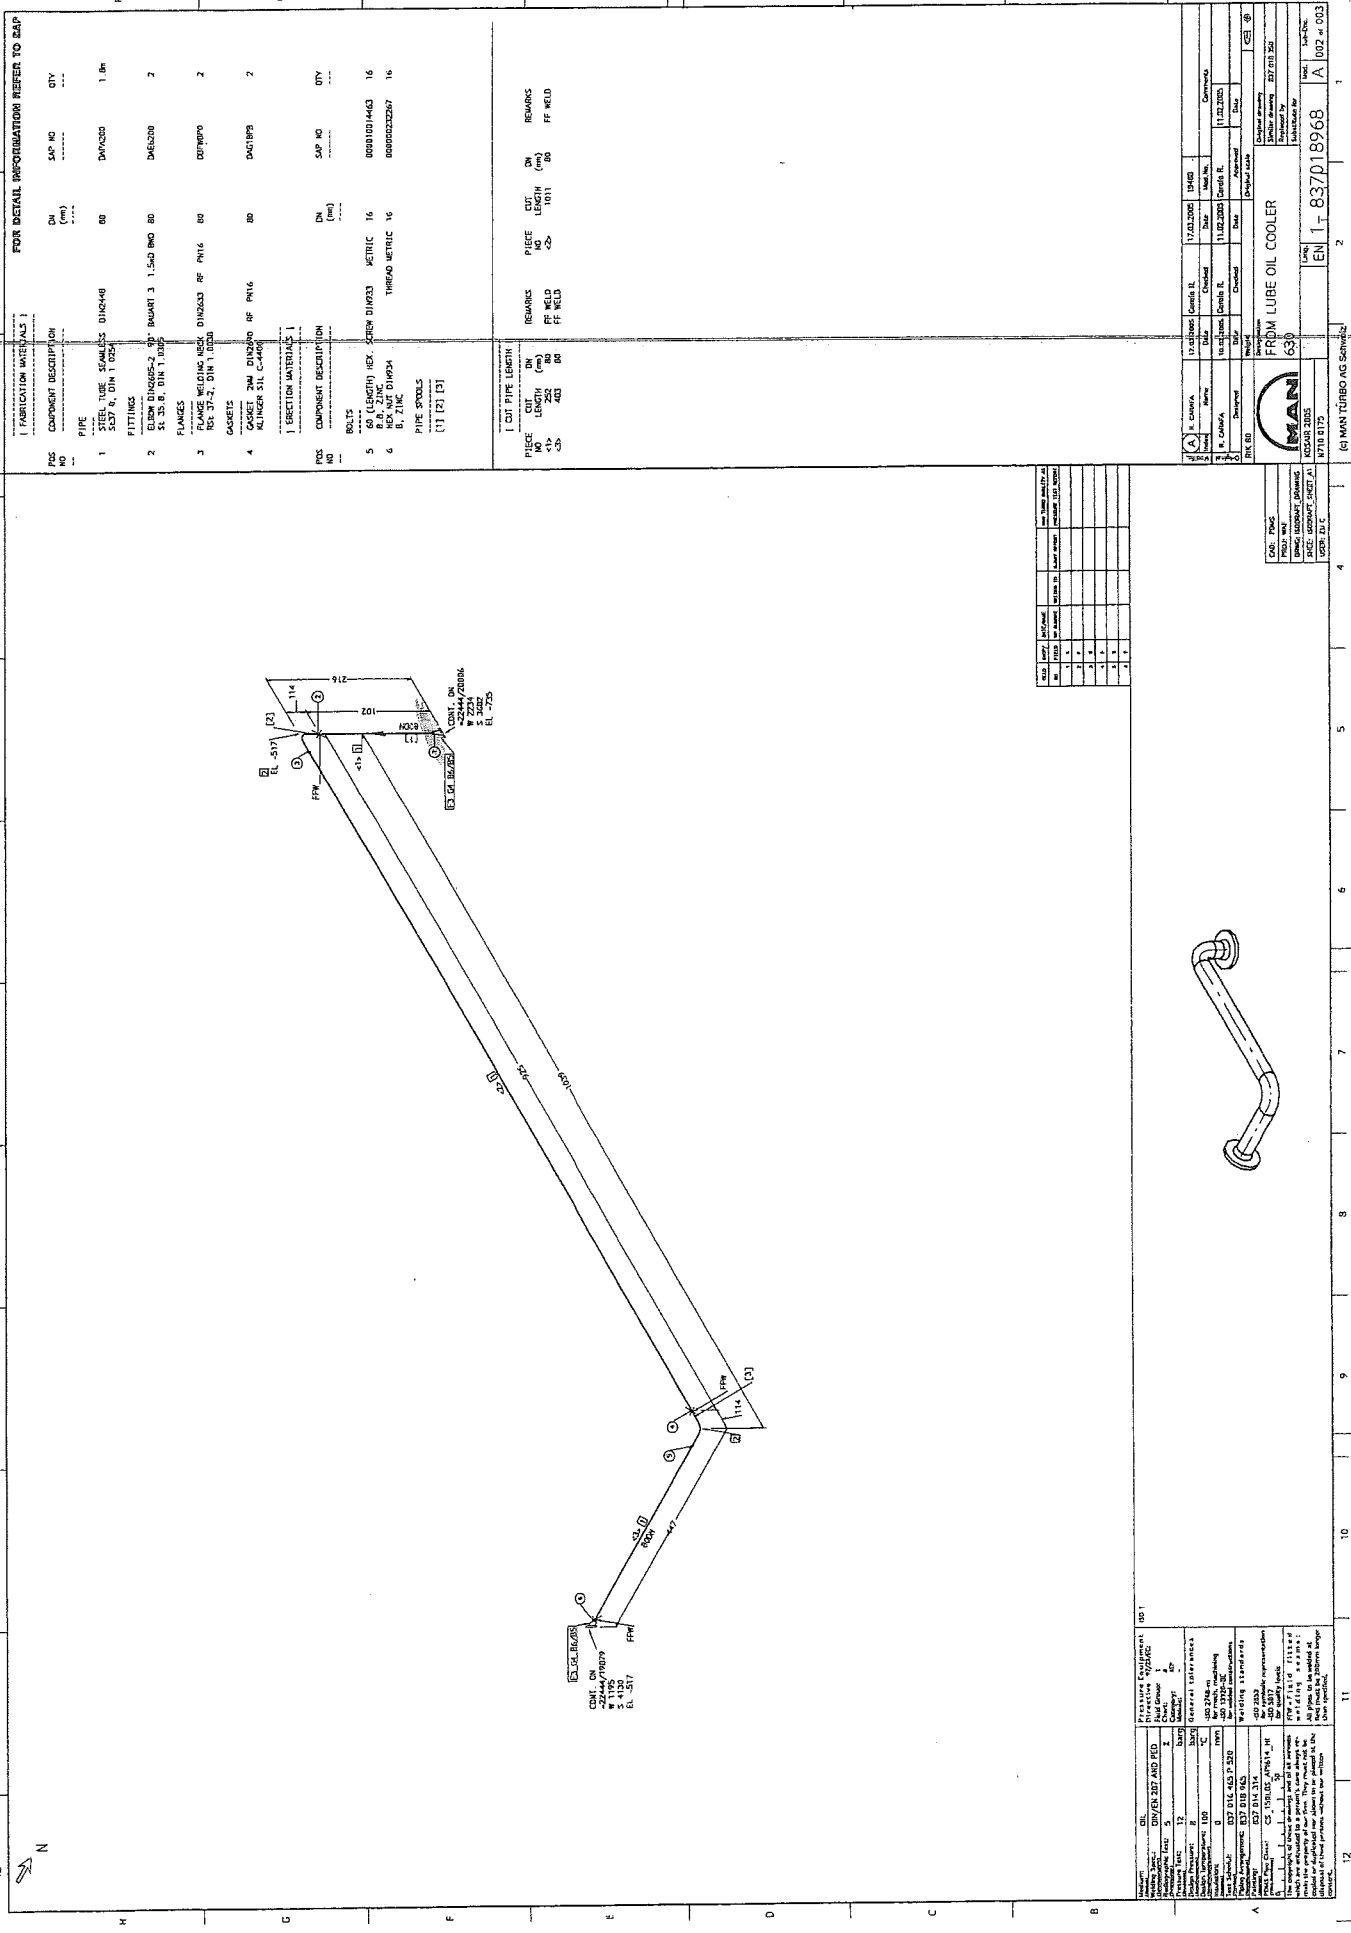

FOR DETAIL INFORMATION REFER TO BAP			
1 FABRICATION MATERIALS			
POS	COMPONENT DESCRIPTION	DN	SAP NO
NO	(mm)		QTY
PIPE			
FOR DETAIL INFORMATION REFER TO BAP			
1 CUT PIPE LENGTH			
PIECE	CUT	REMARKS	
NO	LENGTH (mm)	NO	REMARKS
1	4000	1	FF WELD

FOR DETAIL INFORMATION REFER TO BAP			
1 SECTION MATERIALS			
POS	COMPONENT DESCRIPTION	DN	SAP NO
NO	(mm)		QTY
BOLTS			
1	6.8 ZINC	16	00001034463
2	8.8 ZINC	16	00002222627
3	10.9 ZINC	16	00002222627
PIPE SYMBOLS			
(1) (2) (3)			




--	---	---

CAD: PONS
PROJ: WAF
DWG: ISODRAFT DRAWING
SHEET: ISODRAFT SHEET_A2
USER: JJC

I CUT PIPE LENGTH I			
PIECE	CUT	DN	REMARKS
NO	LENGTH	(mm)	

(c) MAN TURBO AG Schweiz	2	1
--------------------------	---	---