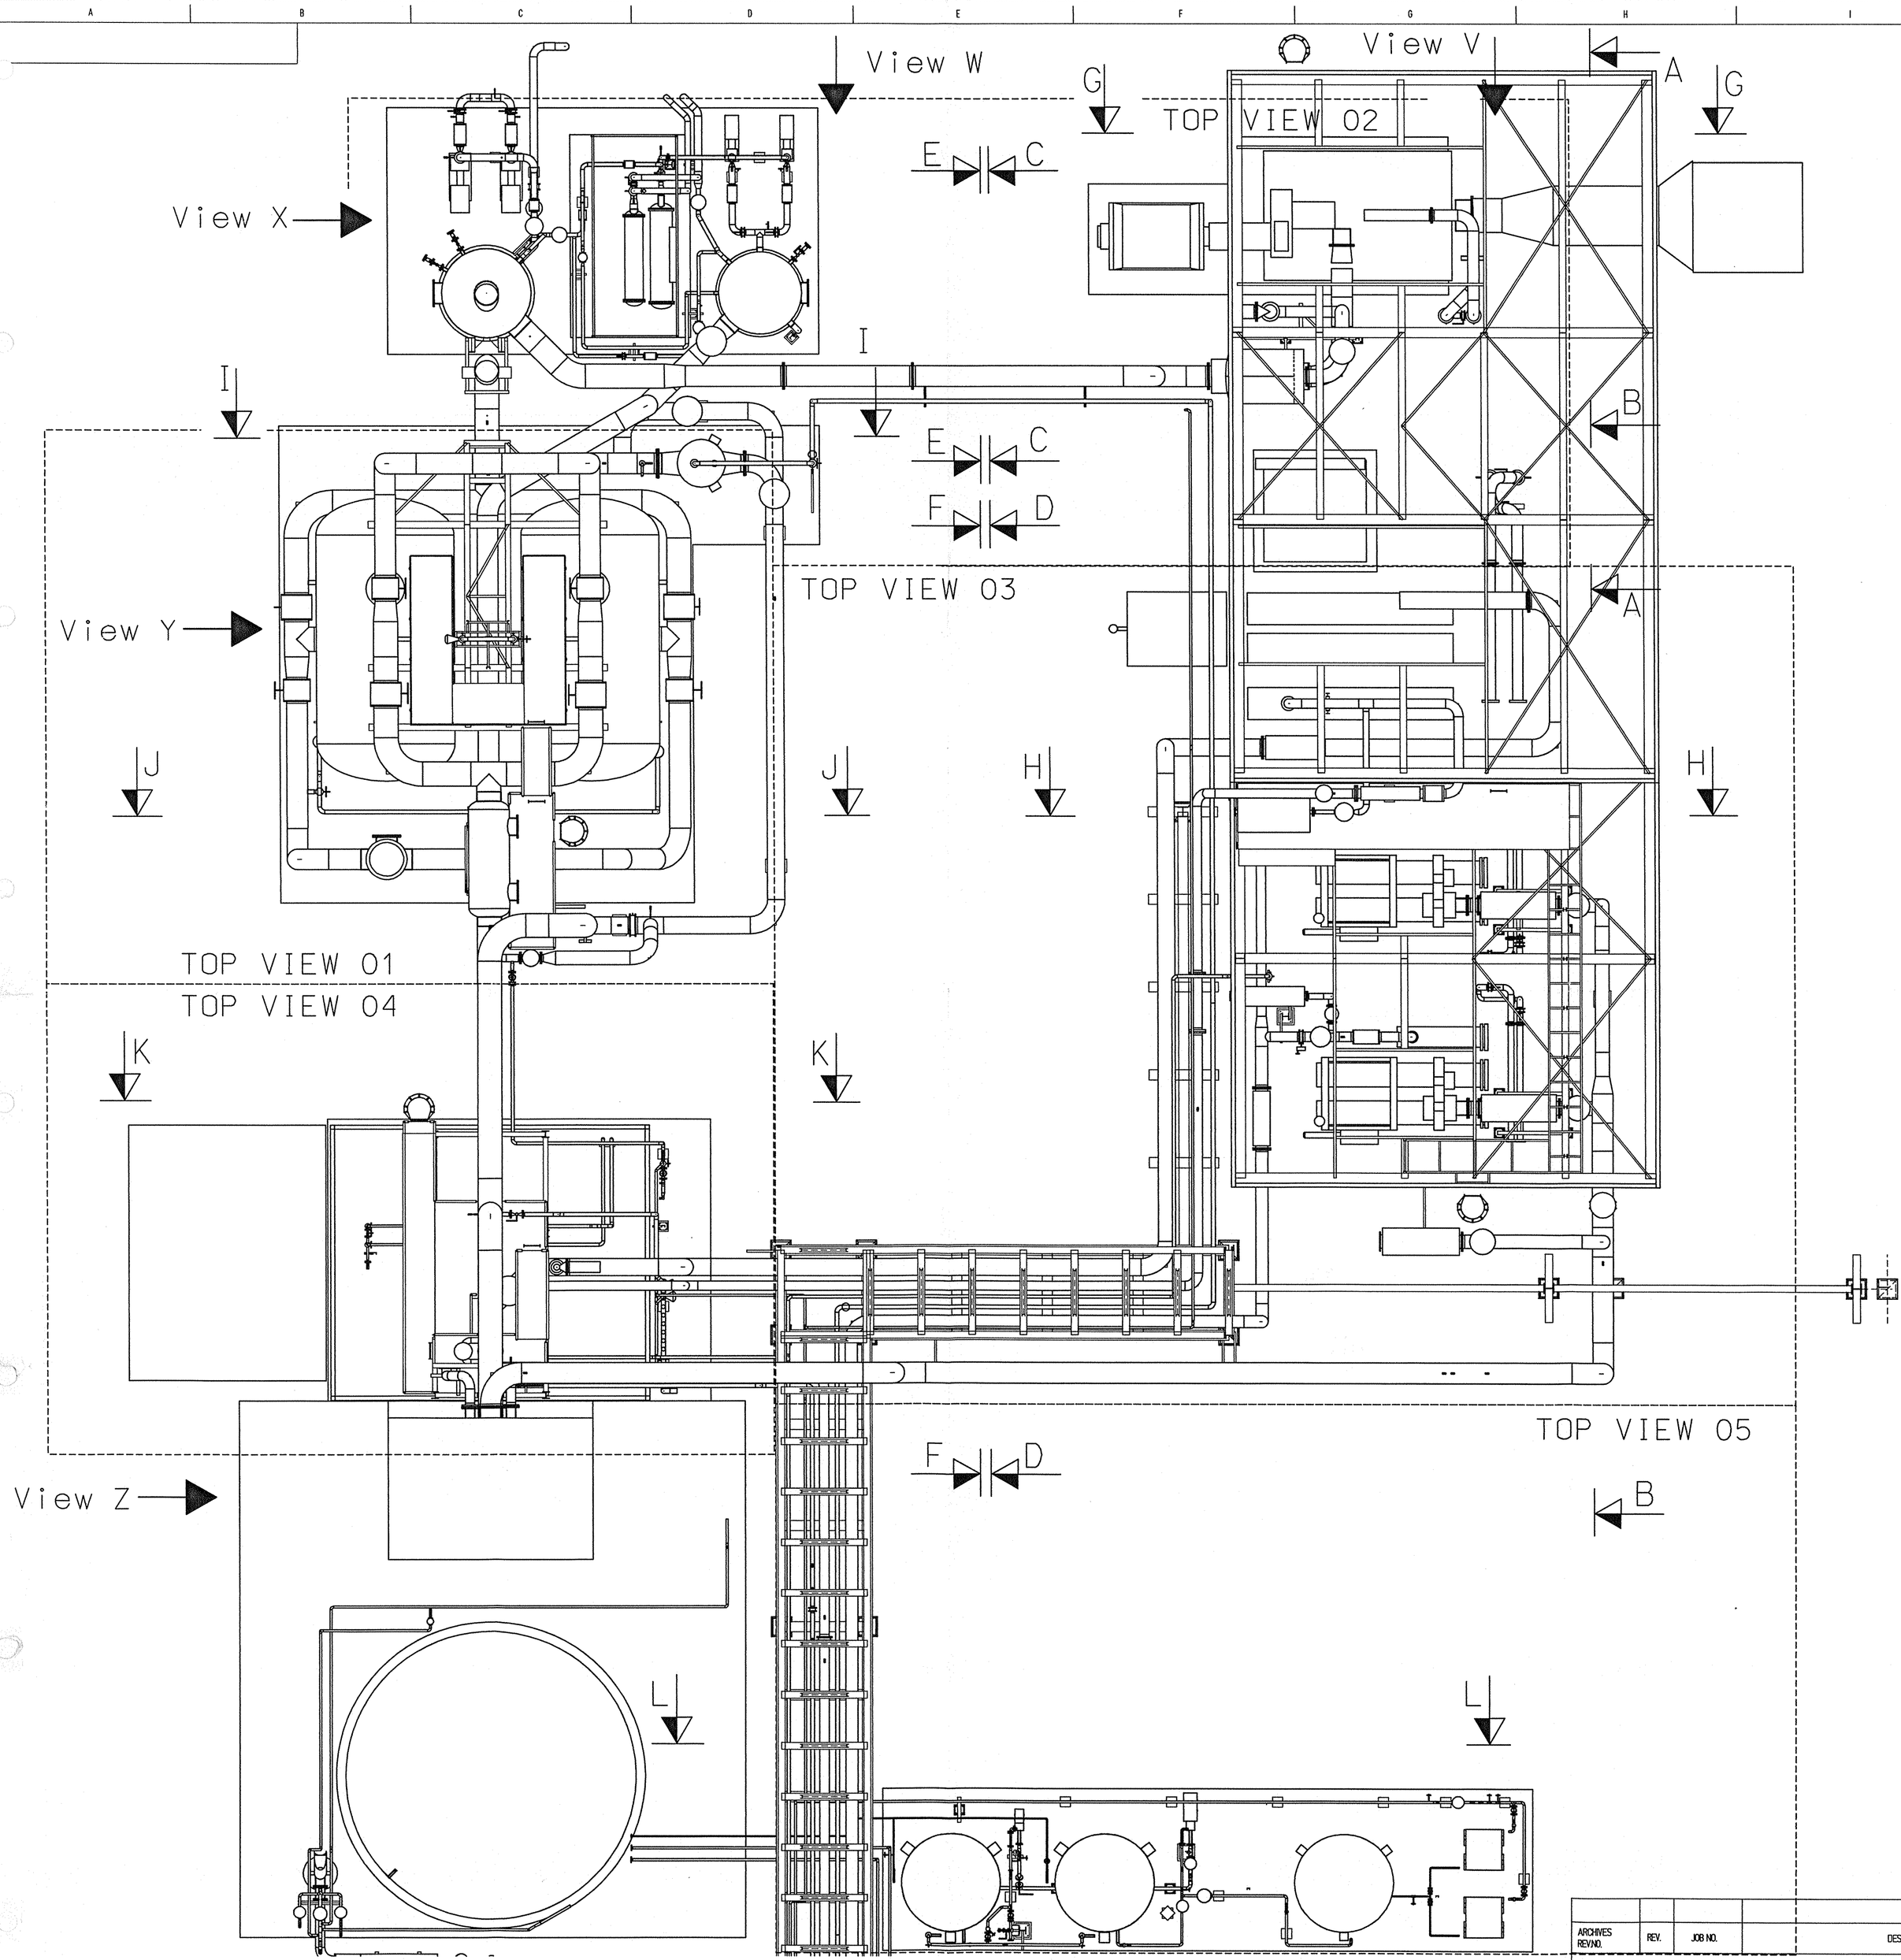

Plant North

Project-No. 9050300			CAE-Code RP60002			Drawing-No. 9050300-600-1		Rev. 00
Rev.	drawed Date	checked Date	Input from	Pers.-No.	2039	Customer Air Liquide AGS		
				Date	200405			
				1205		Installation Kosice ASU No. 09	Building-No.	
				040705				

Ingenieurgesellschaft für den Anlagenbau

AIR LIQUIDE™

Air Liquide AGS GmbH

DATE: 2005/06/20	NAME: AR	CHECKED: 11. JUL. 2005	HISTORY FILE:
JOB CODE: K70101 ASU No. 9 Kosice		SCALE 1:50	ORIGINAL FORMAT DIN A1
REFERENCE: INSTALLATION DRAWING		SHEET: 1	OF 19 SHEETS
REPLACES:	TITLE: GENERAL VIEW	DRAWING No. 792.87807	REV 00
REPLACED BY:			

ARCHIVES REV.NO.	REV.	JOB NO.	DESCRIPTION	SIGN.	DATE

REVISIONS