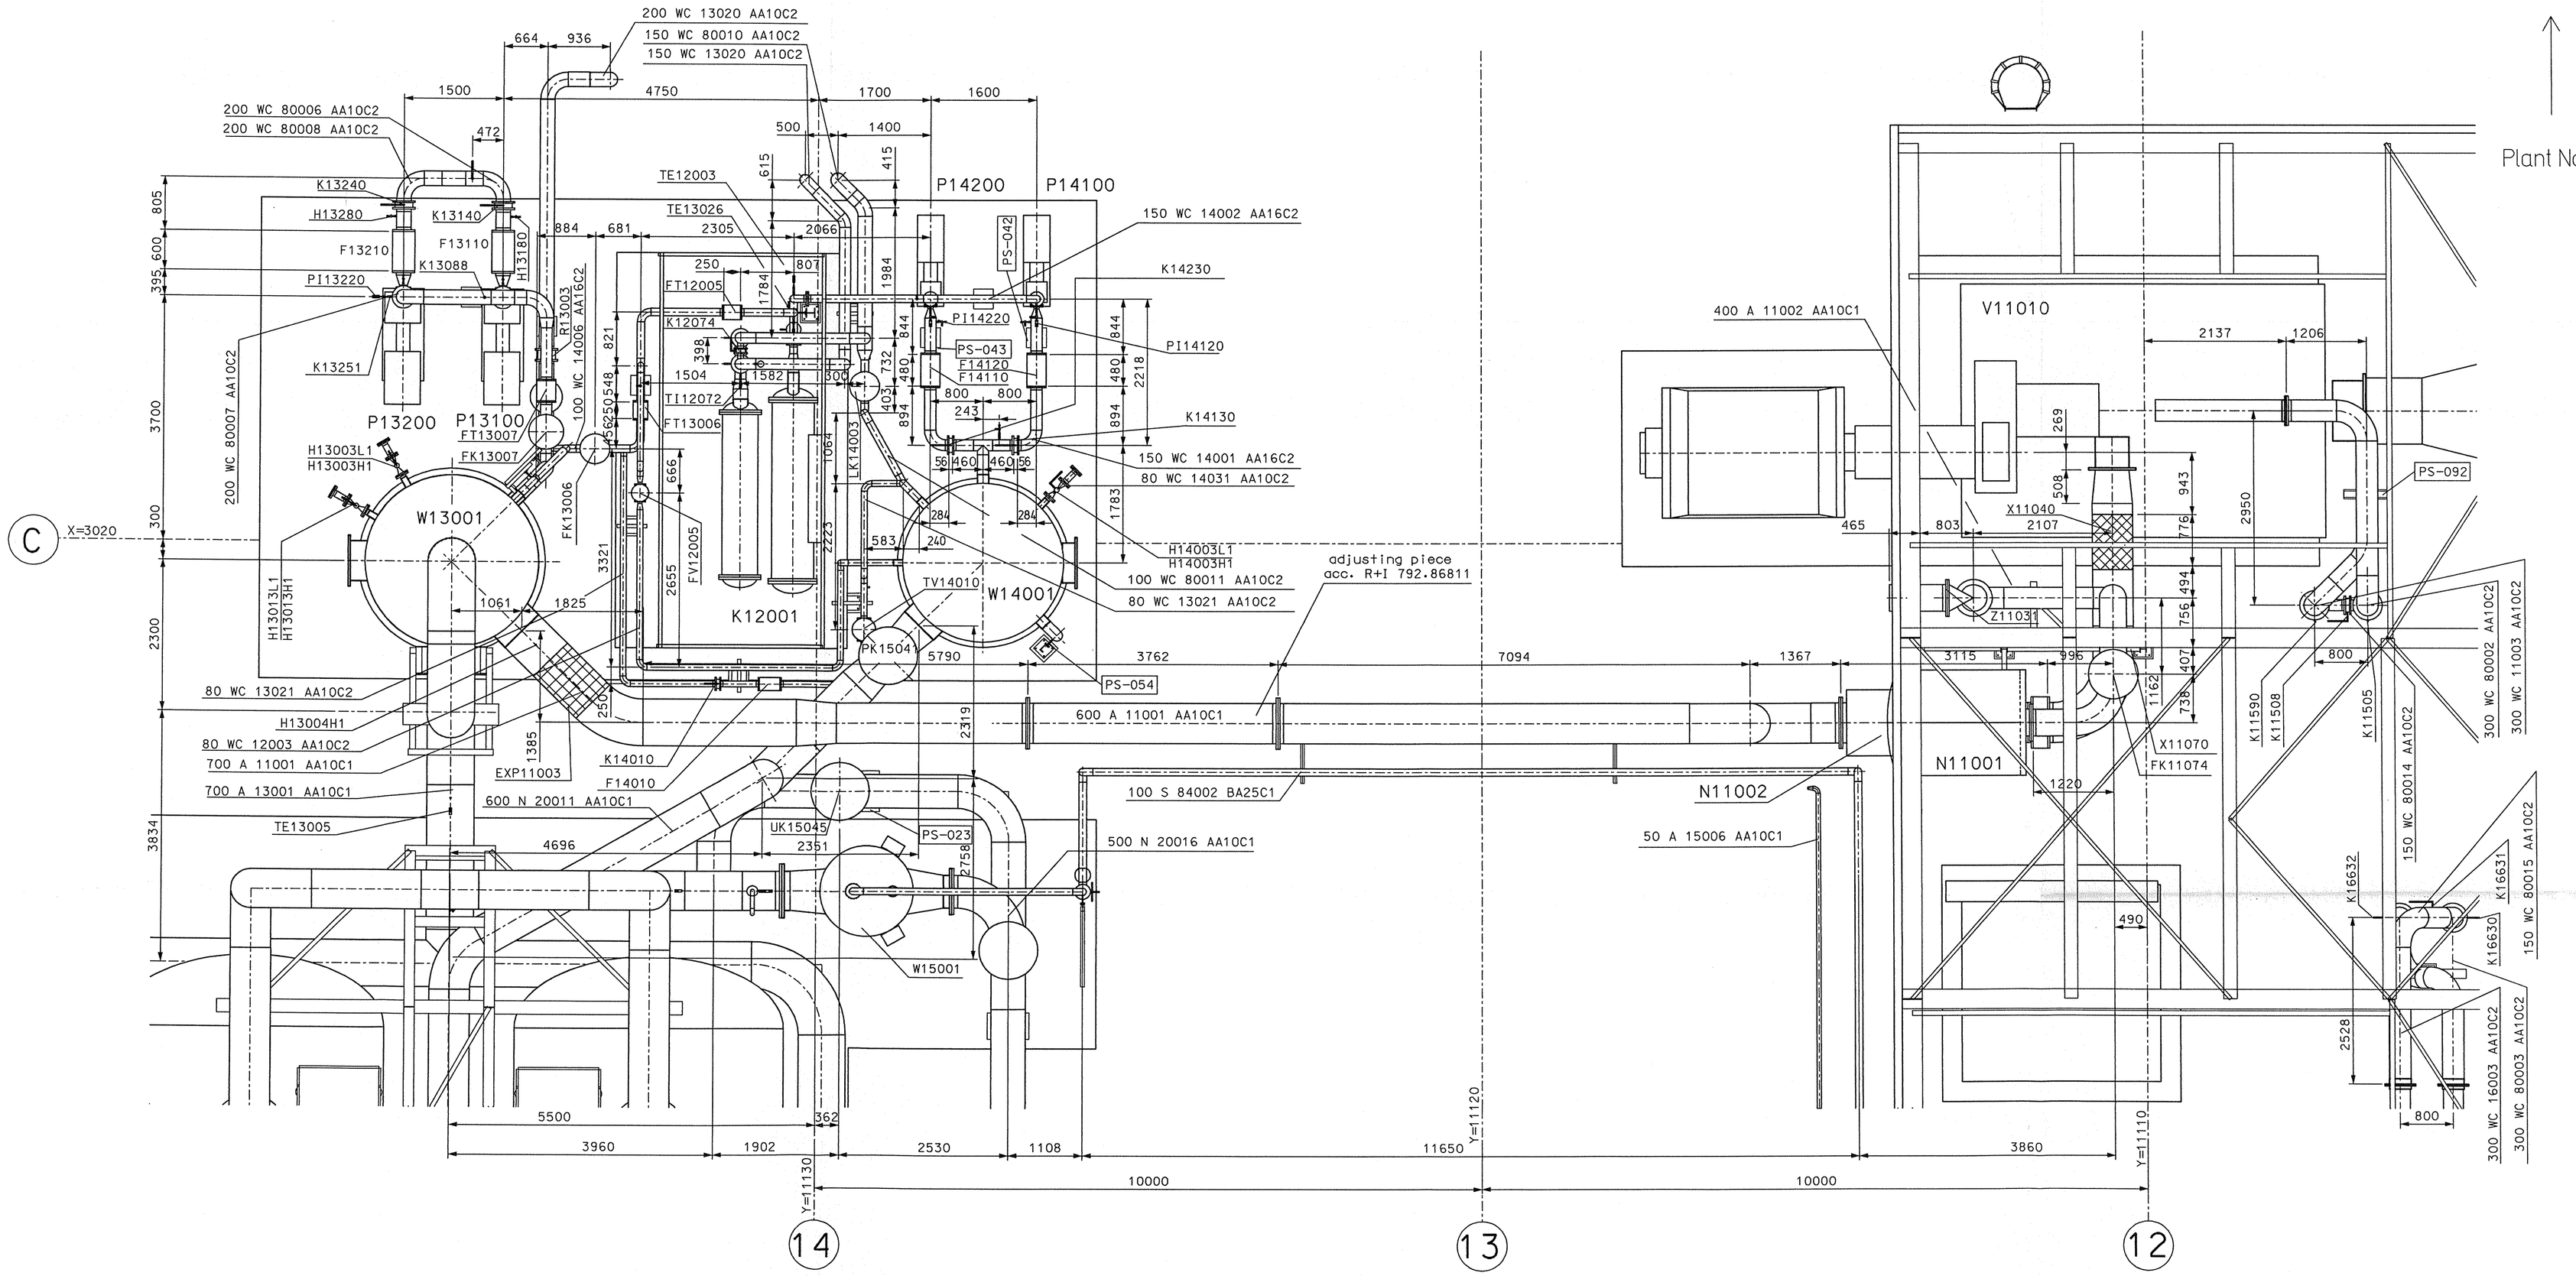

SEE DWG 792.87808

SEE DWG 792.87810

LEVELS

TOP OF INTERNAL ROADS:	225,00m n. m.
TOP OF FOUNDATION:	225,10m
BOTTOM OF STEEL STRUCTURE:	225,15 = ±0,00

Project-No.	CAE-Code	Drawing-No.	Rev.
9050300	RP60202	9050300-602-1	00

Rev.	drawed Date	checked Date	Input from	Pers.-No. 2039 / Date 200405
				1205
				050705

Customer: Air Liquide AGS
Installation: Kosice ASU No. 09
Building-No.:
Ingenieurgesellschaft für den Anlagenbau

AIR LIQUIDE™

Air Liquide AGS GmbH

DATE:	NAME:	CHECKED:	HISTORY FILE:
2005/06/20	AR	11. JUL. 2005	

JOB CODE: K70101 ASU No. 9 Kosice
REFERENCE: INSTALLATION DRAWING
SCALE: 150
ORIGINAL FORMAT: DIN A1
SHEET: 3 OF 19 SHEETS

REPLACES:
REPLACED BY:

TITLE: TOP VIEW 02
DRAWING No.: 792.87809
REV.: 00

REVISIONS

ARCHIVES REV.NO.	REV.	JOB NO.	DESCRIPTION	SIGN.	DATE