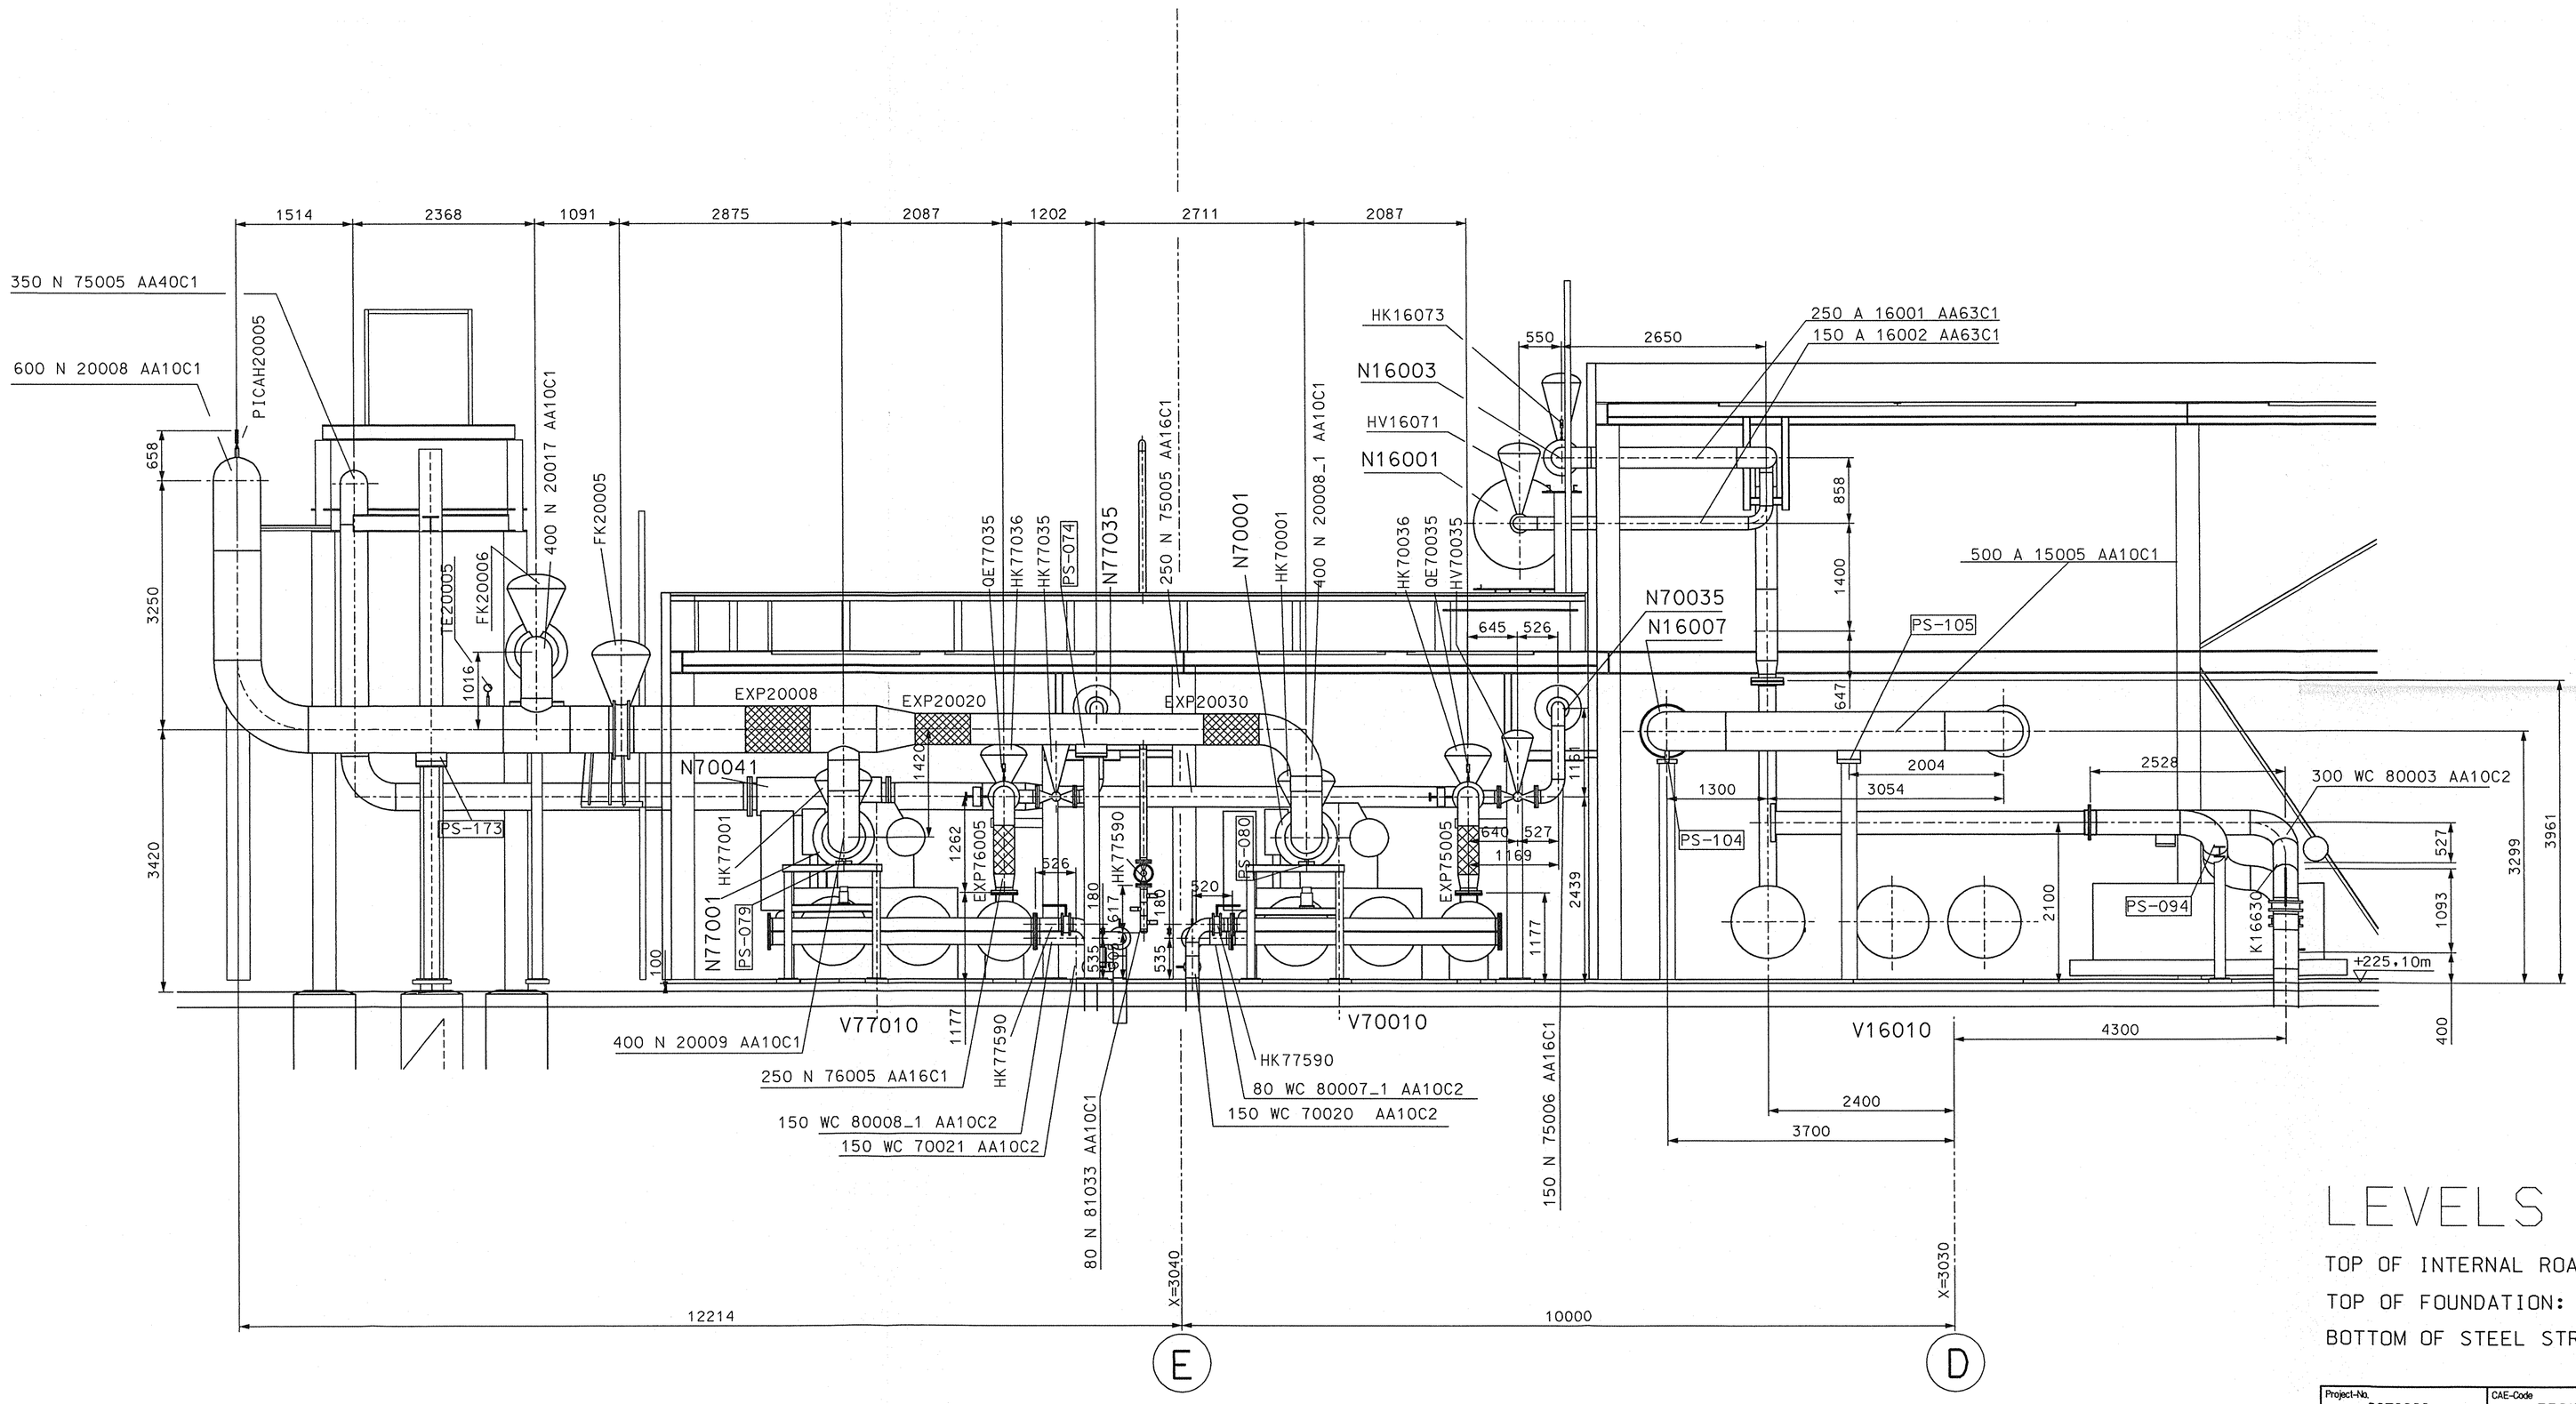

LEVELS

TOP OF INTERNAL ROADS:	225,00m n. m.
TOP OF FOUNDATION:	225,10m
BOTTOM OF STEEL STRUCTURE:	225,15 = ±0,00

ARCHIVES REV.NO.	REV.	JOB NO.	DESCRIPTION	SIGN.	DATE

REVISIONS

Project-No.	9050300
CAE-Code	RP61202
Drawing-No.	9050300-612-1
Rev.	00
Rev. / drawed / Date / checked / Date	
Input from	
Pers.-No.	2039
Date	200405
	1205
	050705
Customer	Air Liquide AGS
Installation	Kosice ASU No. 09
Building-No	

Ingenieurgesellschaft für den Anlagenbau

AIR LIQUIDE TM

Air Liquide AGS GmbH

DATE: 2005/06/20	NAME: AR	CHECKED: 11. JUL. 2005	HISTORY FILE:
JOB CODE: K70101 ASU No. 9 Kosice		SCALE: 1:50	ORIGINAL FORMAT: DIN A1
REFERENCE: INSTALLATION DRAWING		SHEET: 13	OF 19 SHEETS
REPLACES:	TITLE: SECTION B-B	DRAWING No.: 792.87819	REV.: 00
REPLACED BY:			