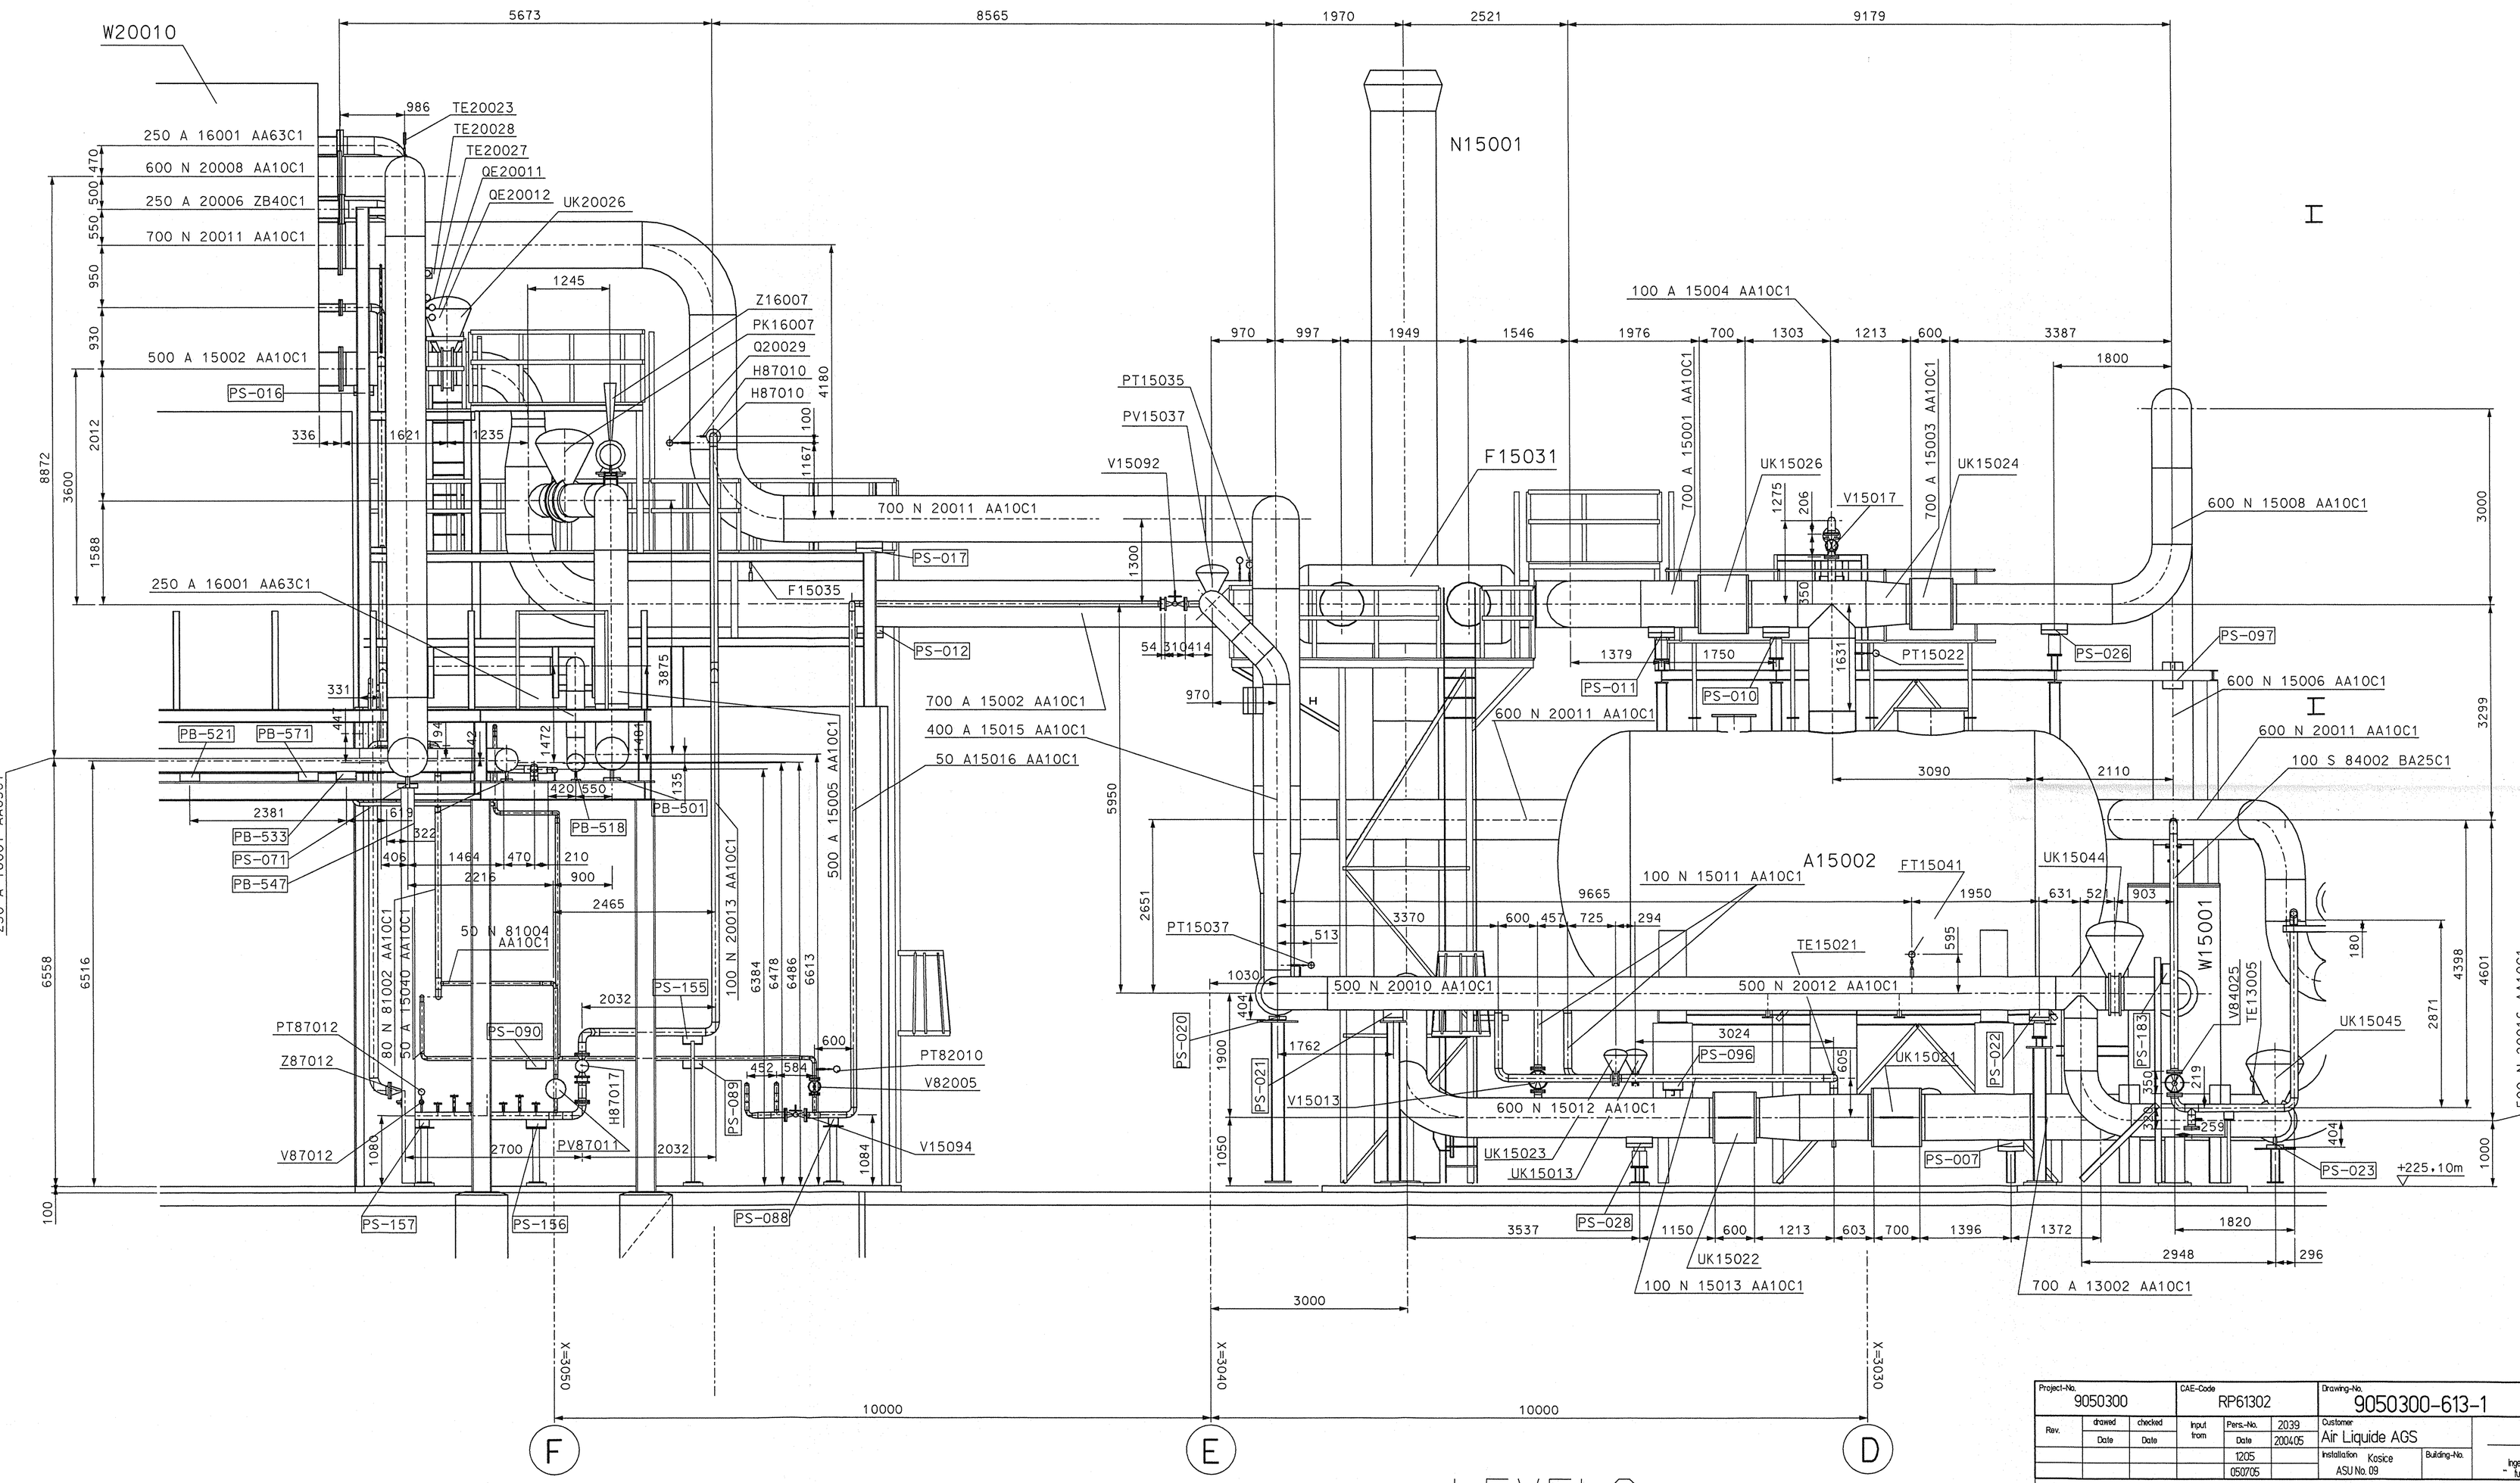

LEVELS

TOP OF INTERNAL ROADS:	225,00m n. m.
TOP OF FOUNDATION:	225,10m
BOTTOM OF STEEL STRUCTURE:	225,15 = ±0,00

ARCHIVES REVNO.	REV.	JOB NO.	DESCRIPTION	SIGN.	DATE
			REVISIONS		

Project-No. 9050300		CAE-Code RP61302		Drawing-No. 9050300-613-1	Rev. 00
Rev.	drawed Date / checked Date	Input from	Pers.-No. 2039 / Date 200405	Customer Air Liquide AGS	
			1205 / 050705	Installation Kosice ASU No. 09	Building-No.

HGH Ingenieurgesellschaft für den Anlagenbau

AIR LIQUIDE TM

Air Liquide AGS GmbH

DATE: 2005/06/20	NAME: AR	CHECKED: 11. JUL. 2005	HISTORY FILE:
JOB CODE: K70101 ASU No. 9 Kosice		SCALE 150	ORGINAL FORMAT DIN A1
REFERENCE: INSTALLATION DRAWING		SHEET: 14	OF 19 SHEETS
REPLACES: / REPLACED BY:	TITLE: SECTION D-D	DRAWING No. 792.87820	REV. 00