CUBICLE No. 12/KOBKA č.12

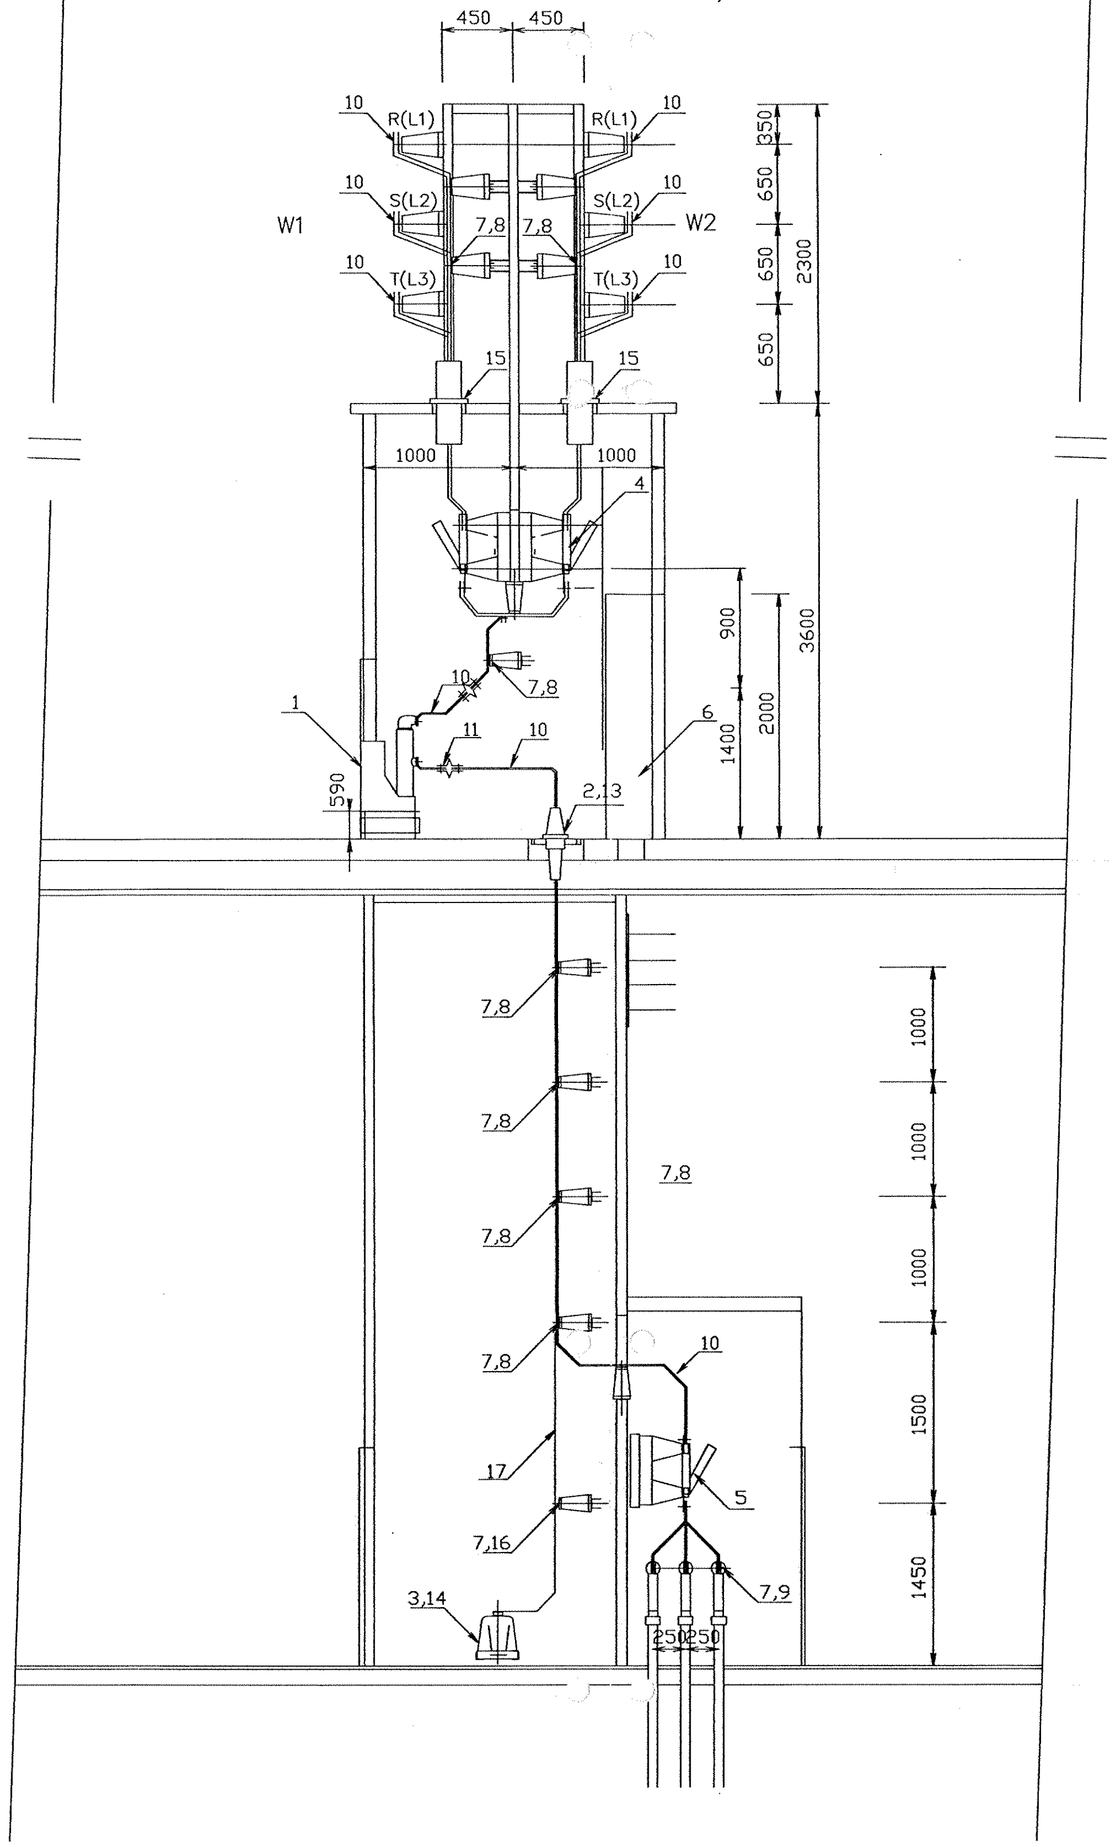

CUBICLE No. 12/KOBKA č.12

FRONT VIEV / POHLAD ČELNÝ

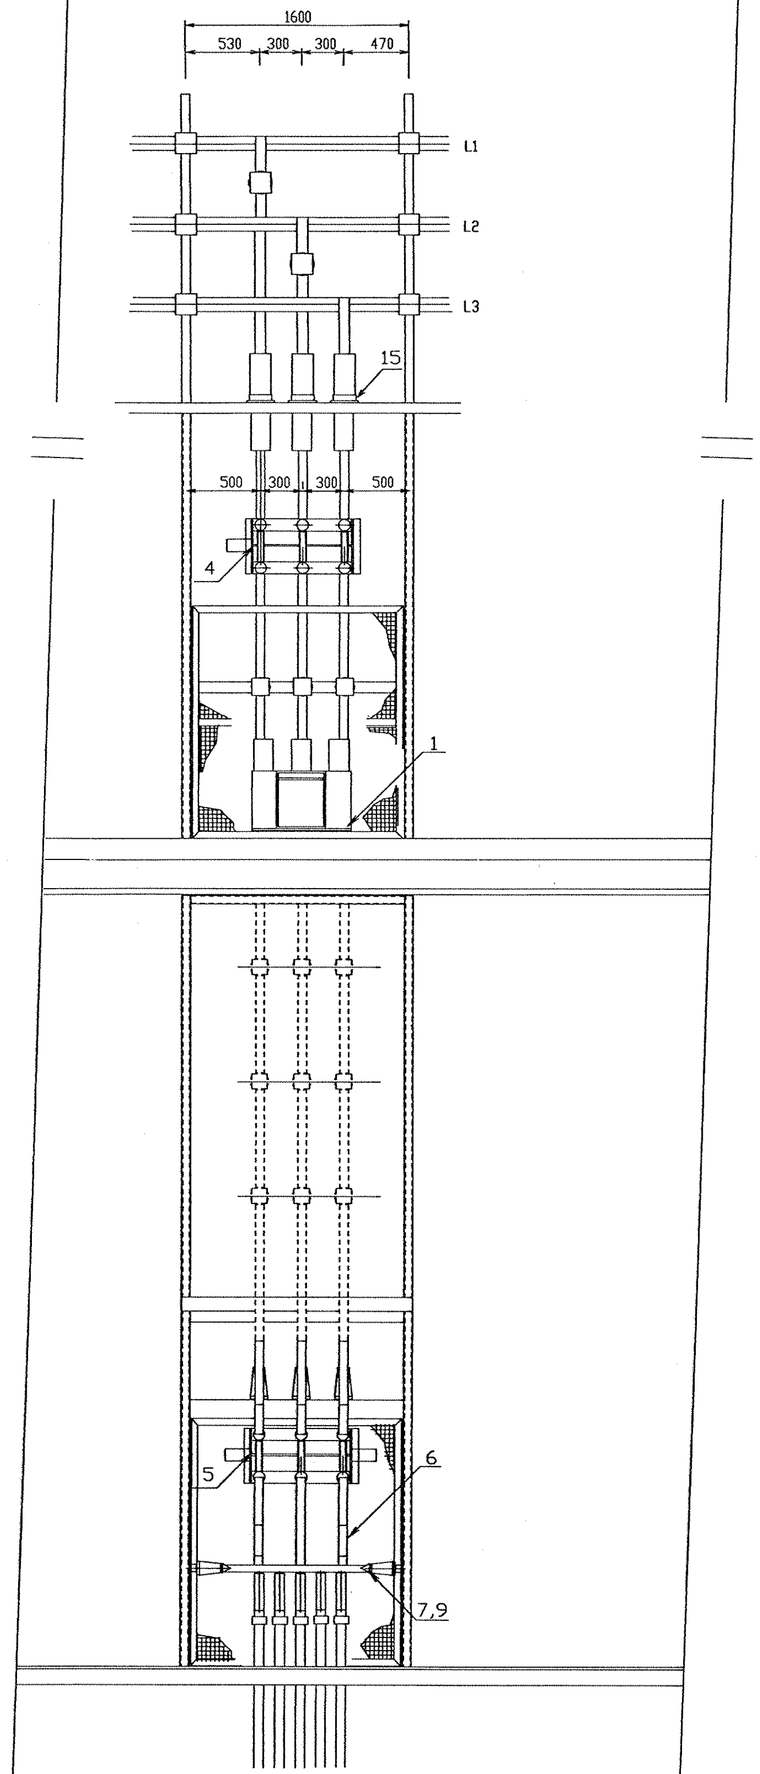

ITEM	PART	PCS	DESCRIPTION	PRODUCER	WEIGHT
17		15m	Hliníkový pás Al 50/5mm		
16		3ks	Držiak pre pás Al 50/5mm typ 475 502	ELBA KREMNICA	
15		6ks	Vstupná priechodka J-131L 506531		
14		1ks	Rám pre upevnenie PTN		
13		1ks	Rám pre upevnenie PTP		
12					
11		24ks	Pružná spojka PS50		
10		150m	Hliníkový pás Al 100/16mm		
9		6ks	Držiak pre pás Al 2x 100/16mm typ 471 115	ELBA KREMNICA	
8		25ks	Držiak pre pás Al 2x 100/16mm typ 473 116	ELBA KREMNICA	
7		34ks	Podperný izolátor J 25 – 75	EL.PORCELÁN LOUNY	
6		1ks	Miestna ovládacia skriňa	ELV	
5		1ks	Trojpólový vývodový odpojovač QAKZ 12 4000A	IVEP Brno	
4		2ks	Trojpólový pripoj. odpojovač QAK 12 4000A	IVEP Brno	
3		3ks	Prístrojový transformátor napätia TJC4	ABB EJF BRNO	
2		3ks	Prístrojový transformátor prúdu BB 103, 4000/5/5A	ABB EJF BRNO	
1		1ks	Vákuový vypínač VD4, 12kV, 50Hz ,4000A,25kA	ABB EJF BRNO	
			KOBKA č.12		
POLOŽKA	ČASŤ	KUSOV	NÁZOV-MATERIÁL-STN	JK	HMOTNOSŤ
17		15m	Al RAIL Al 50/5mm		
16		3ks	FIXING COMPONENT FOR Al RAIL Al 50/5mm, TYPE 475 502	ELBA KREMNICA	
15		6ks	INLET BUSHING J-131L 506531	ELV	
14		1ks	STEEL SUPPORT FOR THE VOLTAGE TRANSFORMER	ELV	
13		1ks	STEEL SUPPORT FOR THE CURRENT TRANSFORMER	ELV	
12					
11		24ks	EXPANSION JOINT PS50		
10		150m	Al RAIL 100/16mm		
9		6ks	FIXING COMPONENT FOR Al RAIL 2x 100/16mm typ 471 115	ELBA KREMNICA	
8		25ks	FIXING COMPONENT FOR Al RAIL 2x100/16mm2, TYPE 473 116	ELBA KREMNICA	
7		34ks	POST INSULATOR J 25 – 75	EL.PORCELÁN LOUNY	
6		1ks	LOCAL CONTROL CABINET	ELV	
5		1ks	THREE POLE FEEDER DISCONNECTOR QAKZ 12 4000A	IVEP Brno	
4		2ks	THREE POLE SELECTOR SWITCH DISCONNECTOR QAK 12 4000A	IVEP Brno	
3		3ks	VOLTAGE TRANSFORMER TJC4	ABB EJF BRNO	
2		3ks	CURRENT TRANSFORMER BB 103, 4000/5/5A	ABB EJF BRNO	
1		1ks	VACUUM CIRCUIT BREAKER VD4	ABB EJF BRNO	

REV REV	DATE DATE	DESSINE PAR DRAWN BY	MODIFICATIONS REVISIONS	VERIFIC PAR CHECKED BY	APPROUVE PAR APPROVED BY
1	05/2006	Ing. Németh	As built documentation/DSV		

Elektrovod Holding, a.s.

Ce document, propriété de L'AIR LIQUIDE, peut comporter des informations importantes et confidentielles, et ne doit pas être copié ou divulgué sans l'accord écrit préalable de L'AIR LIQUIDE

This document, which is L'AIR LIQUIDE's property, may contain valuable confidential information and must not be copied, or disclosed without the prior written consent of L'AIR LIQUIDE

AIR LIQUIDE

AFFAIRE / JOB: **KOSICE**

ENSEMBLE / PART: **D 6,3kV SWITCHGEAR, SUBSTATION T40**

TITRE / TITLE: CUBICLE No.12, SPACE ARRANGEMENT AND CUTAWAY VIEW
POHLAD A REZ KOBKOU č. 12-
VÝVOD DO ROZVODNE T80

ECHELLE SCALE	N° D'AFFAIRE JOB NUMBER	FMT SIZE	GROUPE GROUP	N° NBR
1: 40	50-3023-01	A1	741	500