


* KÁBEL ULOŽENÝ V RÁMCI PROJEKTU, 03.EE-B (TANK FARM)

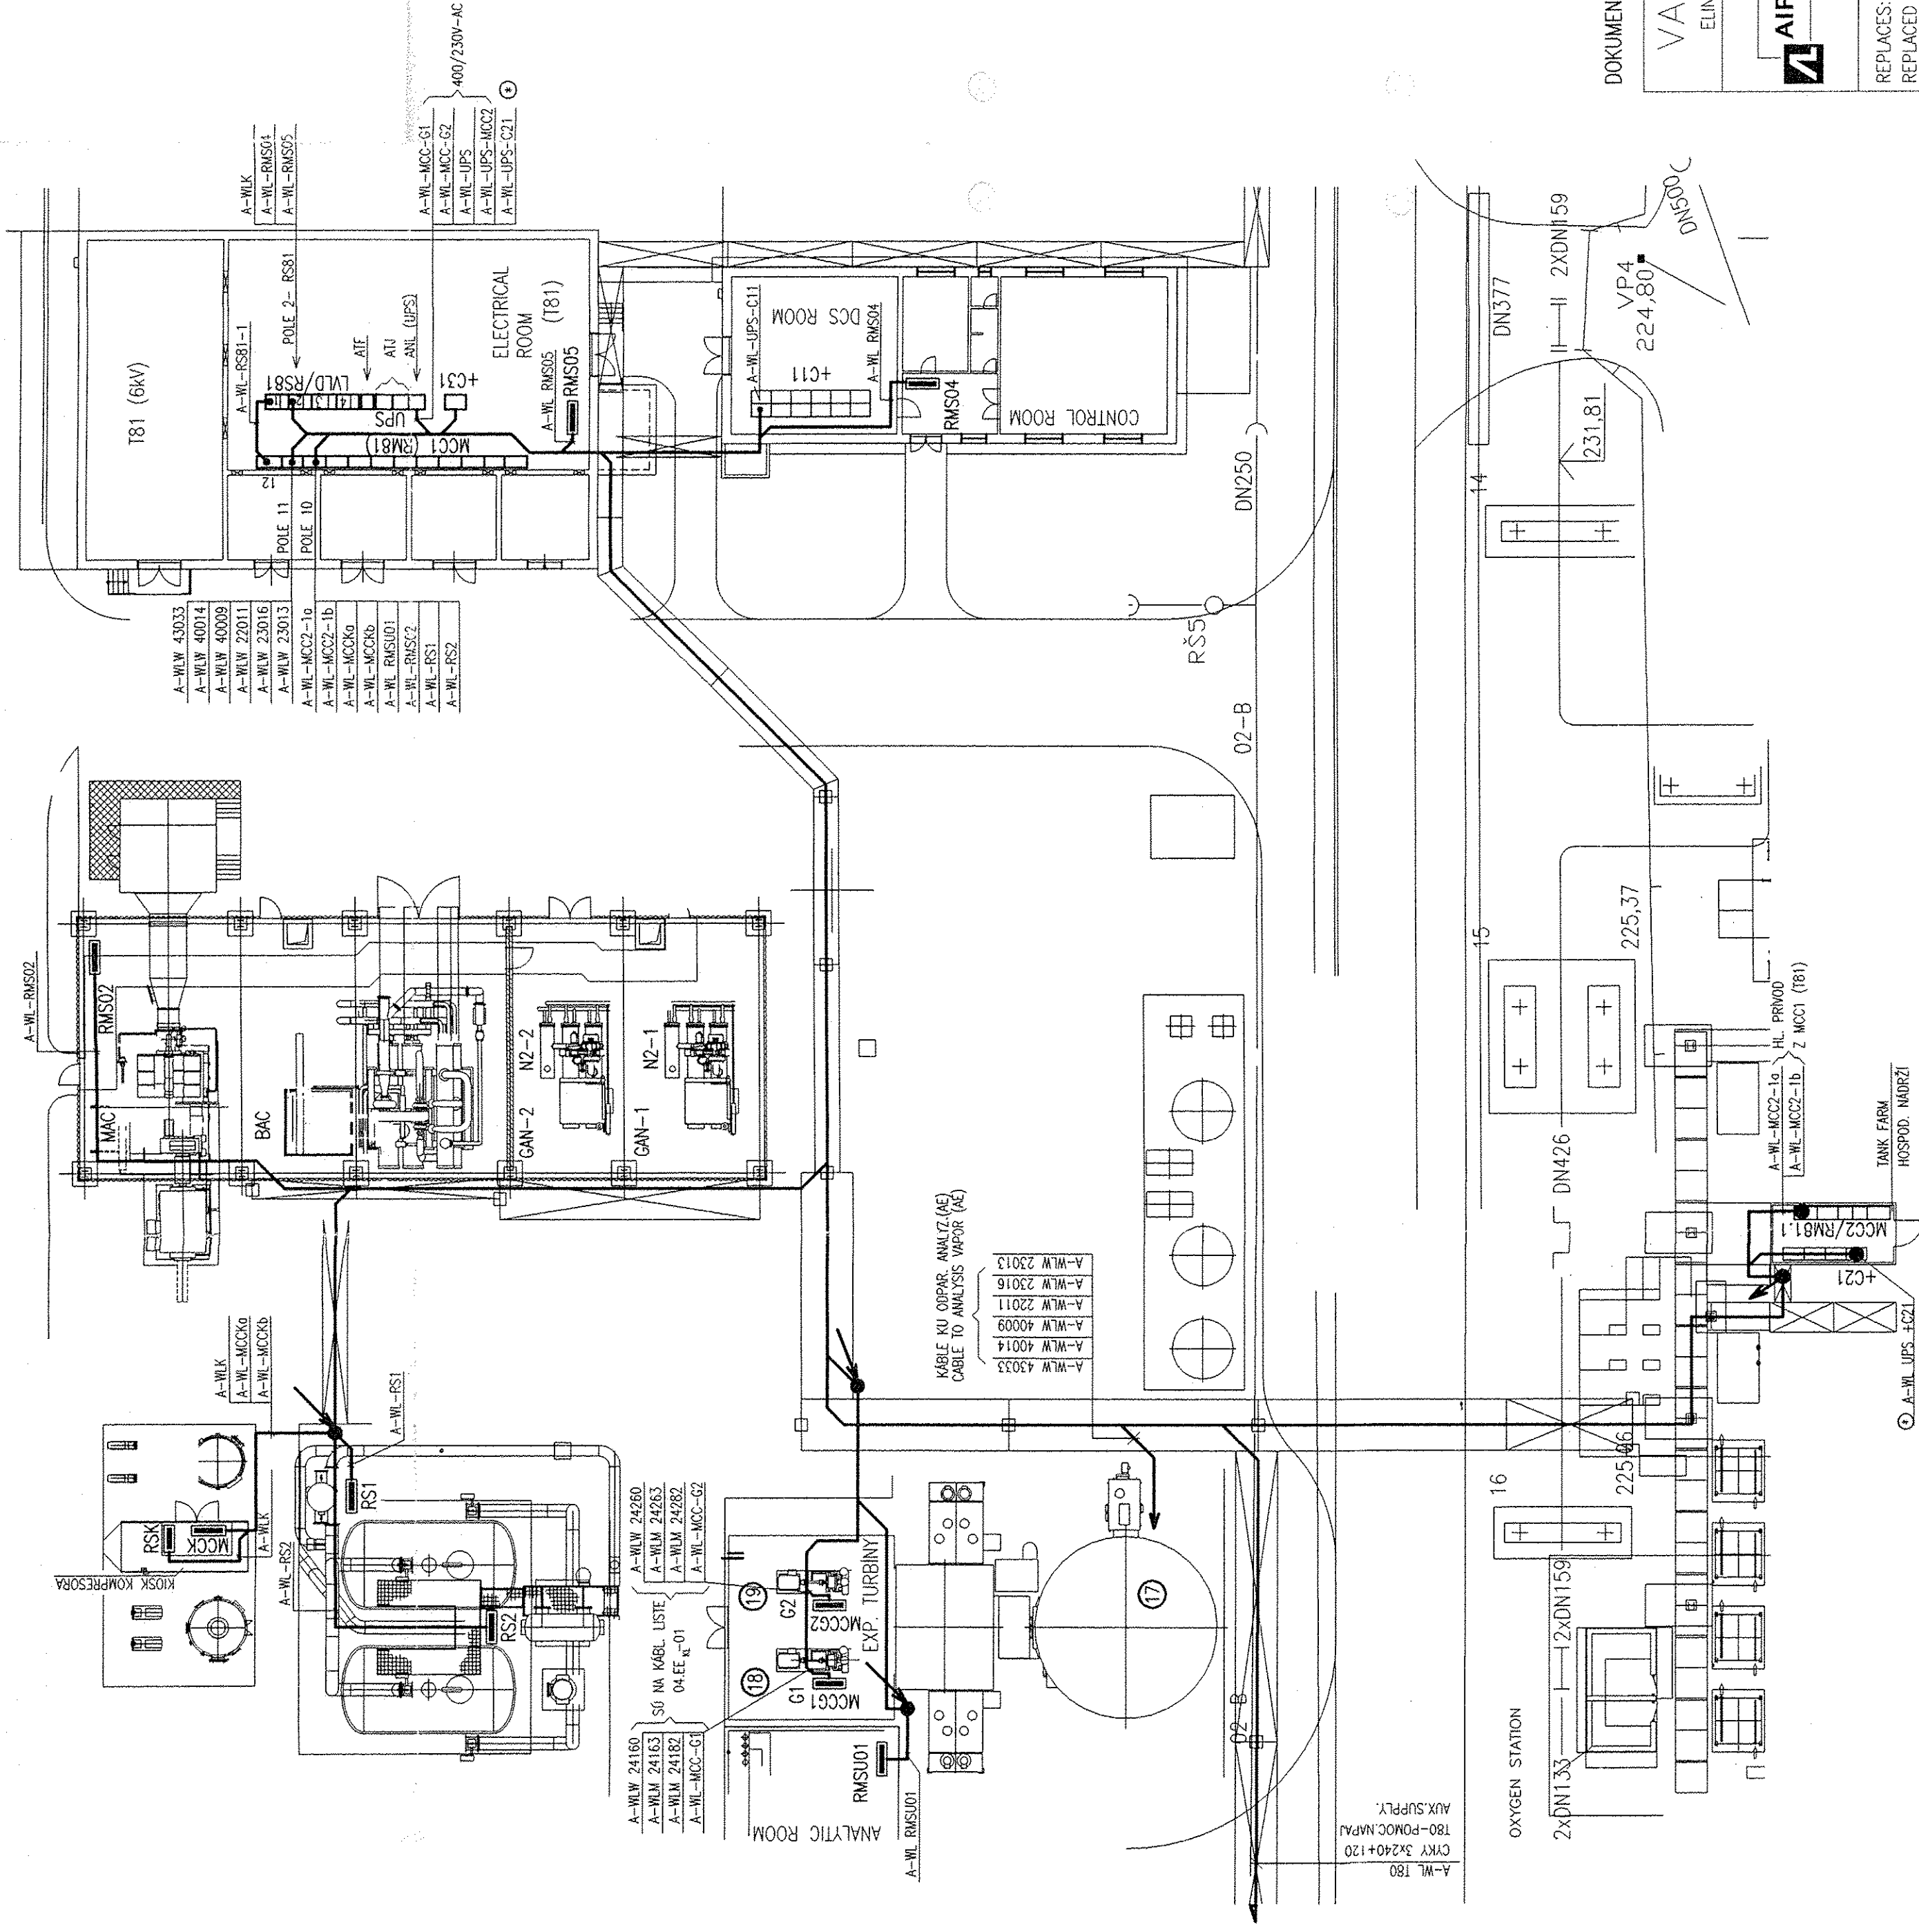

DOKUMENTÁCIA SKUTKOVÉHO STAVU-- REVÍZIA A

[illegible]