Diese Zeichnung ist urheberrechtlich geschützt. Sie darf ohne unsere ausdrückliche Zustimmung weder vervielfältigt noch in irgendeiner Weise verwertet oder Dritten mitgeteilt bzw. weitergegeben werden.

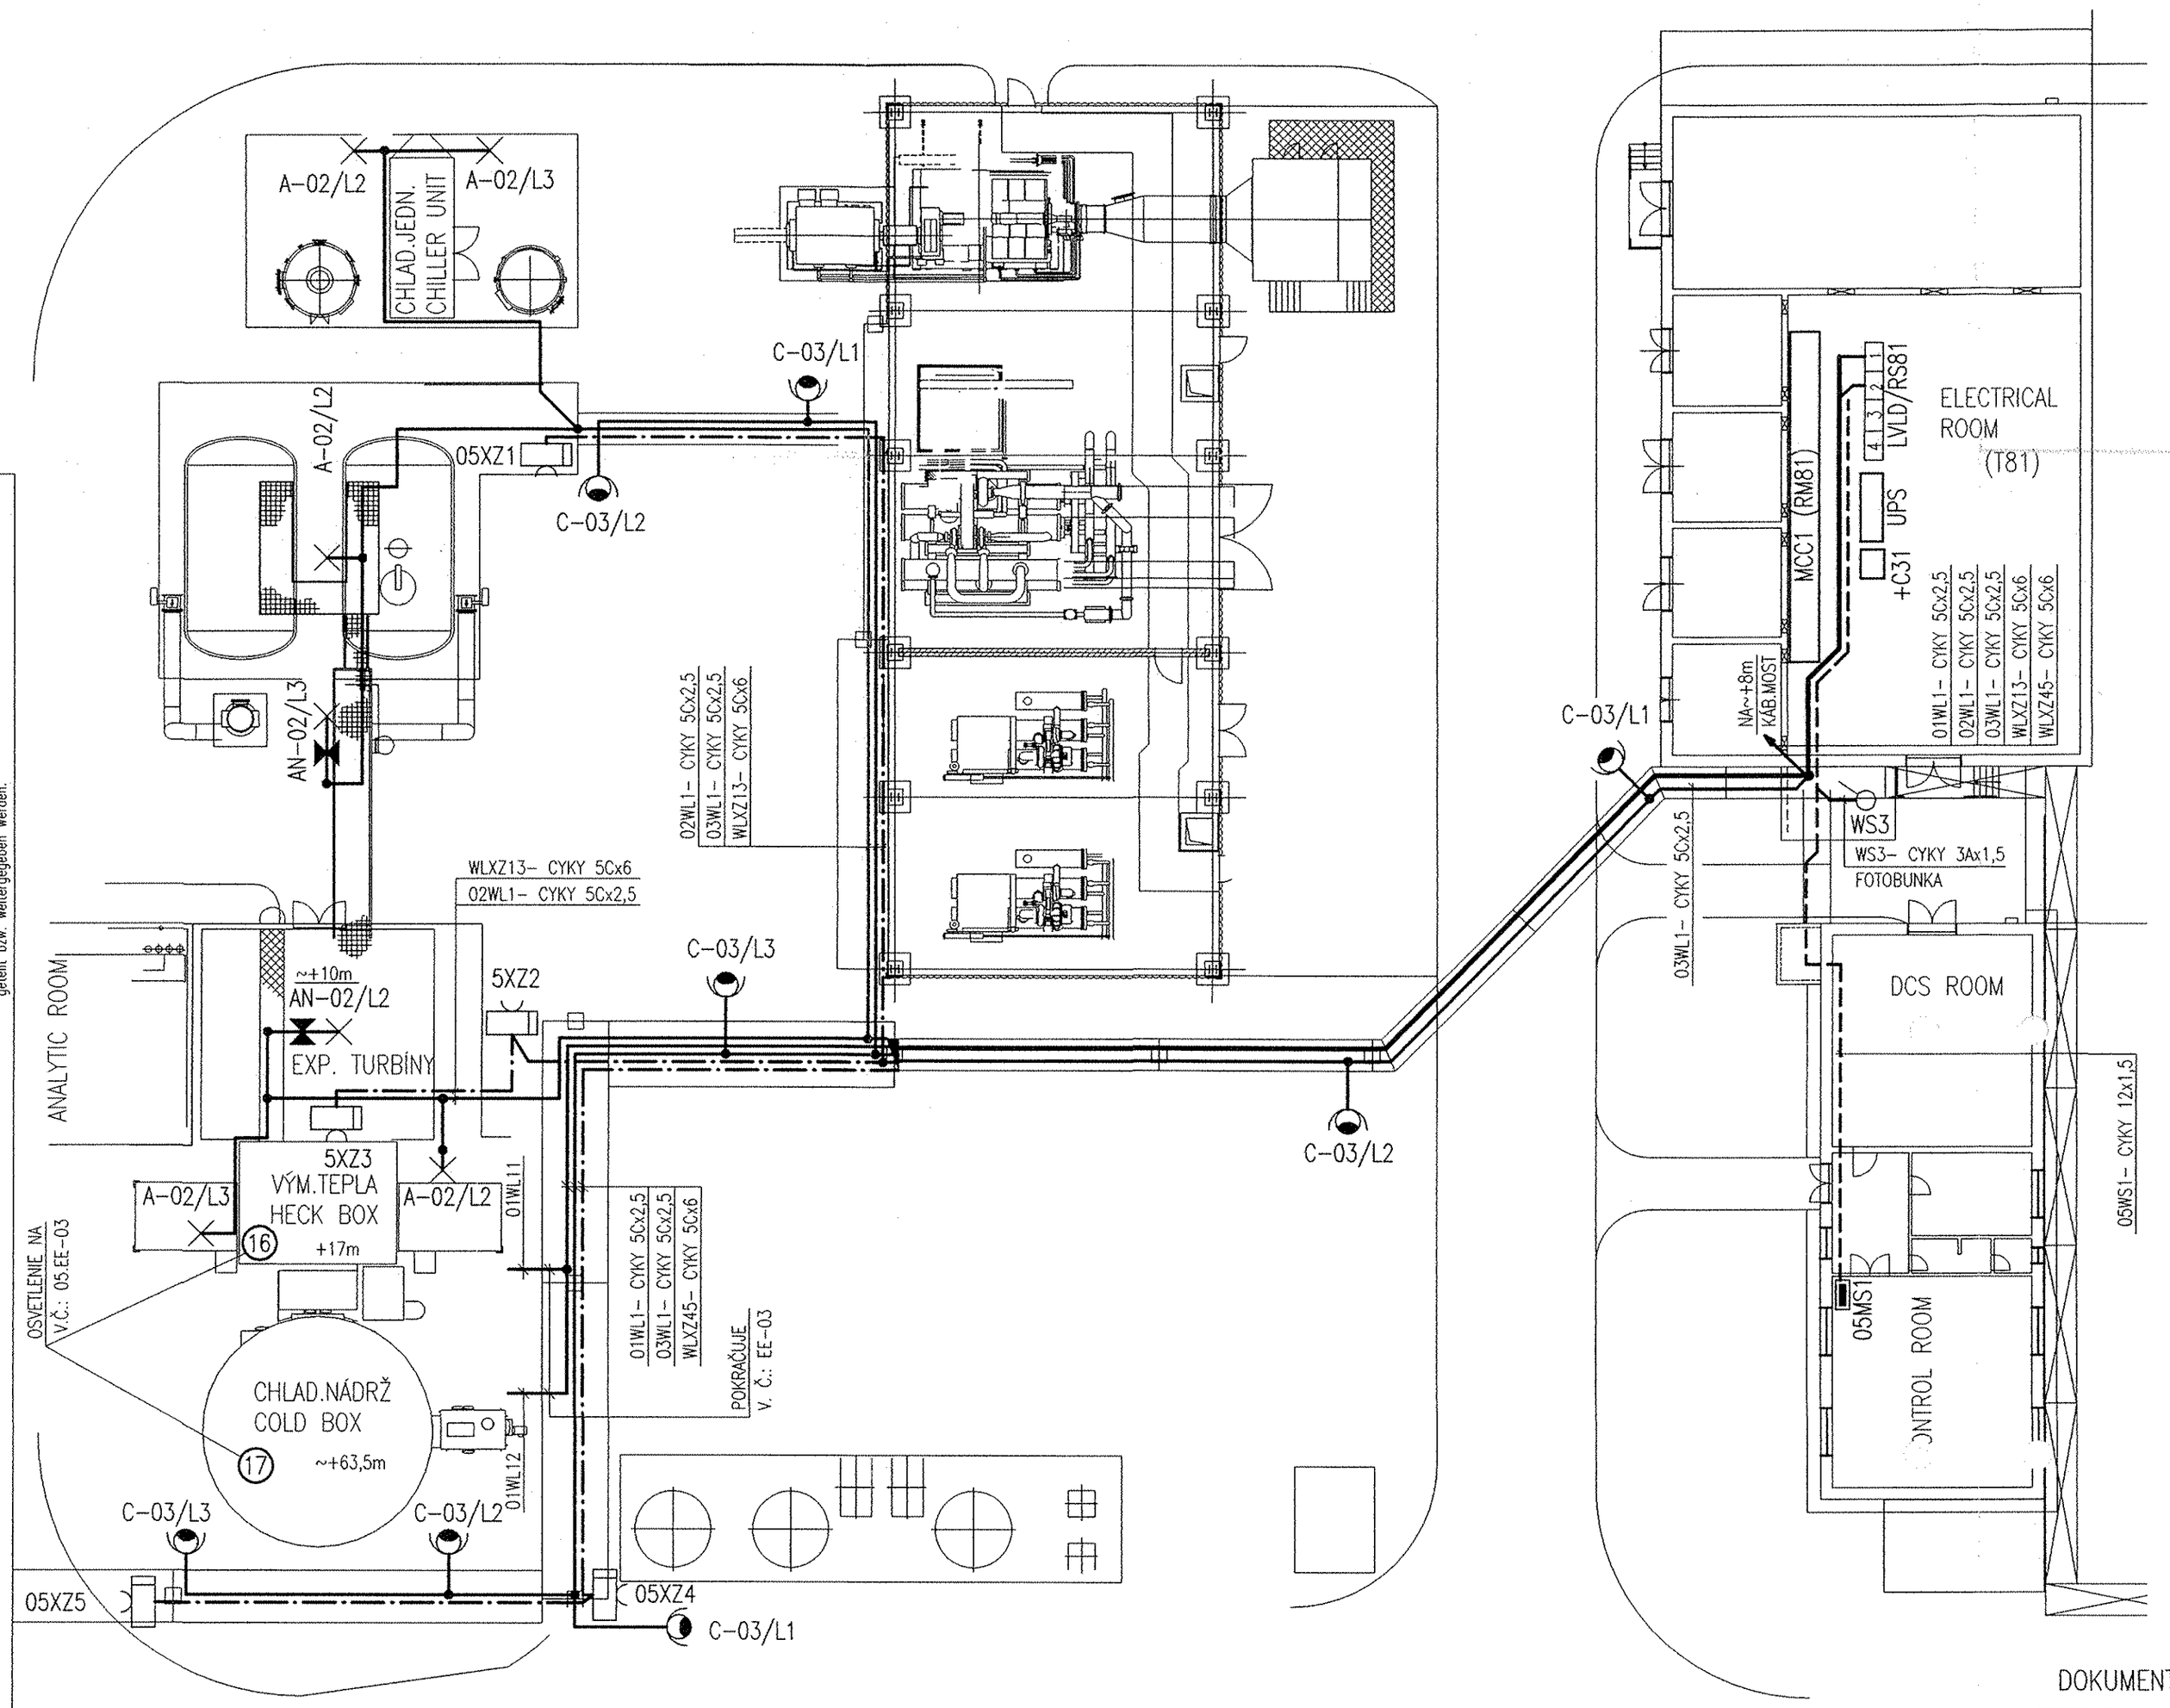

NAPÄŤOVÁ SÚSTAVA/VOLTAGE SYSTEM:
3PEN~50Hz, 400V/TN-C-S
OCHRANA/PROTECTION:
SAMOČINNÝM ODPOJENÍM NAPÁJANIA
AUTOMATIC DISCONNECT FROM MAINS
PROSTREDIE/SURROUNDING:
3.1.1-ZÁKLADNÉ/BASIC (V OBJEKTOCH/IN OBJECTS)
4.1.1-VONKAJŠIE/OUTDOOR

LEGENDA/LEGEND	POČET/No.
05XZ1÷3 — ZÁSUVKOVÉ SKRINE 16A/400V SOCKETS BOX 16A/400V PORAD.ČÍSLO/No.CONTINUE OZNAČENIE/DESIGNATE ČÍSLO OBVODU/No.OUTLET	5 KS
A-02/L1 — SVIETIDLO ŽIARIVKOVÉ 1x36W IP65 FACTORY LAMP 1x36W IP65 ČÍSLO OBVODU/No.OUTLET OZNAČENIE/DESIGNATE	15 KS
AN-02/L2 — SVIETIDLO ŽIARIVKOVÉ 1x36W IP65 S NÚDZOVÝM ZDROJOM FACTORY LAMP 2x18W IP65 WITH AUXILIARY POWER UNIT ČÍSLO OBVODU/No.OUTLET OZNAČENIE/DESIGNATE	15 KS
B-01/L1 — SVIETIDLO ŽIARIVKOVÉ 2x18W IP65 FACTORY LAMP 2x18W IP65 ČÍSLO OBVODU/No.OUTLET OZNAČENIE/DESIGNATE	5 KS
BN-01/L2 — SVIETIDLO ŽIARIVKOVÉ 2x18W IP65 S NÚDZOVÝM ZDROJOM FACTORY LAMP 2x18W IP65 WITH AUXILIARY POWER UNIT ČÍSLO OBVODU/No.OUTLET OZNAČENIE/DESIGNATE	5 KS
C-03/L1 — SVETLOMET 1x400W SEARCH LIGHT 1x400W ČÍSLO OBVODU/No.OUTLET OZNAČENIE/DESIGNATE	10 KS

TABULKA SVIETIDIEL PLATÍ AJ PRE VÝKRES- 04

POZNÁMKA/NOTE:
KÁBLE KU ZAS. SKRINIAM
KÁBLE KU SVIETIDLÁM A SVETLOMETOM
KÁBLE ULOŽIŤ PREDNOSTNE NA TECHNOLOGICKÉ TRASY SPOLU SO SILOVÝMI KÁBLAMI K MOTOROM

DOKUMENTÁCIA SKUTKOVÉHO STAVU

VATECH
ELIN EBG SR

AIR LIQUIDE

REV.	DATE	NAME	CHECKED	HISTORY FILE
B				
A	04/2006	ING.STUDENÝ	ING.BARONIK	SKUTKOVÝ STAV
0	02/2006	ING.STUDENÝ	ING.BARONIK	REALIZAČNÝ PROJEKT

JOB CODE: K70101
REFERENCE: ASU No. 9 KOŠICE
SCALE 1:200
ORIGINAL FORMAT A2
SHEET: 003
OF 005 SHEETS
DR.No: 05.EE-03 -VATECH
DRAWING NO.: 792
REV. A

REPLACES: 79_._____
REPLACED BY: 79_._____

TITLE:
DISPOZÍCIA- OSVETLENIE, ZÁSUVKY
DISPOSITION- LIGHTING AND SOCKET