
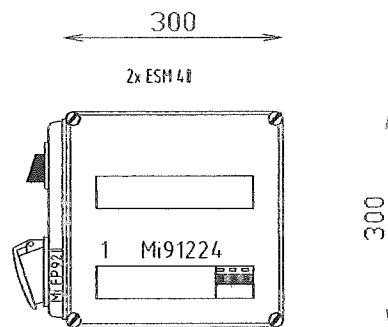


Diese Zeichnung ist urheberrechtlich geschützt. Sie darf ohne unsere ausdrückliche Zustimmung weder vervielfältigt noch in irgendeiner Weise verwertet oder Dritten mitgeteilt bzw. weitergegeben werden.

NAPĚŤOVÁ SÚSTAVA: 3NPE~50Hz, 400V/TN-S OCHRANA: SAMOČINNÝM ODPOJENÍM NAPÁJANIA

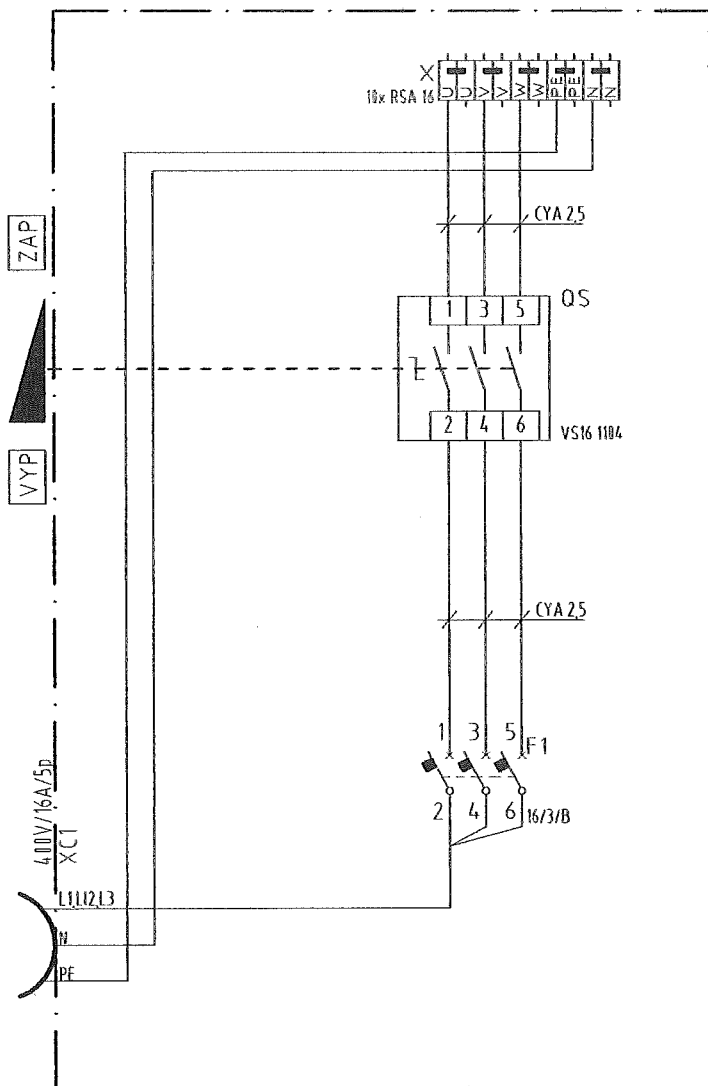

POZNÁMKA/NOTE:
PLATÍ PRE VŠETKY ZÁSUVKOVÉ
VALID FOR ALL SOCKETS BOX
SKRINE 03XZ1÷3
04XZ1÷3
VYPÍNAČ VYBAVIŤ UZAMYKANÍM
SWITCH WITH LOCK

VATECH ELIN EBG SR	B				
	A	04/2006	ING.STUDENÝ	ING.BARONIK	SKUTKOVÝ STAV
	0	04/2006	ING.STUDENÝ	ING.BARONIK	REALIZAČNÝ PROJEKT
	REV.	DATE	NAME	CHECKED	HISTORY FILE
	JOB CODE: K70101			SCALE	ORIGINAL FORMAT
	REFERENCE: ASU No. 9 KOŠICE			—	A4
REPLACES: 79_____ REPLACED BY: 79_____ 	TITLE:			SHEET: 005	OF 005 SHEETS
	ZÁSUVKOVÁ SKRIŇA 05XZS1÷5 SOCKET BOX, 05XZS1÷5			DR.No: 05.EE-05 -VATECH	REV.
				792.	A