ROZVODŇA T80 / ELECTRICAL ROOM T80

ROZVODŇA T70 / ELECTRICAL ROOM T70

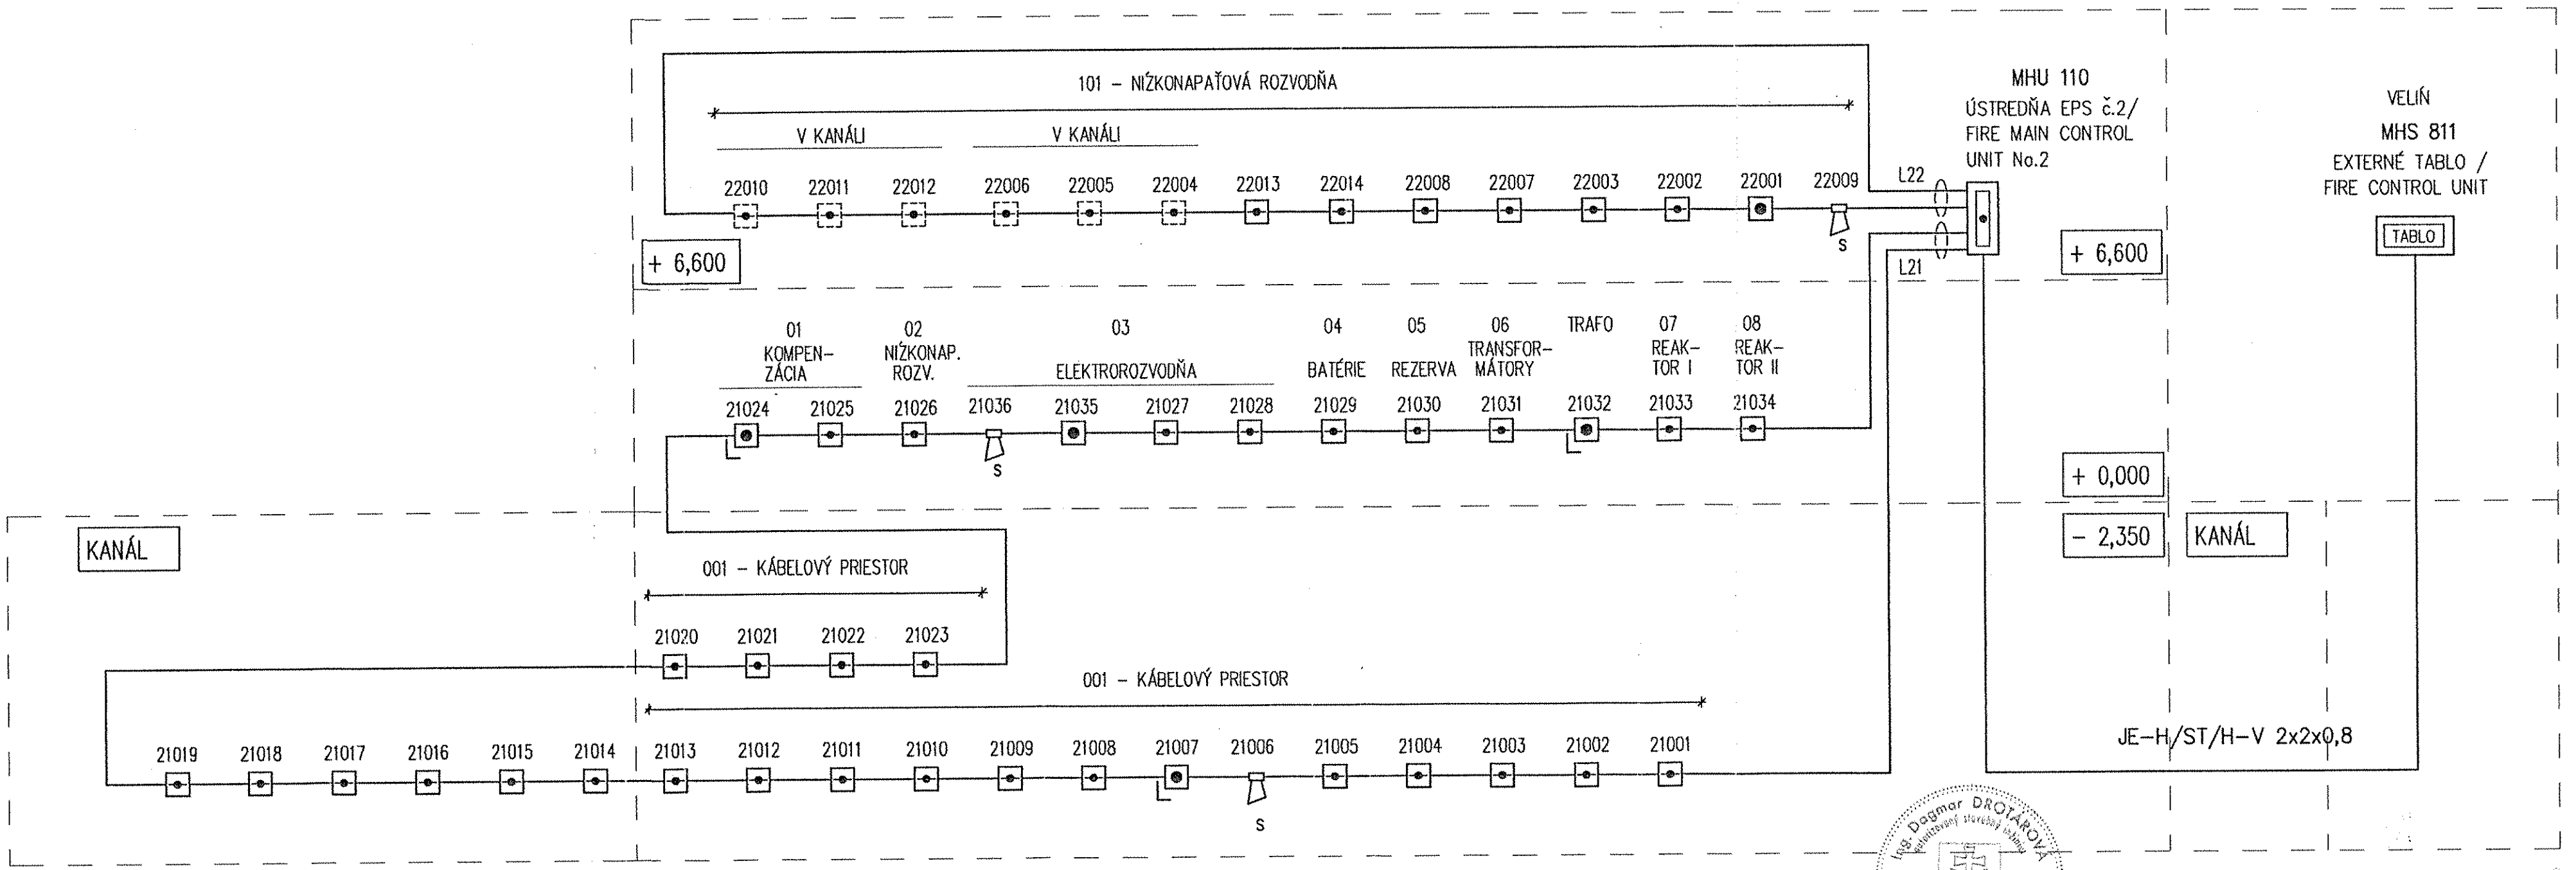

Ing. Dagmar DROTÁROVÁ autorizovaný stavebný inžinier 2083 * A * 5 * 3 inštalácie, rekonštrukcie a revízne správy elektrických zariadení

SKUTKOVÉ VYHOTOVENIE

ANCES Ing.DAGMAR DROTÁROVÁ HUSKOVA 67, 040 23 KOŠICE				
	DATE	NAME	CHECKED	HISTORY FILE
	JÚN 2006	ING. DROTÁROVÁ	ING. DROTÁR	
AIR LIQUIDE	JOB CODE: K 70101		SCALE	ORIGINAL FORMAT 3xA4
	REFERENCE: ASU No.9 KOŠICE		SHEET:	OF SHEETS
REPLACES: / REPLACED BY:	TITLE: SCHÉMA EPS 3 / DIAGRAM 3		DRAWING NO.:	REV.
	ELEKTROPOŽIARNA SIGNALIZÁCIA/ELEKTRICAL FIRE SYSTEM		AN5/43.EPS –15	