

ZÁKAZNÍK / CUSTOMER

AIR LIQUIDE AGS GmbH

Stupeň / Level

Dátum / Date

Kód / Code

Projekt pre realizáciu stavby
Construction design

marec 2005

Písomná časť:

Text part:

1. Technická správa
Technical report
2. Výkaz výmer
The bill of quantities
3. Statický výpočet (sada č.)
Statical calculation

HS HSV s.r.o. KOŠICE
Technický úsek


792.87487

792.87489

792.87704

Výkresová časť:

Drawing part:

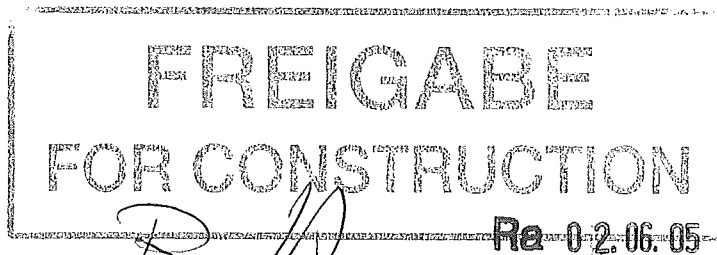

Projekt pre realizáciu stavby spracovaný pod z. č. 3821.2.002



PROJEKT SKUTOČNÉHO
VÝHOTOVENIA

6								
5								
4								
3								
2								
1								
0	05/2005	Ing. Zajac		Ing. Pavličko		Ing. Laš		
Rev./ Rev.	Dátum / Date	Vypracoval Originator	Sign.	Kontroloval Checked	Sign.	Schválil Approved	Sign.	Pozn. / Note

Názov zákazky / Job :

KYSLÍKOVÝ APARÁT č. 9
ASU No. 9 KOŠICE

HPK
engineering a.s.

Němcovej 30
042 18 KOŠICE, SLOVAKIA

Objekt / Unit :

Prev. celok / Unit :

Prev. súbor / Unit :

UNIT 1 – COMPRESSOR BUILDING
CONSTRUCTION DESIGN


SO 002 - Kompresorová stanica
Compressor building

Profesia / Profession :
Prev. jednotka / P. Unit:

ARCHITEKTONICKO-STAVEBNÉ RIEŠENIE
ARCHITECTONIC-CIVIL ENGINEERING DESIGN

A

[illegible]

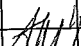6							
5							
4							
3							
2							
1							
0	05/2005	Ing. Zajac		Ing. Pavličko		Ing. Laš	
Rev./ Rev.	Dátum / Date	Vypracoval Originator	Sign.	Kontroloval Checked	Sign.	Schválil Approved	Pozn. / Note
							Str. / Page B

STAVBA / JOB : KYSLÍKOVÝ APARÁT č. 9		ASU No. 9 KOŠICE						
OBJEKT / UNIT : SO 002 - Kompresorová stanica		Comprssor building						
<h2 style="text-align: center;">ZOZNAM DOKUMENTÁCIE</h2> <h2 style="text-align: center;">LIST OF DOCUMENTATION</h2>								
Ident. č. Serial No.		Číslo a dátum revízie / Revision Date						
	Názov / Title :	A	D		1	4		
		B	E		2	5		
	Číslo výkresu / Code :	C	F	0	3	6		
	Písomná časť:							
	Text part:							
1	Technická správa	05/2005						
	Technical report							
	792.87487							
2	Výkaz výmer	05/2005						
	The bill of quantities							
	792.87489							
3	Statický výpočet							
	Statical calculation							
	792.87704	05/2005						
	Výkresová časť:							
	Drawing part:							
2.	Výkopy	05/2005						
	Excavations							
	792.87442							
16.	Základy „GAN“ – výkres tvaru a výztuže	05/2005						
	Foundations-GAN-drawing of form and reinforcement							
	792.87443/003/008							
17.	Základ „MAC“ - výkres tvaru	05/2005						
	Foundation „MAC“ - drawing of form							
	792.87443/004/008							
18.	Základ „MAC“ - výkres výztuže	05/2005						
	Foundation „MAC“-drawing of reinforcement							
	792.87443/005/008							
19.	Základ „BAC“ - výkres tvaru	05/2005						
	Foundation „BAC“ - drawing of form							
	792.87443/006/008							
Číslo revízie Rev. No.	0	1	2	3	4	5	6	Str./ Page
Dátum, podpis Date, Signature	05/2005							1

STAVBA / JOB : KYSLÍKOVÝ APARÁT č. 9 ASU No. 9 KOŠICE

OBJEKT / UNIT	: SO 002 - Kompresorová stanica	Comprssor building
---------------	---------------------------------	--------------------

ZOZNAM DOKUMENTÁCIE LIST OF DOCUMENTATION

[illegible]