


Ing. Fejko

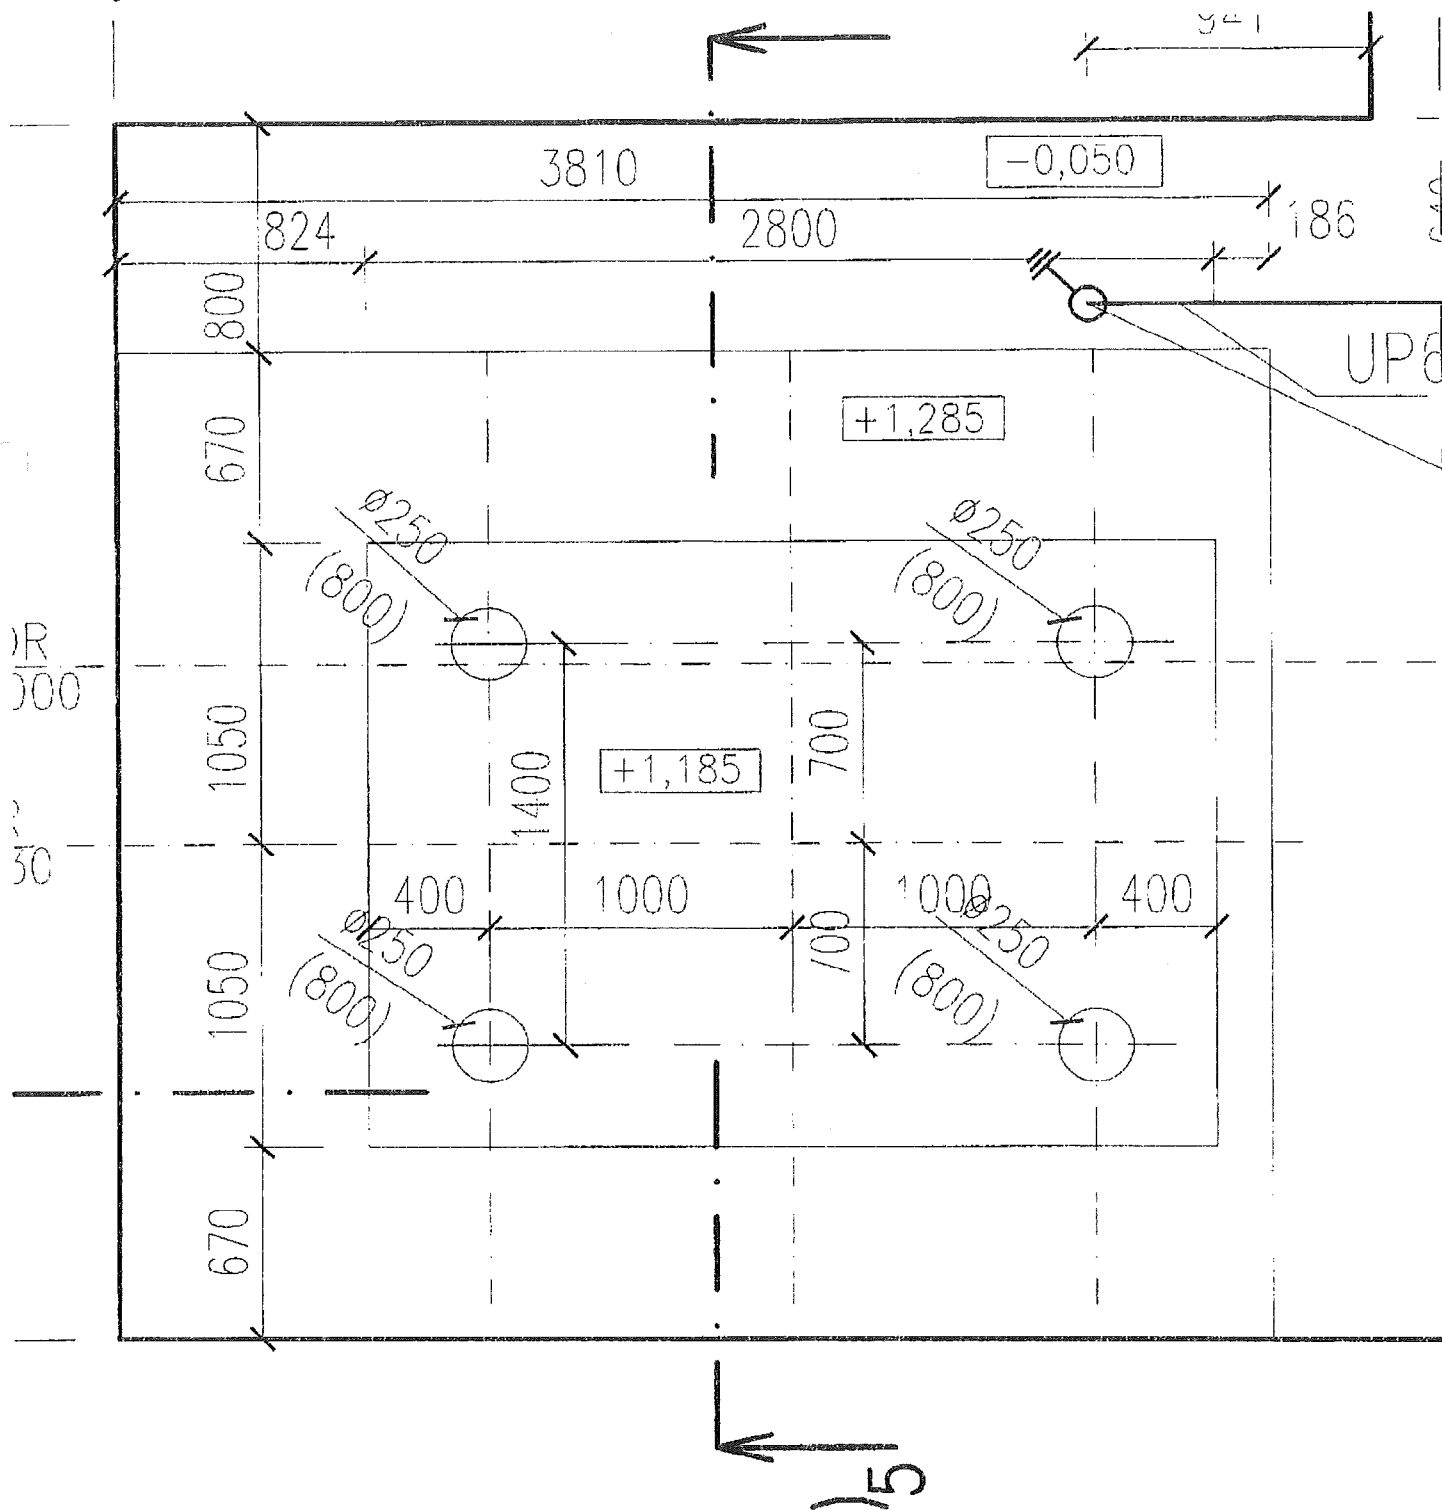

PROJEKT SKUTOČNÉHO
VYHOTOVENIA