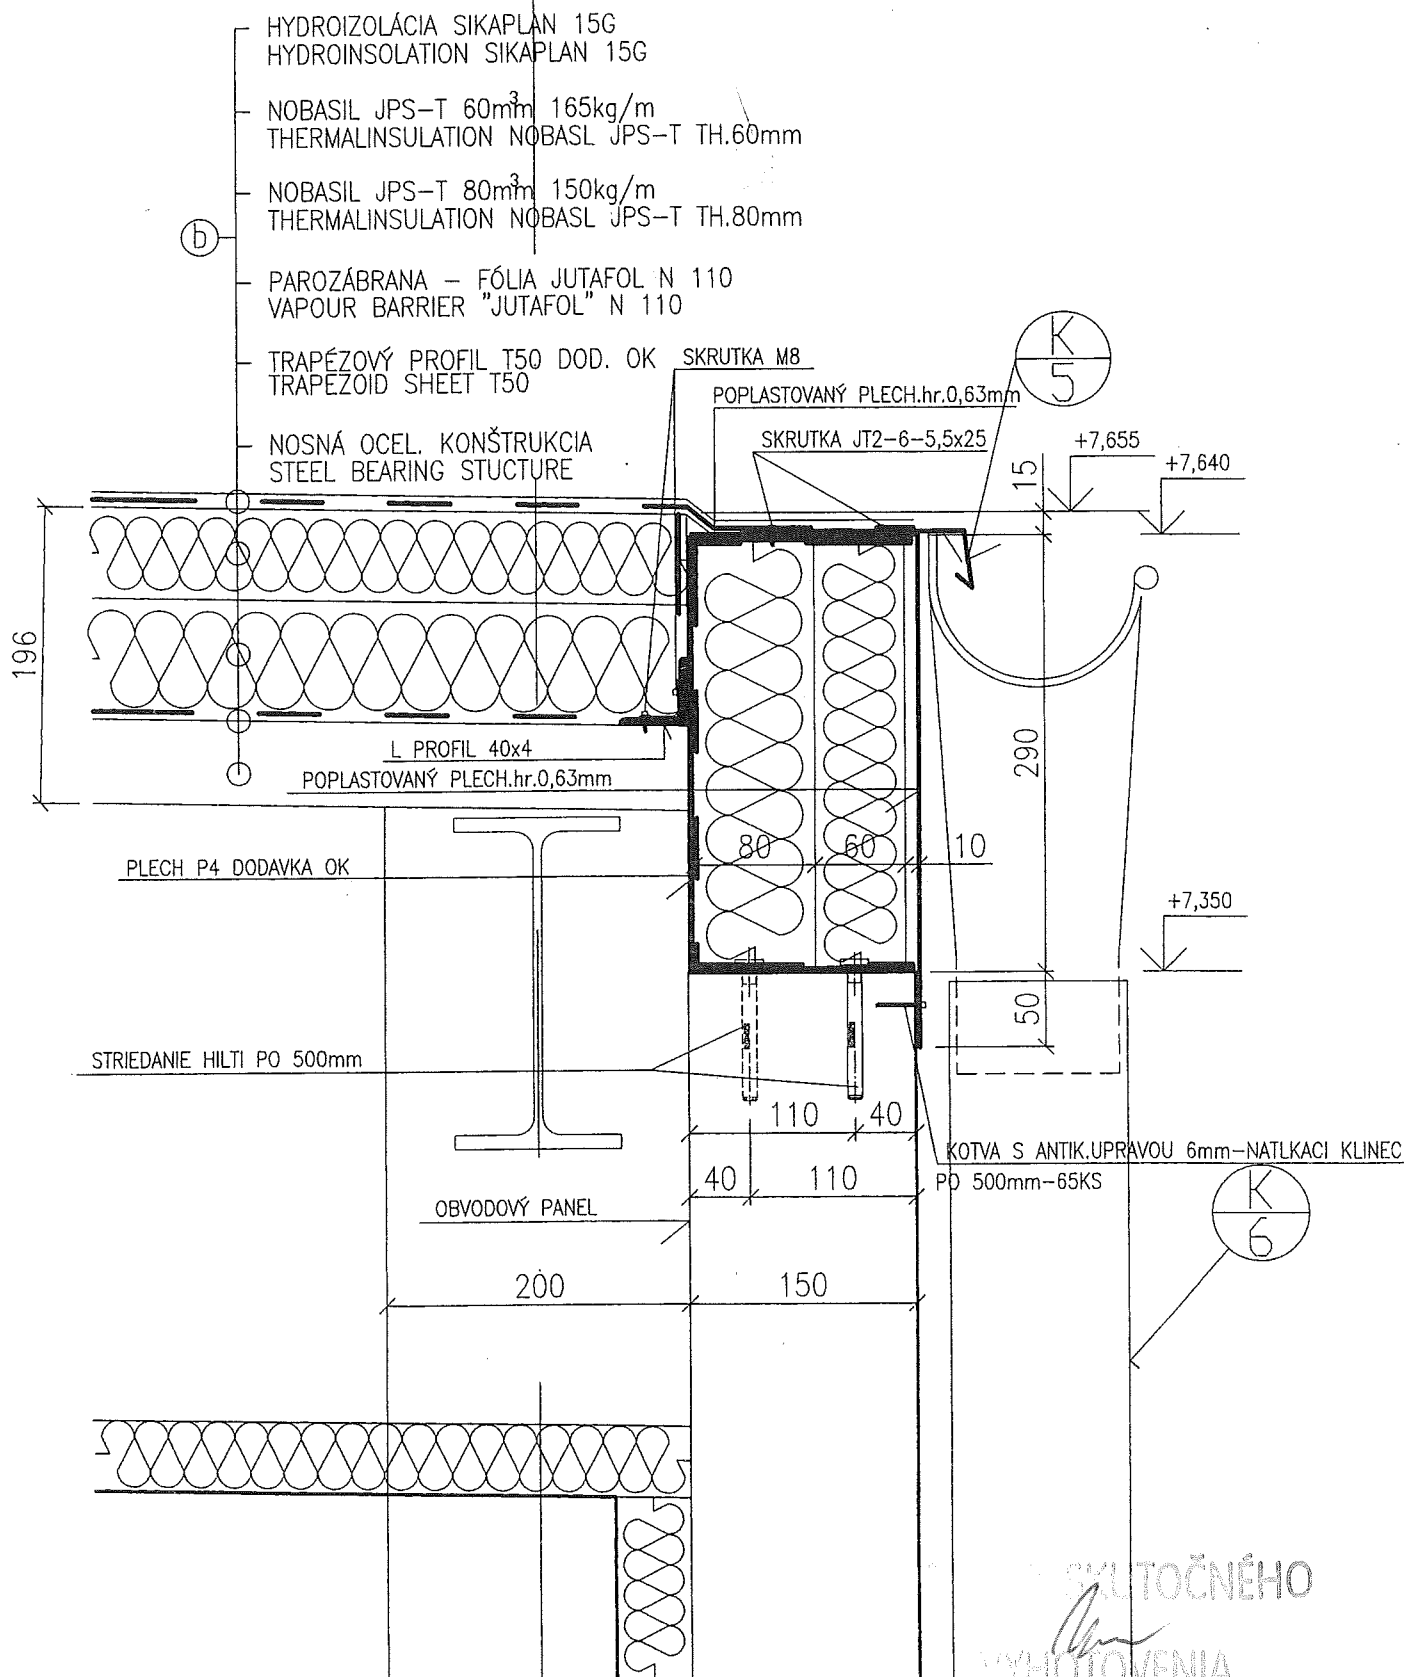


# DETAIL STRECHY DETAIL FO ROOF

b4


VE.1



11

# UPEVNENIE L - PROFILU

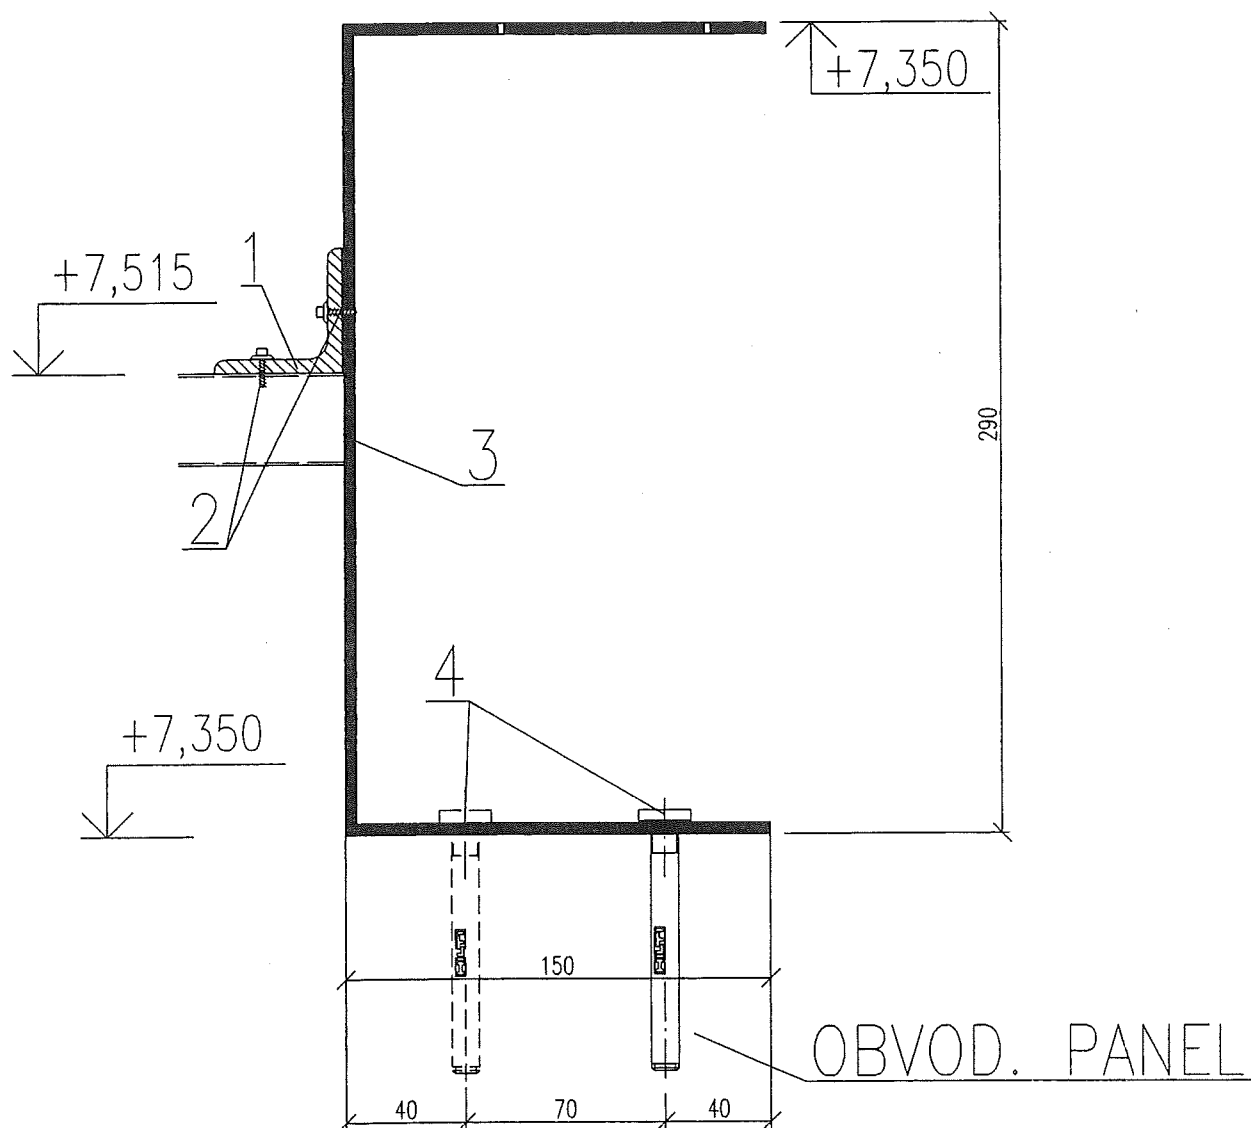POZRI DIN 24537











11

## - VÝKAZ MATERIÁLU

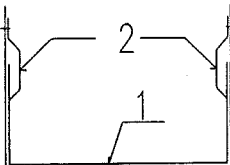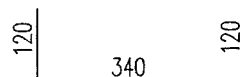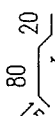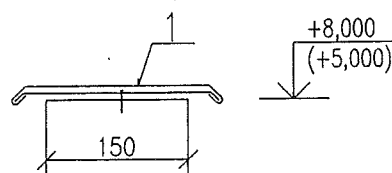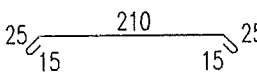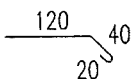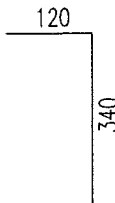POLOŽKA	KUSY	NÁZOV	DĹŽKA (m) <sup>2</sup> PLOCHA (m)		HMOTNOSŤ (kg)		POZNÁMKA
			1 KS	CELKOM	JEDNOTK.	CELKOM	
1	6	L40x4 (DL. 2x5,94+4x5,175)	5,94;5,175	32,58	2,42	78,85	
2	130	SKRUTKA M8 (α 500mm)					65KS
3	2	PLECH P4 ROZVINUTA ŠÍRKA 590mm (DL. 2x5,94+4x5,175)	5,94;5,175	32,58	7850	593,35	
4		KOTVY HILTI HT-72mm STRIEDAVO PO 500mm					65KS
						672,20	

OCEL 11 373

OZNAČENIE	SCHEMATICKÝ OBRÁZOK	POPIS	POLOŽKA	ROZVINUTÁ ŠÍRKA (mm)	DLŽKA (m) KUSY	POZNÁMKY
K 3		OPLECHOVANIE STYKU STENOVEHO PANELA A ZÁKLADU				
			1	580	3,4m	
			2	130	3,4m	
	OCEL. PRÍPONKY 30x3 dl.230      a=500mm					
K 4		OPLECHOVANIE ATIKY NA +5,000 a +8,000				
			1	290	77m	
OCEL. PRÍPONKY 30x3 dl.300      a=500mm						
K 5		OPLECHOVANIE RIMSY NA +4,465 A +7,465, ODNÍMATEĽNÝCH POKLOPOV	1	180	110,0m	
			2	460	110,0m	



VÝKAZ KLAMPIARSKÝCH PRÁC PRÁC  
ARCHÍVNE ČÍSLO : 792.87450

LIST Č.  
2

65-2



DETAIL STRECHY  
DETAIL FO ROOF  
M 1:5

K  
9

POFÓLIOVANÁ  
LIŠTA

91°

L 100/150 Z POFÓLIOVANÉHO  
PLECHU SIKATROCAL TYP S

HYDROIZOLÁCIA SIKAPLAN 15G  
HYDROINSULATION SIKAPLAN 15G

NOBASIL JPS-T 60mm 165kg/m  
THERMALINSULATION NOBASIL JPS-T TH.60mm

NOBASIL JPS-T 80mm 150kg/m  
THERMALINSULATION NOBASIL JPS-T TH.80mm

PAROZÁBRANA – FÓLIA JUTAFOL N 110  
VAPOUR BARRIER "JUTAFOL" N 110


TRAPÉZOVÝ PROFIL T50 DOD. OK  
TRAPEZOID SHEET T50

NOSNÁ OCEL. KONŠTRUKCIA  
STEEL BEARING STUCTURE

b

Ve.3

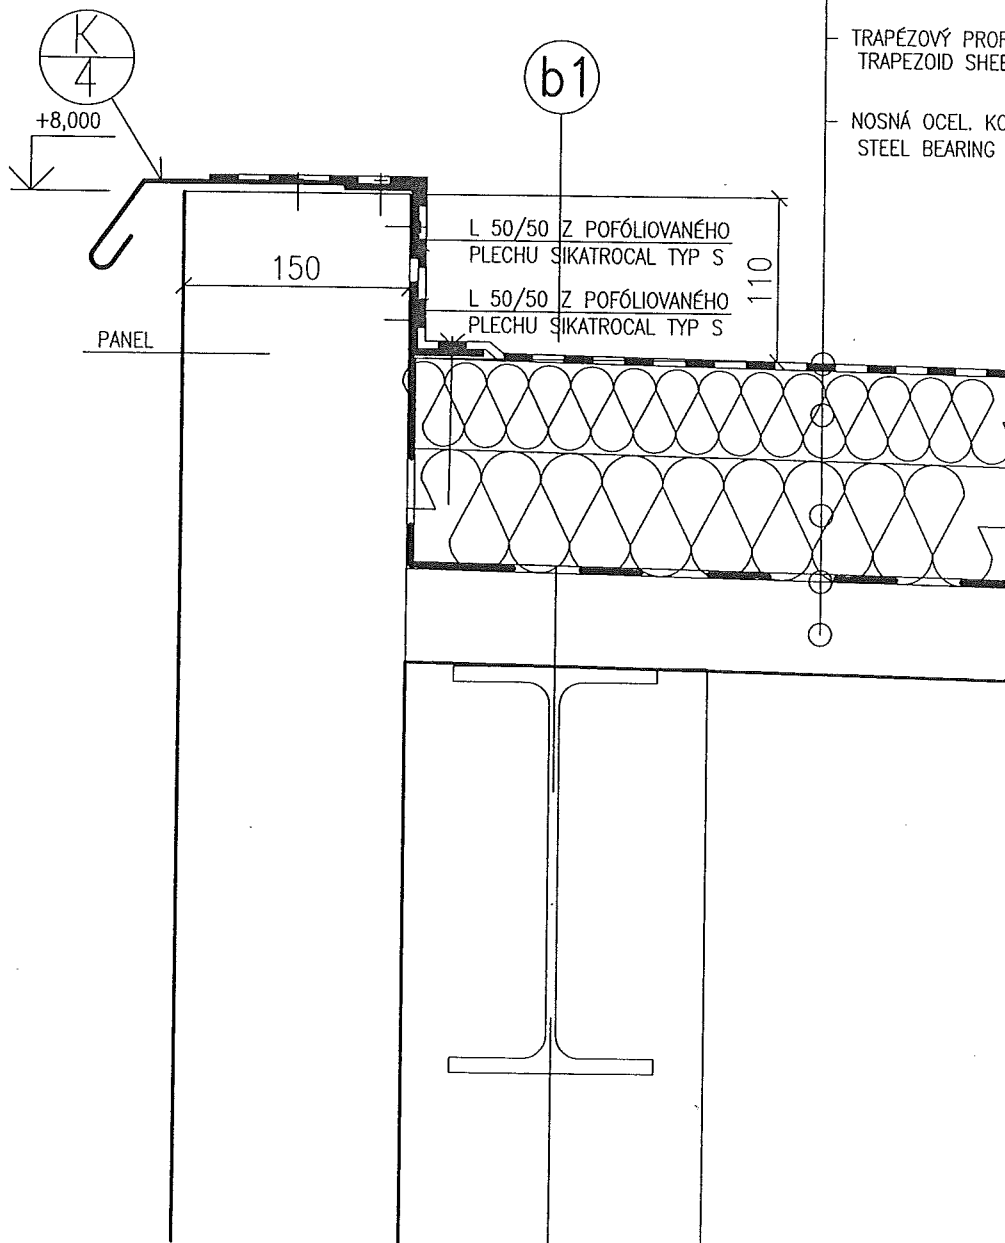DETAIL STRECHY  
DETAIL FO ROOF  
M 1:5



- HYDROIZOLÁCIA SIKAPLAN 15G  
HYDROINSULATION SIKAPLAN 15G
- NOBASIL JPS-T 60mm 165kg/m  
THERMALINSULATION NOBASL JPS-T TH.60mm
- NOBASIL JPS-T 80mm 150kg/m  
THERMALINSULATION NOBASL JPS-T TH.80mm
- PAROZÁBRANA - FÓLIA JUTAFOL N 110  
VAPOUR BARRIER "JUTAFOL" N 110
- TRAPÉZOVÝ PROFIL T50 DOD. OK  
TRAPEZOID SHEET T50
- NOSNÁ OCEL. KONŠTRUKCIA  
STEEL BEARING STUCTURE