



POHLADY
VIEWS


POHLAD D – JUHOVÝCHODNÝ
View D

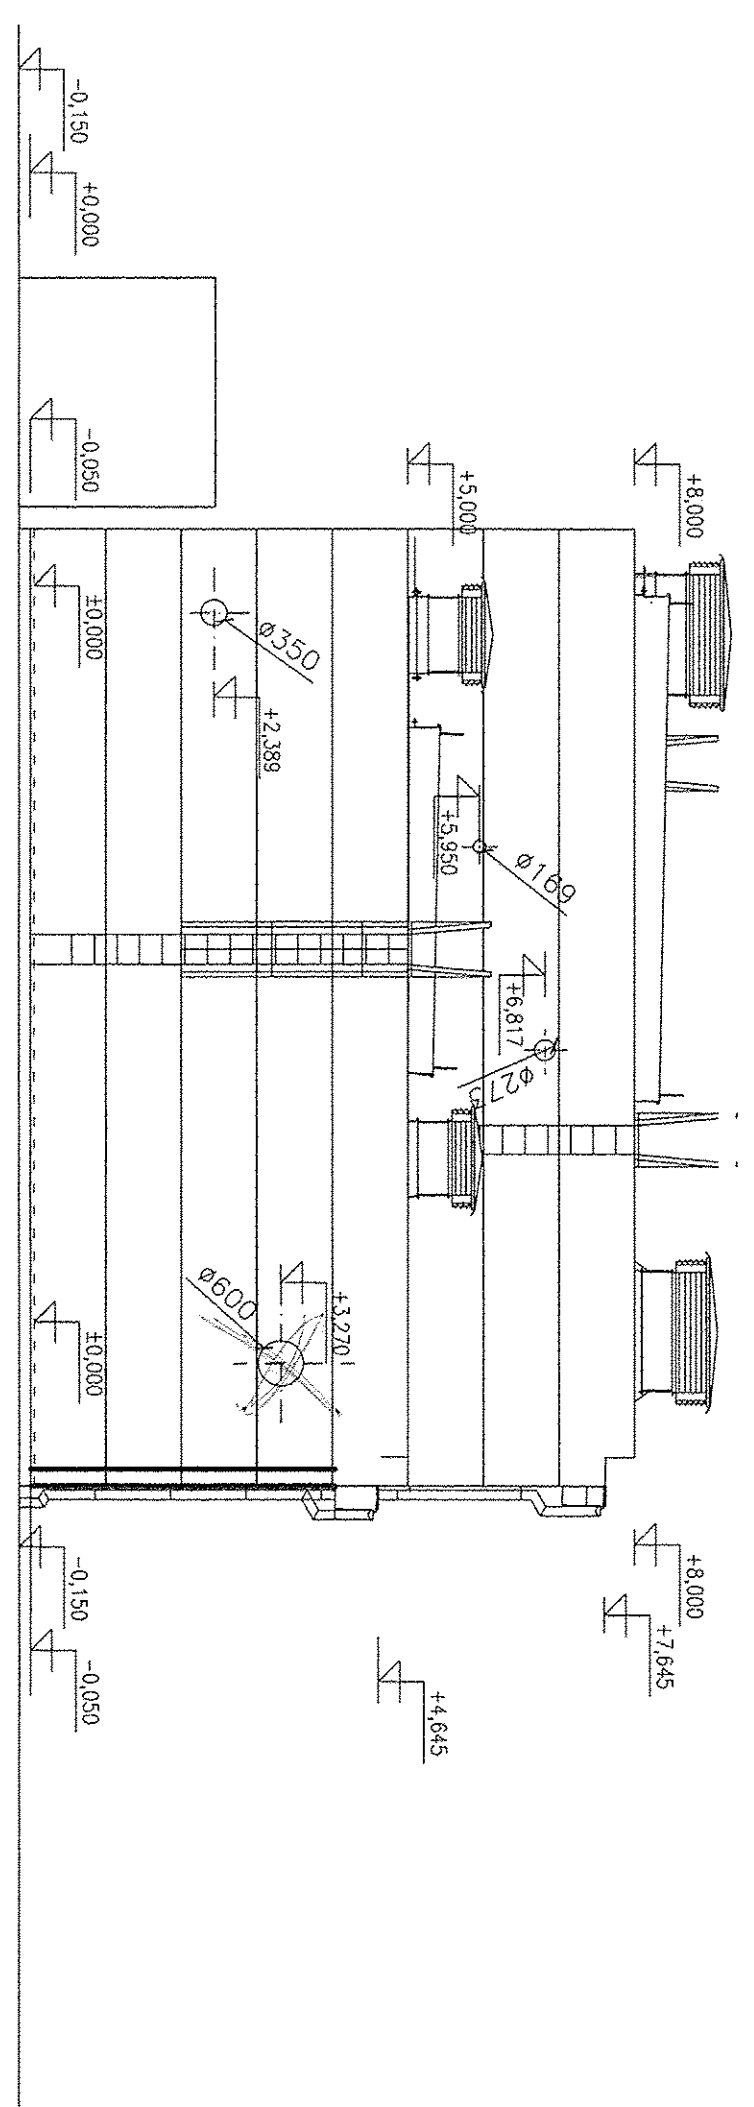


POHLADOK – JUHOZÁPADNÝ
View C

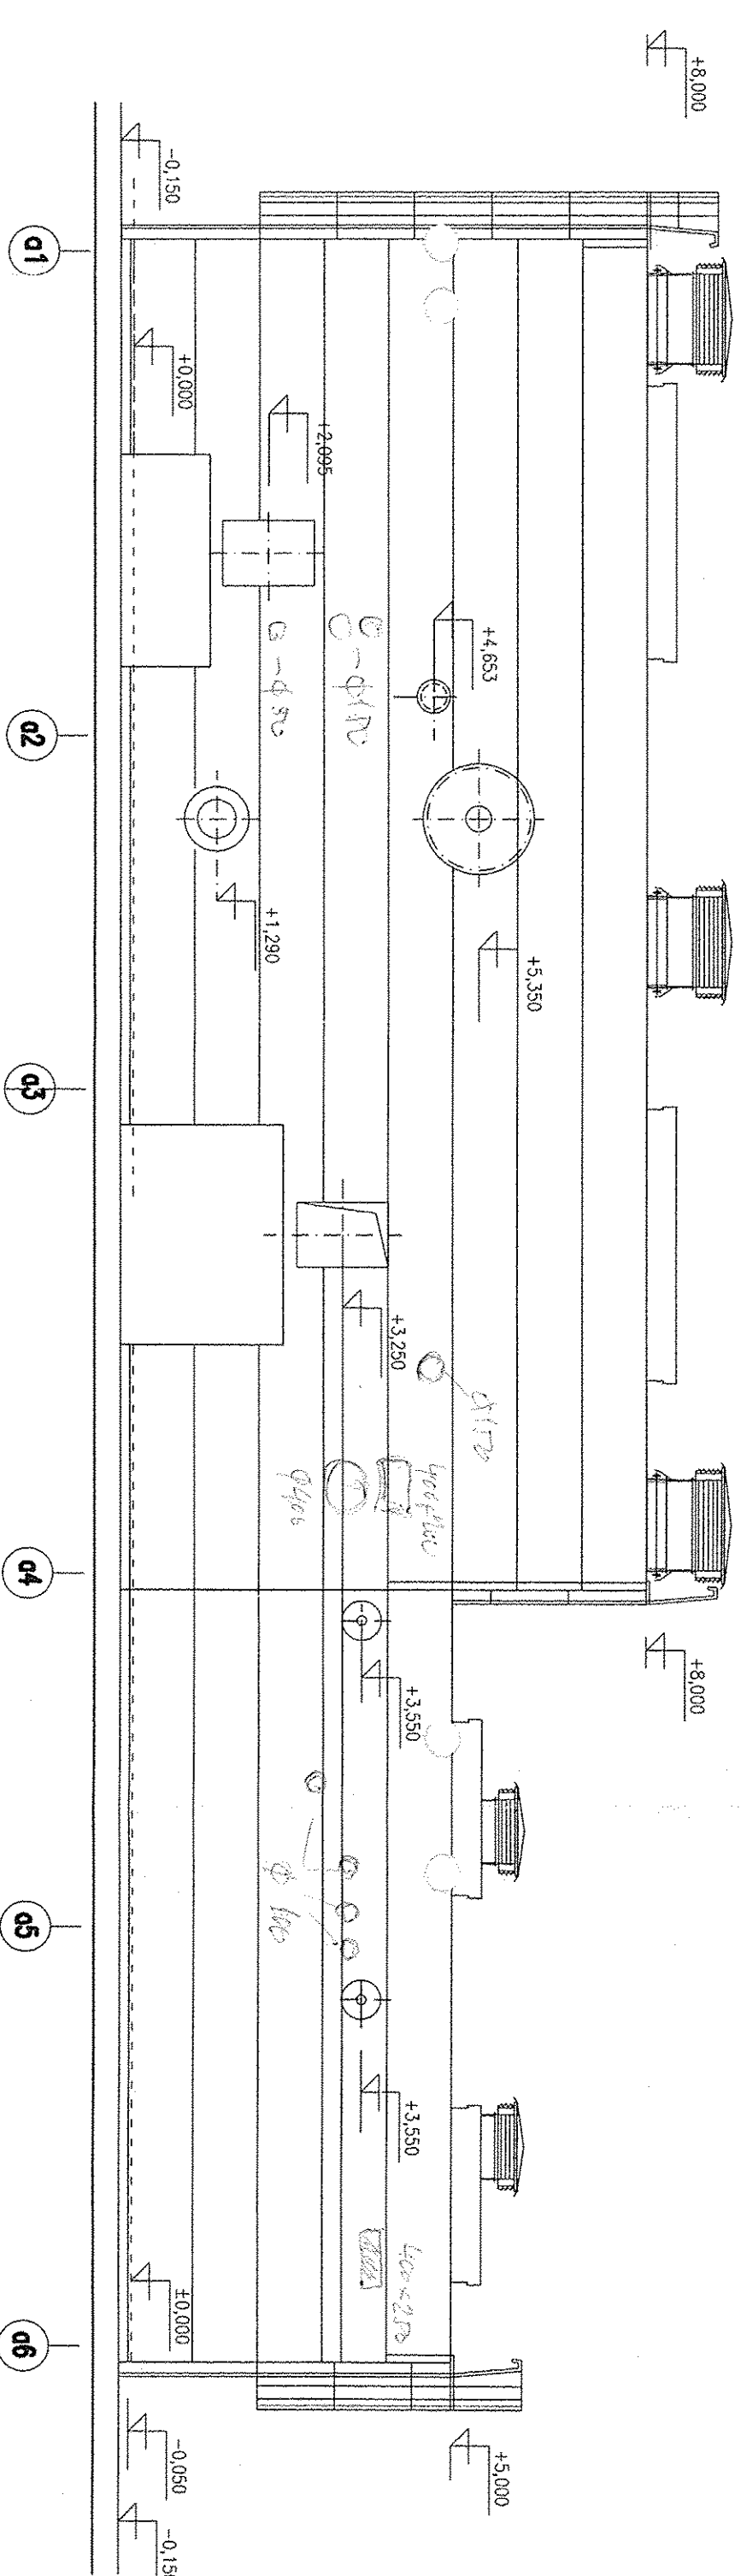

POHLAD B – SEVEROZÁPADNÝ
View B

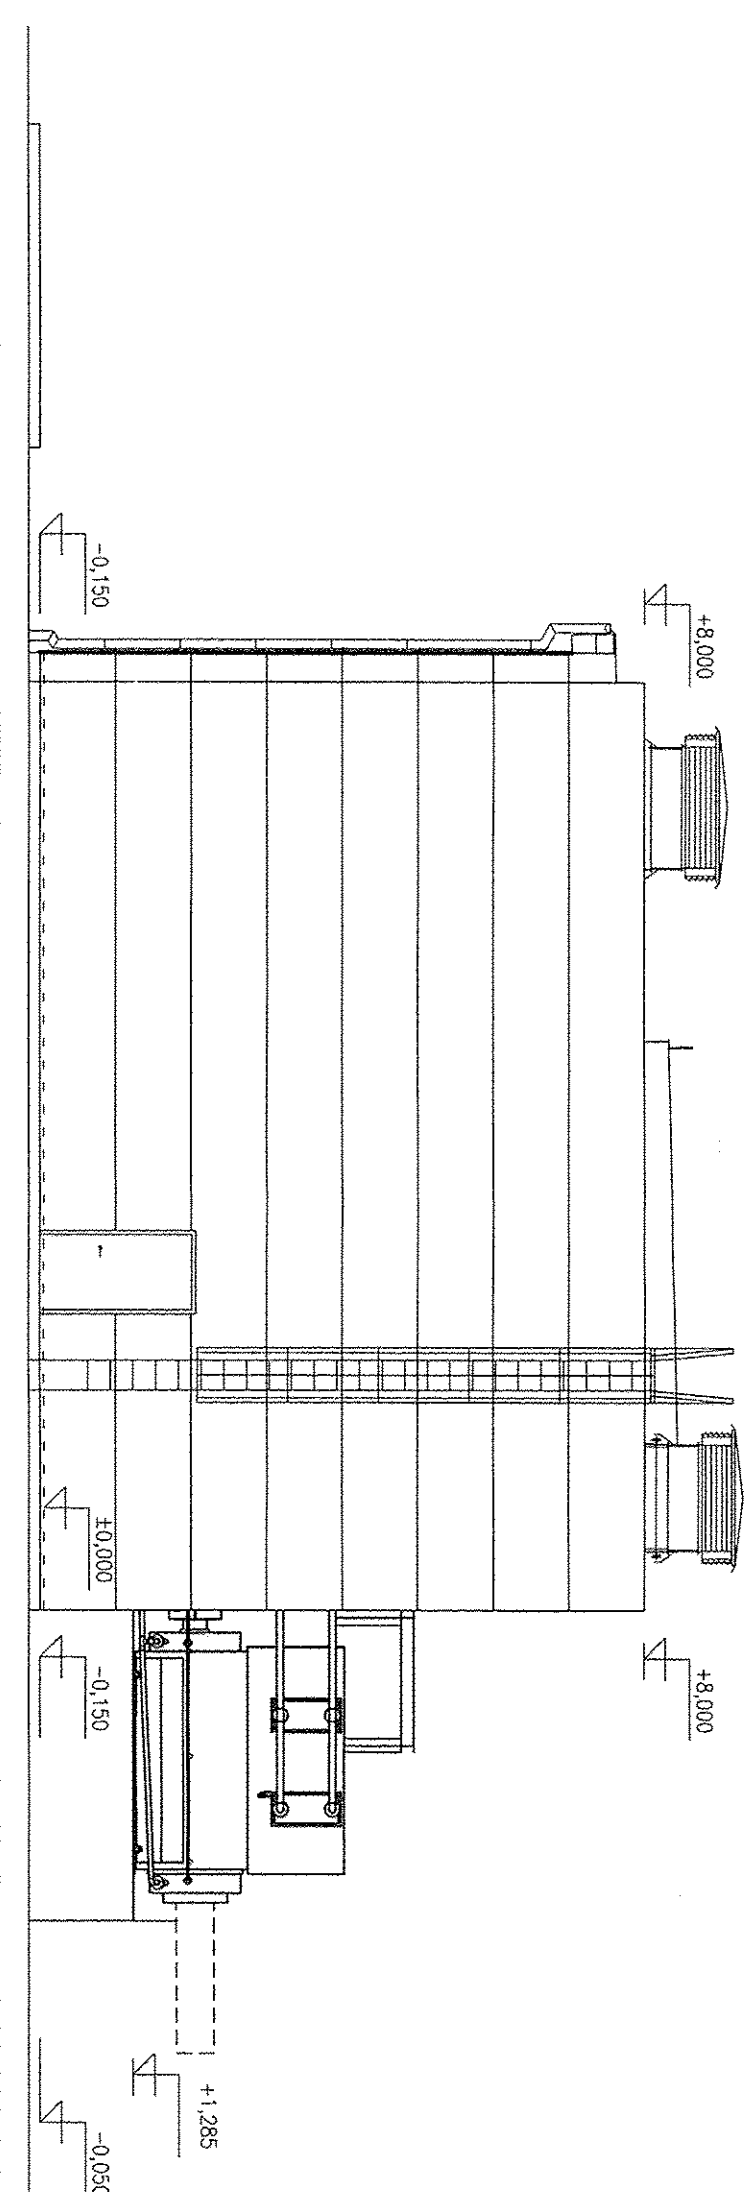

POHLAD A – SEVEROVÝCHODNÝ
View A

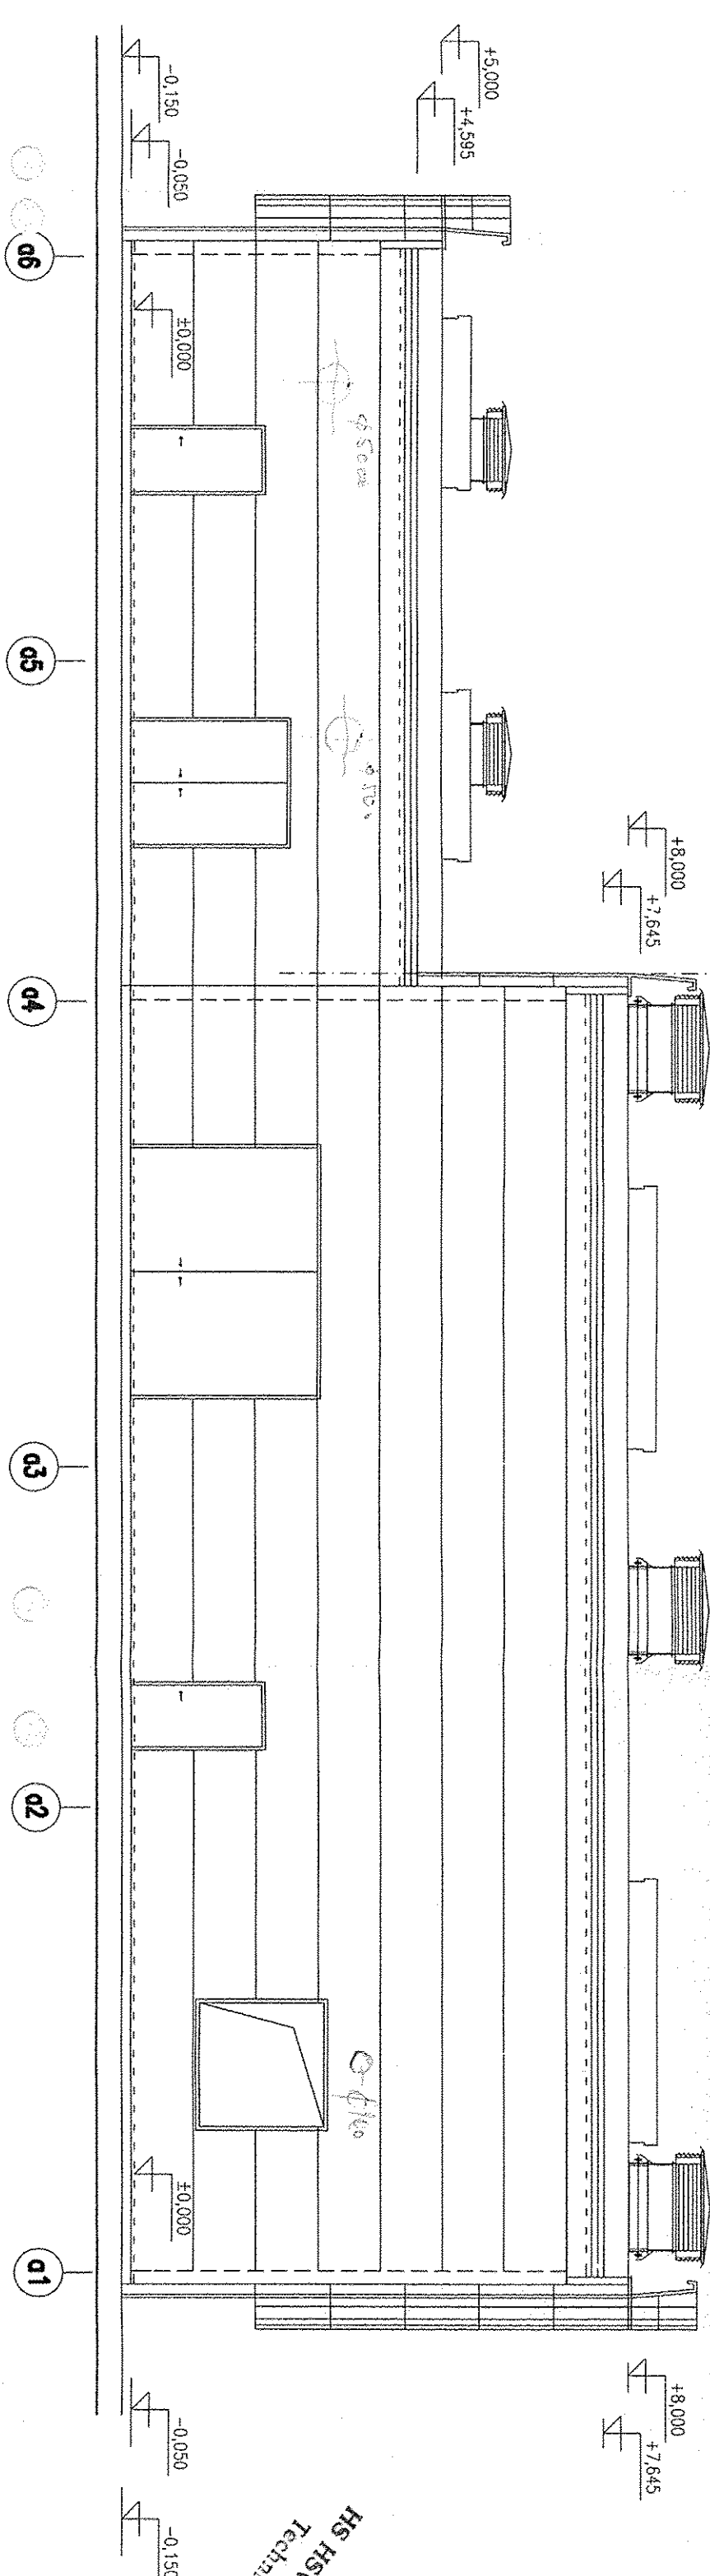

HS HSV s.t.o. KOŠICE
Technický úsek
-0.150

LEVELS

TOP OF INTERNAL ROADS: 225,00m n.m.

TOP OF FOUNDATION: 225,10m

BOTTOM OF STEEL STRUCTURE: 225,15m = $\pm 0,00$


 $\pm 0,00=225,15$

PROTILUK, IZOL.OBFON
+RASTROWANY PLECH

REALIZAČNÝ PROJEKT JE SPRACOVANÝ POD Z.Č. 3821.2.002.AS-


FREIGABE
FÜR KONSTRUKTION

 HPK Engineering s.r.o.		B			
REF: 79		A			
