This drawing is protected by copyright.
It may not be copied or used without our written authorization and it is strictly prohibited to disclose it to any third parties.

POHLAD D1– JUHOVÝCHODNÝ
View D1

(SP61) KS:1 STENOVÝ PANEL–5245x1995x120
POHLAD P61 M 1:25

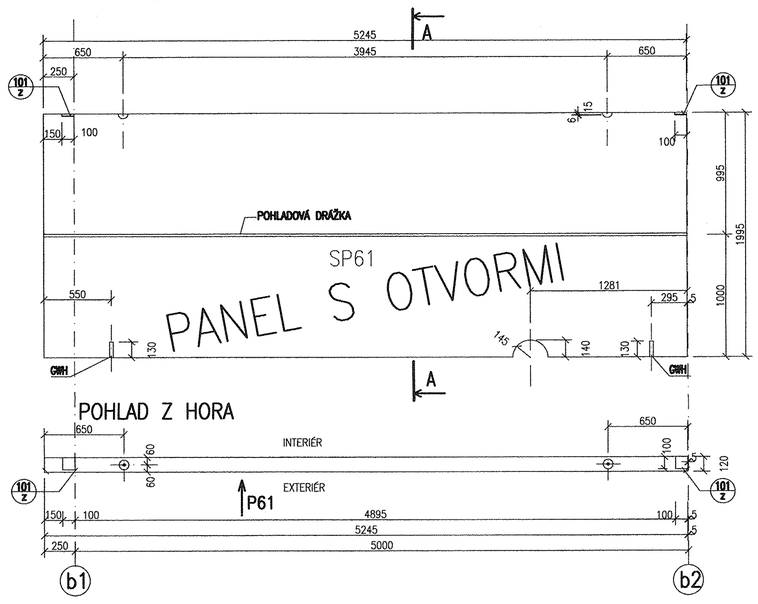

REZ A–A
M 1:25

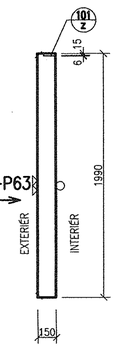

POHLAD P62 M 1:25

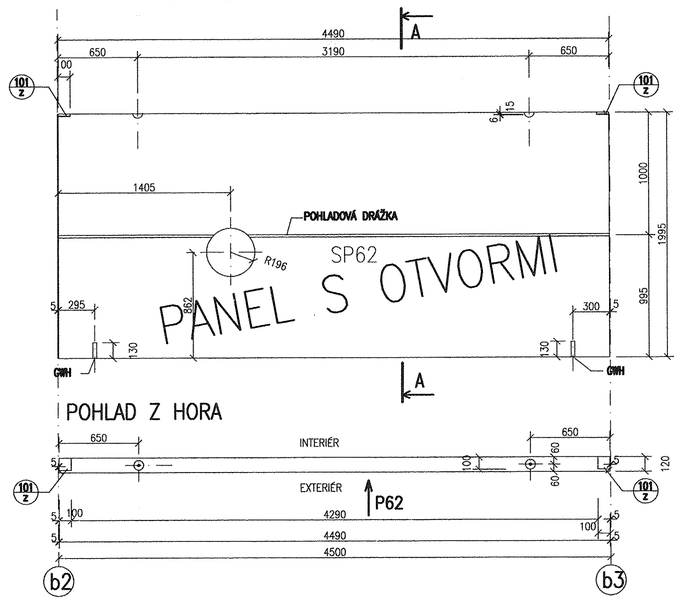

(SP63) KS:1 STENOVÝ PANEL–2745x1995x120
POHLAD P63 M 1:25

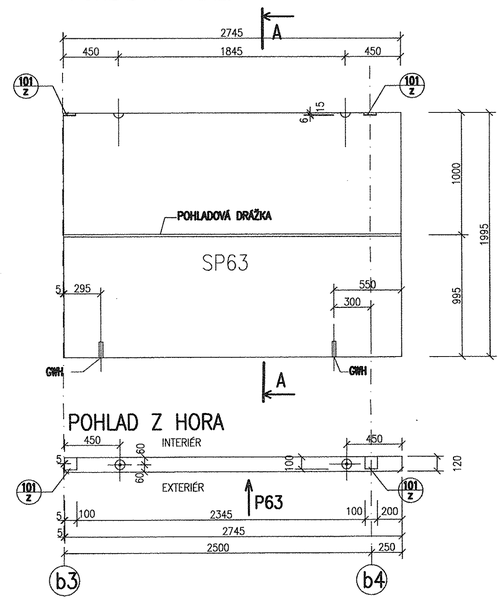

(SP58) KS:1 STENOVÝ PANEL–5245x1990x120
POHLAD P58 M 1:25

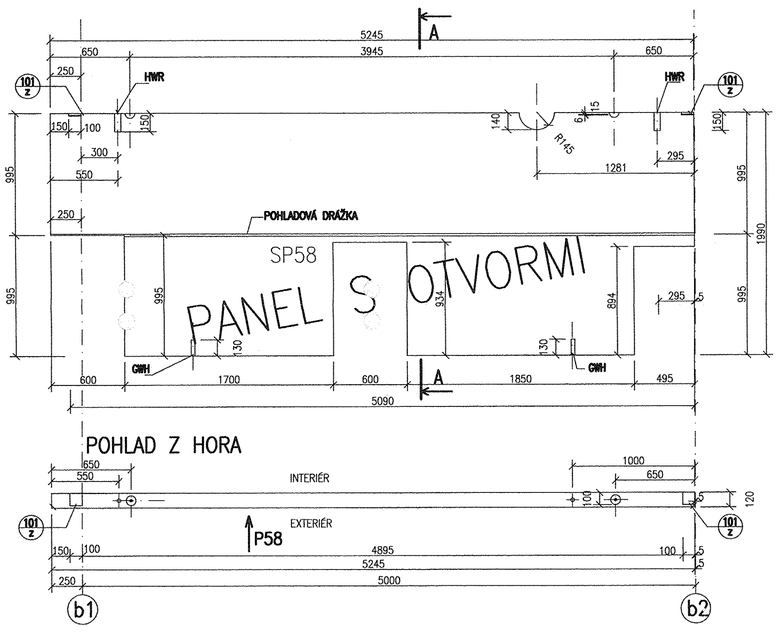

(SP59) KS:1 STENOVÝ PANEL–4490x1990x120
POHLAD P59 M 1:25

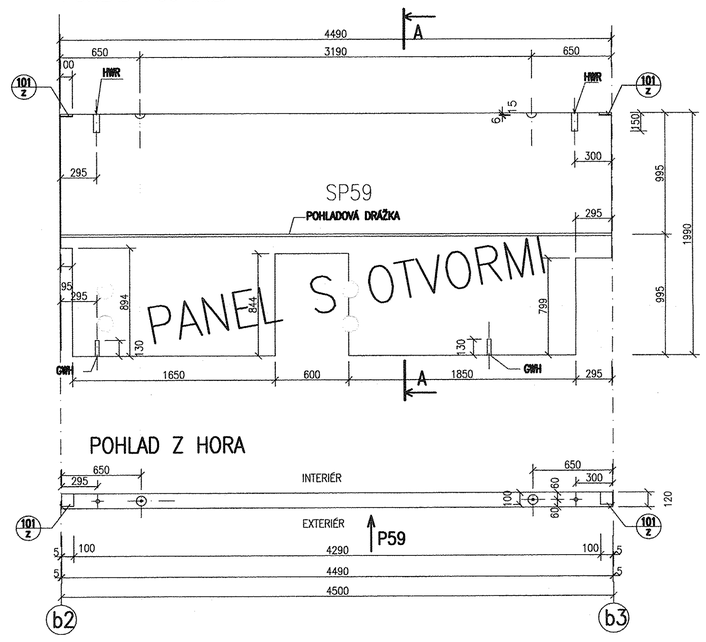

(SP60) KS:1 STENOVÝ PANEL–(2595–2745)x1990x120
POHLAD P60 M 1:25

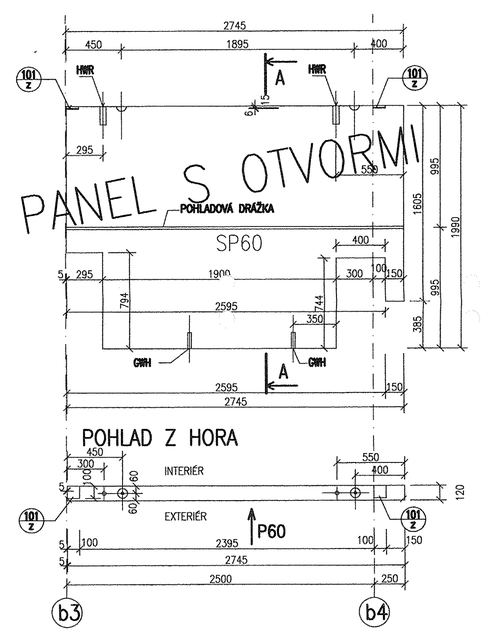

(SP55) KS:1 STENOVÝ PANEL–5090x1990x120
POHLAD P55 M 1:25

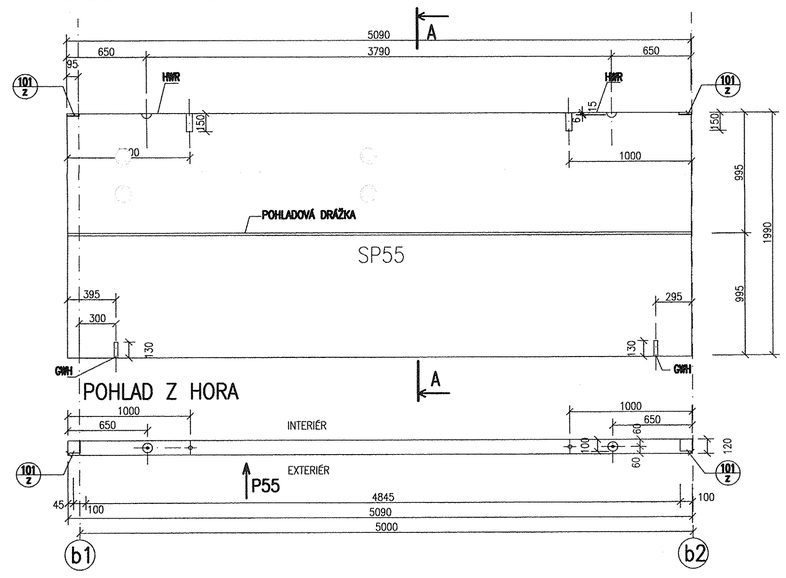

(SP56) KS:1 STENOVÝ PANEL–4490x1990x120
POHLAD P56 M 1:25

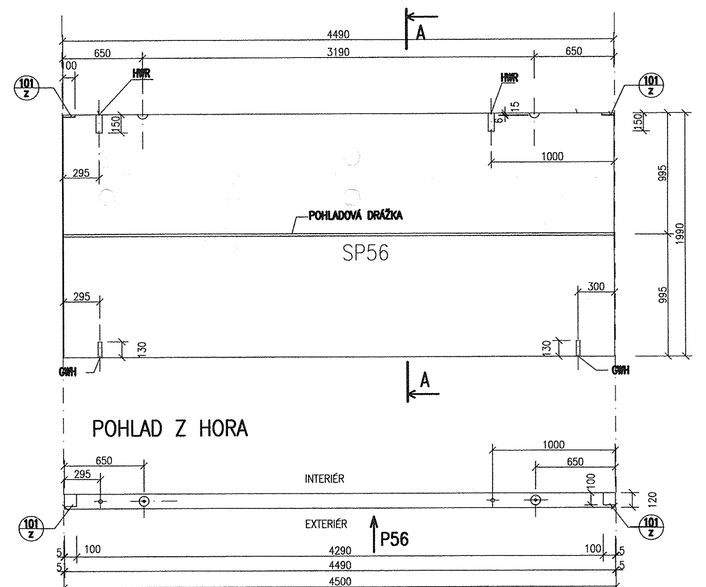

(SP57) KS:1 STENOVÝ PANEL–2590x1990x120
POHLAD P57 M 1:25

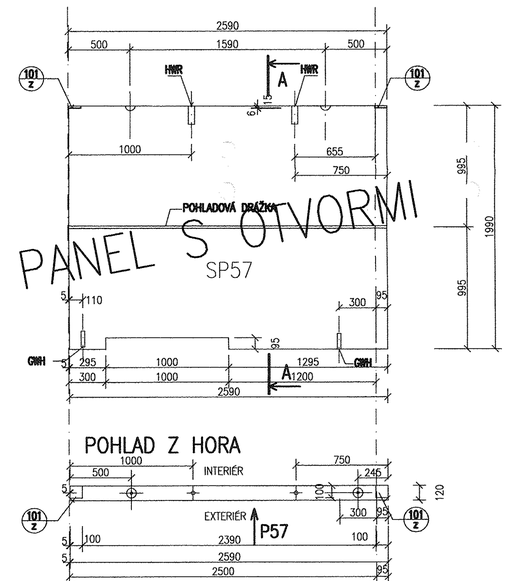

(SP64) KS:1 STENOVÝ PANEL–5090x1990x120
POHLAD P64 M 1:25

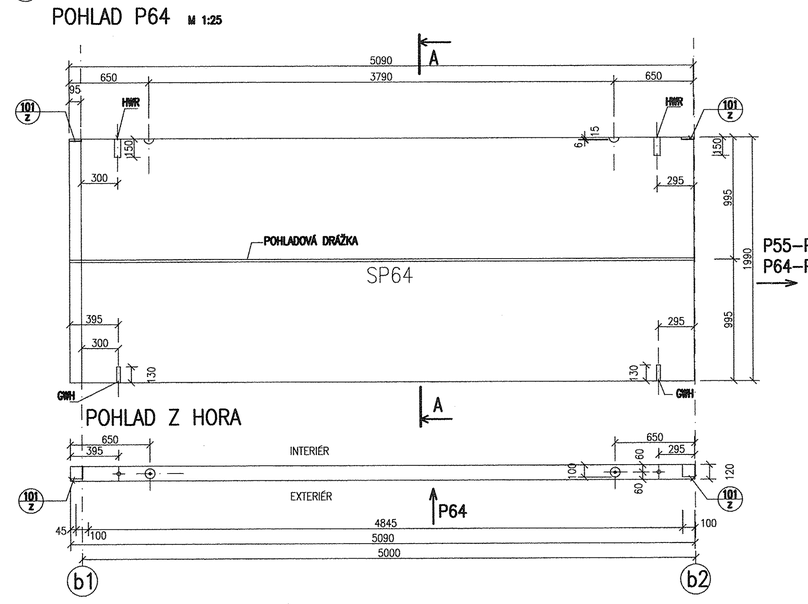

REZ A–A
M 1:25

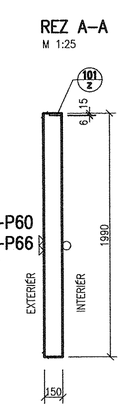

(SP65) KS:1 STENOVÝ PANEL–4790x1990x120
POHLAD P65 M 1:25

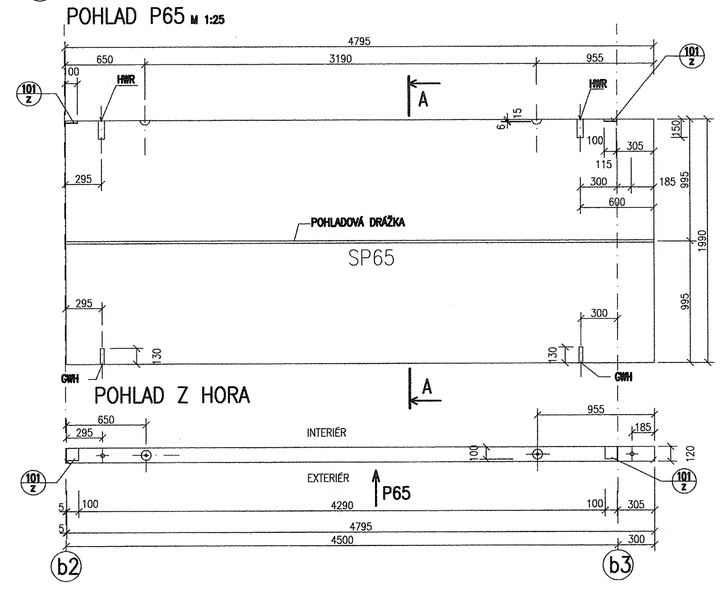

(SP66) KS:1 STENOVÝ PANEL–1295x1990x120
POHLAD P66 M 1:25

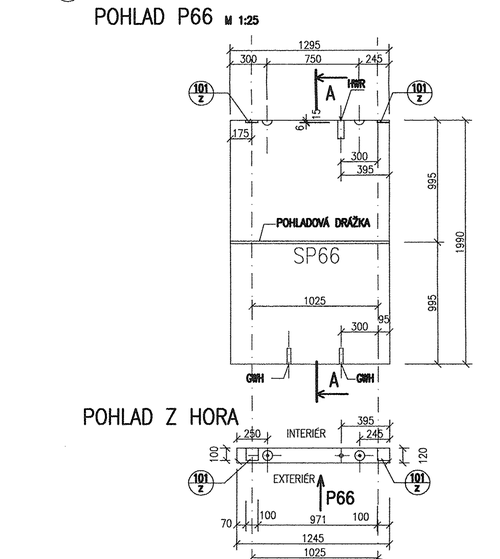

LEVELS

TOP OF INTERNAL ROADS: 225,00m n.m.
TOP OF FOUNDATION: 225,10m
BOTTOM OF STEEL STRUCTURE: 225,15m = ±0,00

±0,000=225,150 m n.m Jadran

REALIZAČNÝ PROJEKT JE SPRACOVANÝ POD Z.Č. 3821.2.002.AS–

DETAIL 2 M1:10

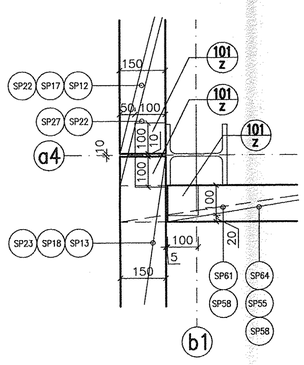

DETAIL 5 M1:10

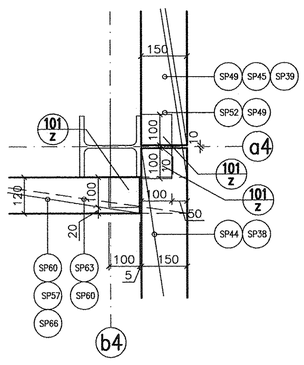

POHLAD D1– JUHOVÝCHODNÝ
View D1

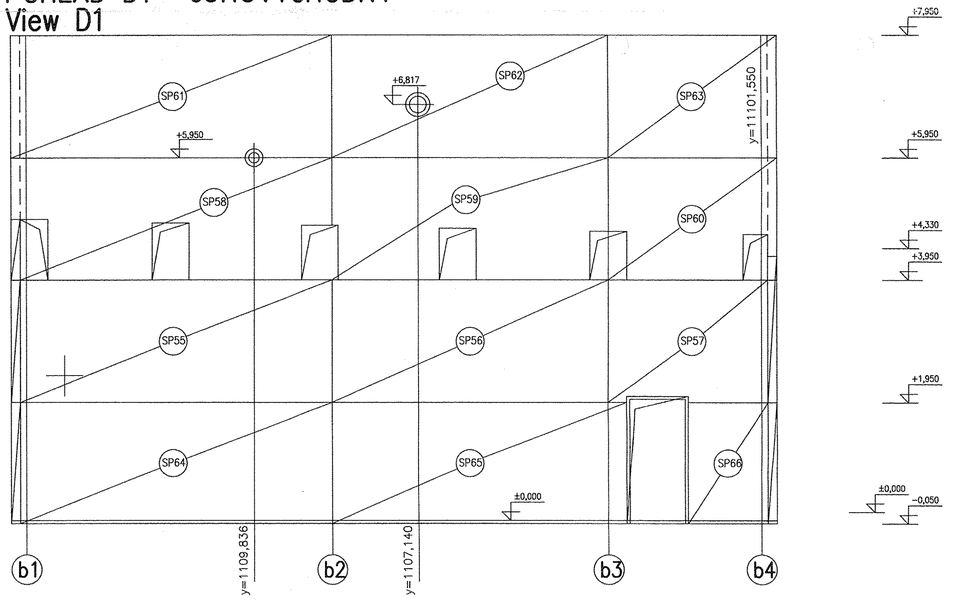

PRE STAVEBNÉ KONANIE
FREIGABE FOR CONSTRUCTION
27-10-2005

HPK engineering a.s.
AIR LIQUIDE

REV	DATE	NAME	CHECKED
0	20.10.2005	ING.KOCKA	ING.PAULÍČKO

JOB CODE: K70101
REFERENCE: ASU No.9 KOŠICE
TITLE: UNIT 1 – COMPRESSOR BUILDING SO 002 KOMPRESOROVÁ STANICA–VÝKRES TVARU PANELOV SHAPE OF WALL PANELS– VIEW D1
REPLACES: 79.....
REPLACED BY: 79.....
SCALE 1:25
SHEET: 004
DRAWING NO.: 792.87452
HISTORY FILE
ORIGINAL FORMAT A0
OF 012 SHEETS
REV. 0