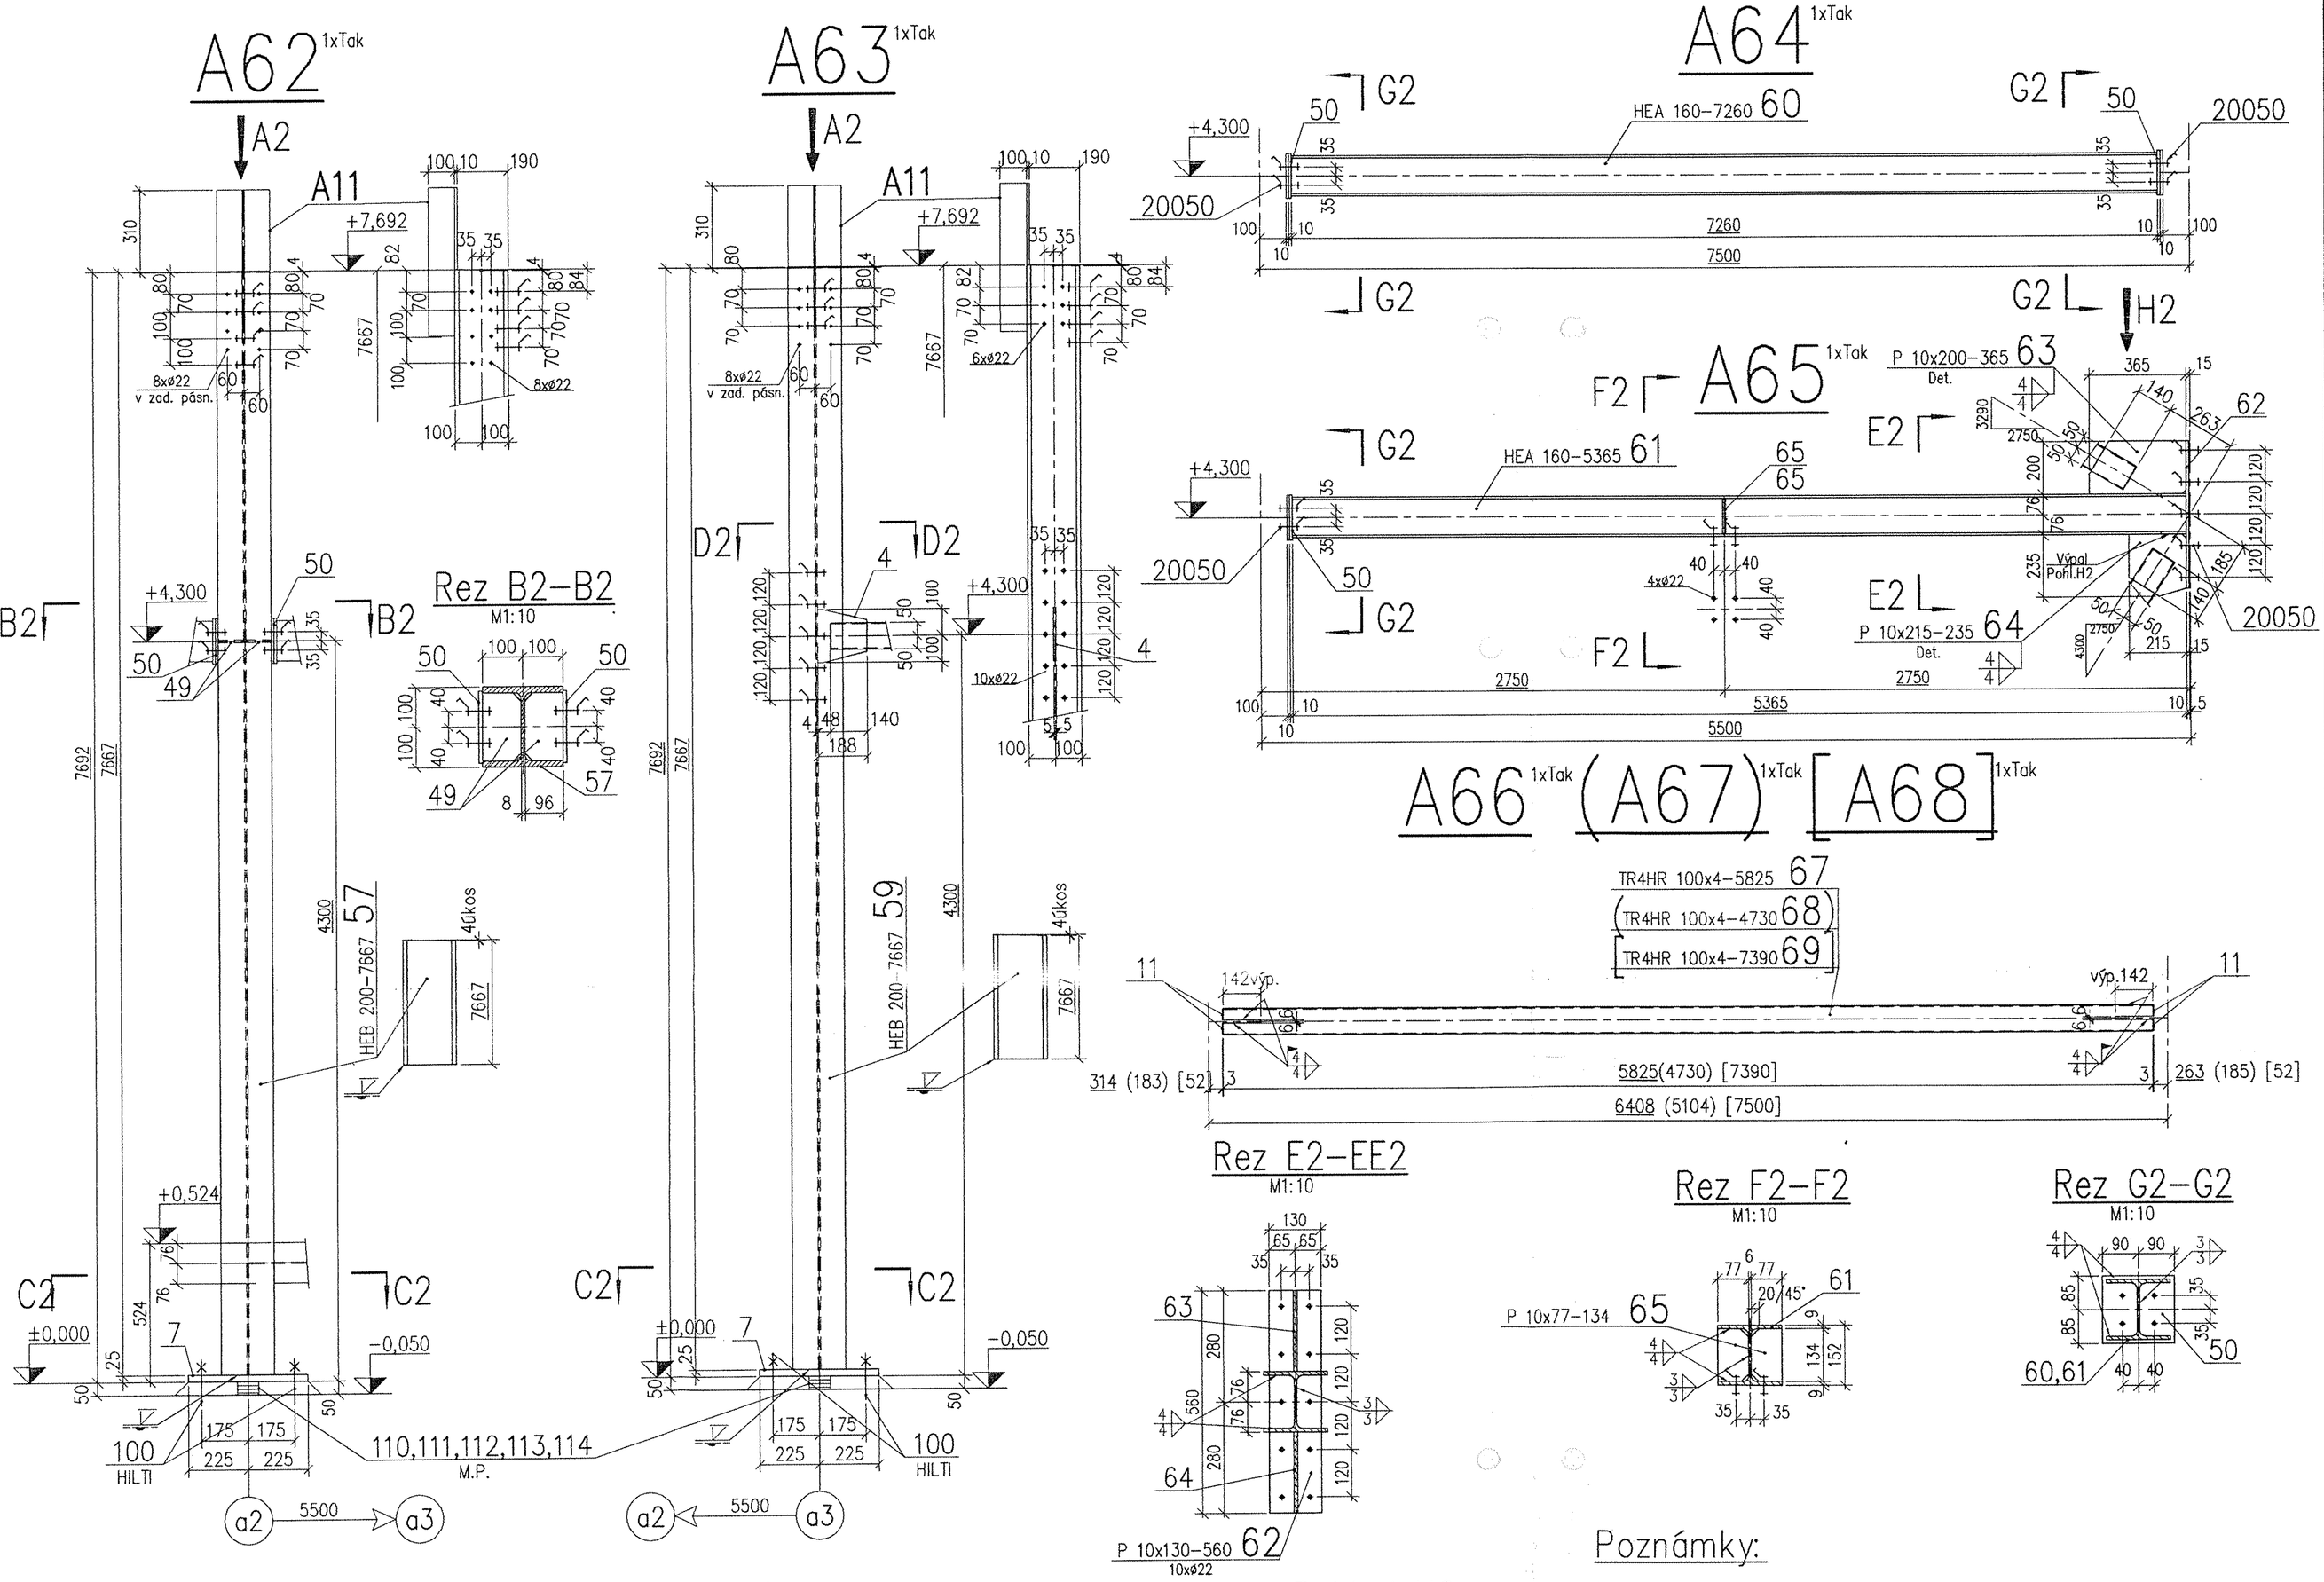

Poznámky:

Vid na vykrese c. 1071–06–1

PROJEKT SKUTOČNÉHO VYHOTOVENIA

UVOĽNENÉ DO VÝROBY 30.8.2005 SAAB 3/3

KOREX PLUS				
2005	Date	Name	Číslo zákazky/Order No.	Výkaz materiálu/Bill of material No.
Kreslil Made by	28.08	Kotak	1071	06
Kontroloval Checked	29.08	Kozma	Drawing No. 1071–06–2	
Mierka Scale	1:15	Názov:	USS Košice Kompresorové stanice Stany v rade a1–a4	

Popis zmeny Modification