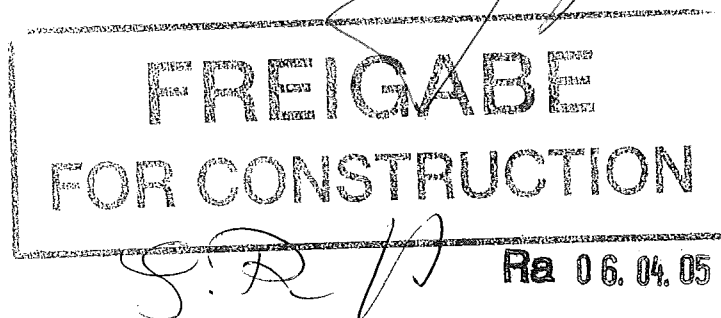


PROJEKT SKUTOČNÝCH
VYHOTOVENIA

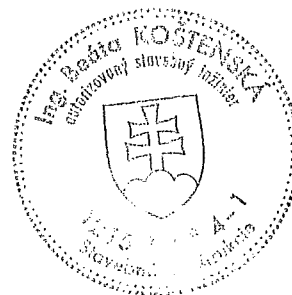


POZNÁMKA/NOTE

1. PRED VYROBOU DVERI JE POTREBNE
SKUTOČNE ROZMERY OTVOROV ZAMERAT NA STAVBE !!
APERTURE FOR DOORS BEFORE PRODUCTION
DIRECT AND SPECIFY PROPORTIONS

HS HSV s.r.o. KOŠICE
Technický úsek

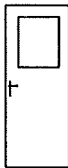
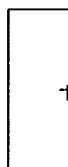
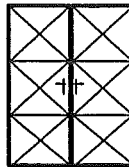
10



SPRACOVANÉ POD ZÁKAZKOVÝM ČÍSLOM:158/2004/SO/

| | | | | | | |
|-----------------------------|--|--------------|-----------|---------------|---------------------------|--|
| REFLEX-PRO spol. s r.o. | | | | | | |
| | | | | | | |
| AIR LIQUIDE | Date : | Name : | Checked: | History file: | Rev. | |
| | 10.02. 2005 | ING.KOŠTENSÁ | ING.RAČEK | | 0 | |
| Air Liquide AGS GmbH | Job code: K 70101 | | | Scale | Original format DIN A3 | |
| | Reference: ASU No.9 KOSICE | | | Sheet: --- | of --- Sheets | |
| Replaces: 79_ | Title: VELÍN | | | Drawing No.: | Rev. | |
| Replaced by: 79_ | CONTROL BUILDING VÝKAZ DVERÍ/SUMMARY OF DOORS | | | 792.87382 | 0 | |

| OZNAČENIE PODLA VÝKRESU IDENTIFICATION | OTVÁRANIE/OPENING | MENOVITÝ ROZMER /PARAMETER(mm) | ZÁRUBŇA | | | | OZNAČENIE PODLA STN IDENTIFICATION | DVERNÉ KRÍDLA/DOOR WING | | | | | | | | | | | | POZNÁMKY/NOTES | |
|---|
| | | | DREV. | P | L | P | | L | POČET KS | PREVEDENIE | KOVANIE | ZÁMOK | ZASKL. | NÁTER | |
| | | | | | | | | | | | | | | | KS | | HLBKA | |
| | | | | | | | | | | | | | | | C=110 | |
| |

| OZNAČENIE PODLA VÝKRESU IDENTIFICATION | OTVÁRANIE/OPENING | MENOVITÝ ROZMER (mm) | ZÁRUBŇA | | | | OZNAČENIE PODLA STN IDENTIFICATION | SCHEMATIC KÝ OBR. SCHEMATIC PICTUR | DVERNÉ KRÍDLA/DOOR WING | | | | | | | | | | | | | | | | POZNÁMKY/NOTES | | | | | | | | |
|---|-------------------|----------------------|---------|---|---|---|--|---|-------------------------|------------|---------|-------|-------|--------|--------|------------------|----------------------|-----------------|--------------------------|---------------|--------------|-----------------------|---------------------|---------|----------------|----------------------|-----------------|-------------------|-----------------------|----------------------|-------------------------|--|--------------------------|
| | | | P | L | P | L | | | POČET KS | PREVEDENIE | KOVANIE | ZÁMOK | ZASKL | NÁTER | | | | | | | | | | | | | | | | | | | |
| | | | | | | | | | | | | | | | KS | HLBKA | | | | | | | | | | | | | | | | | |
| | | | | | | | | | | | | | | | | | DREV. | C=110 | | | | | | | | | | | | | | | |
| 4 D | PRAVÉ/RIGHT | 700x1970 | | | | | 1 | DVERE PLASTOVE Z 1/3 PRESKLENNE S POLDRAŽKOU, OTOČNÉ, VNUTORNE, JEDNOKRIDLOVE PLASTIC DOOR WITH GLASS INTERNAL, ONE-WINGED  700x1970 | ±0,000 | | | | | CELKOM | HLADKÉ | RÁMOVÉ, ZASKLENÉ | KÝVAVÉ, DVOJKRIDLOVÉ | ŠTITOK S ČÍSLOM | ŠTITOK S OZN. MIESTNOSTI | STAVAČ KRÍDLA | SAMOZATVÁRAČ | OKOP.PL. JEDNOSTRANNÝ | OKOP.PL.OBOJSTRANNÝ | DÓZICKÝ | S VLOŽKOU | ZAPADKA NA ZAISTENIE | SKLO PRIEHLADNÉ | SKLO NEPRIEHLADNÉ | ZNAČKA A ČÍSLO NÁTERU | ČÍSLO A ODTIEN FARBY | FARBA BIELA/COLOR WHITE | | |
| 5 D | PRAVÉ/RIGHT | 900x1970 | | | | | 1 | DVERE PLASTOVE PLNÉ S POLDRAŽKOU, OTOČNÉ, PLASTIC DOOR INTERNAL, ONE-WINGED  900x1970 | 1 | | | | | 1 | | | | | | | | | | | | | | | | | | | |
| 6 D | PRAVÉ/RIGHT | 1750x2480 | | | | | 1 | OCELOVE VRATA OTOCNE S OCELOVOU ZARUBNOU Z UHOLNIKOV S DORAZOM U PRAHU STEEL GATE TURNING  1750x2480 STN 74 6616.12 | 1 | | | | | 1 | | | | | | | | | | | | | | | | | | | FARBA MODRA/COLOR SAPPRE |

VYKAZ DVERI

ARCHÍVNE ČÍSLO

LIST ČÍSLO

2