ZAKLADY A SUTERENNE STENY - TVAR
Foundations and basement walls - form

PODORYS / Section plan
1:50

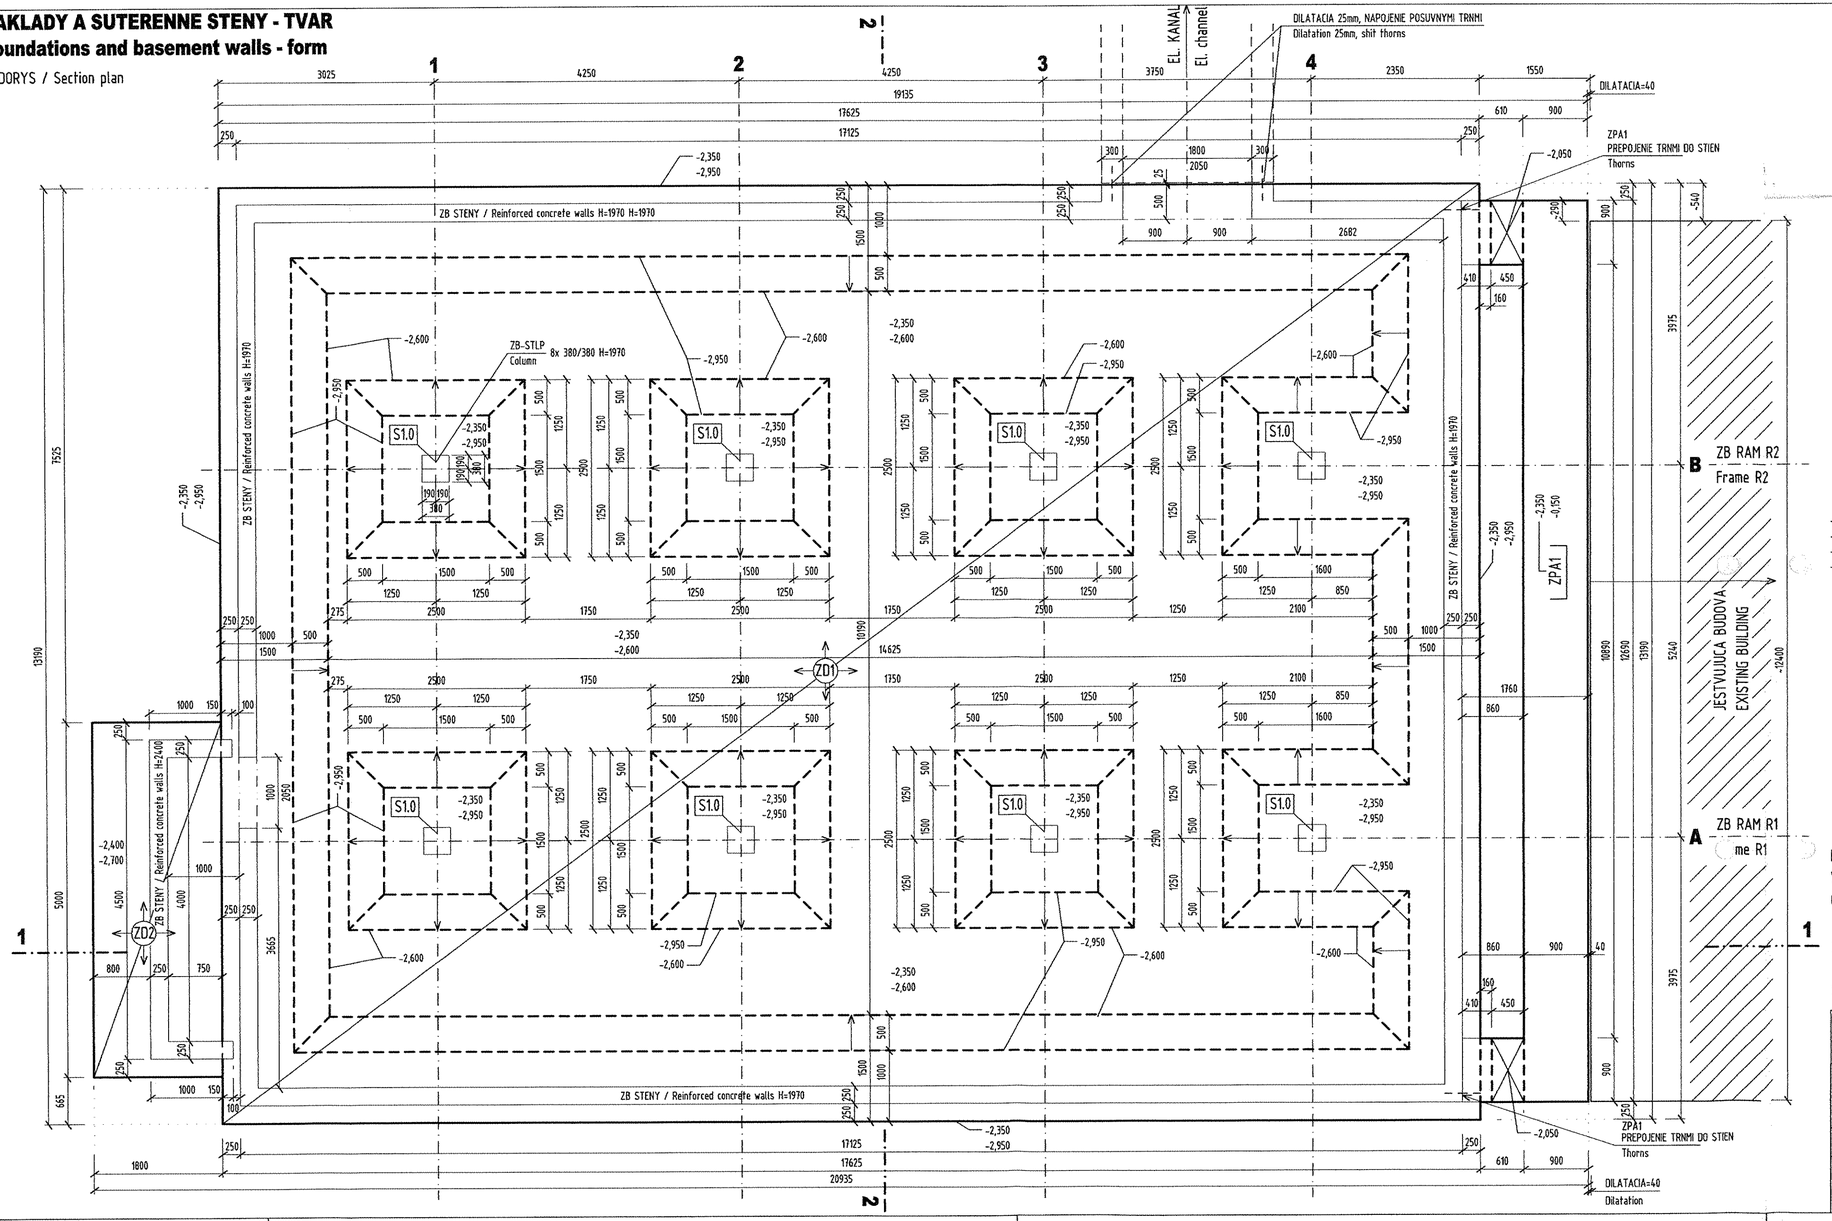

- SKLADBA LOZKA POZRI cv.03
- base bed see draw. #03
- ZATEPLENIE hr.100mm A HYROIZOLACIA (OTI+HI) STIEN PO OBVODE - POZRI CAST STAVEBNO-ARCHITEKTONICKA
- external wall thermal insulation th.100mm and hydroisolation- see Architecture

HS HSV s.r.o. KOŠICE
Technický úsek

FREIGABE
FOR CONSTRUCTION
Re 13.07.05

BETON / Concrete: B20, B10-podkladny
VYSTUZ / Reinforcement: 10 425 (V), KARI (SZ)
OCEL / Steel: S 235

±0,000=224,530m.n.m

PROJEKT SKUTOČNÉHO VYHOTOVENIA
Ing. Štefan Šefčík

SPRACOVANÉ POD ZÁKAZKOVÝM ČÍSLOM:168/2005/SO/

4

REFLEX-PRO spol. s r.o.					
	Date :	Name :	Checked:	History file:	Rev.
AIR LIQUIDE	JÚL 2005	ING.ŠEFČÍK	ING.RAČEK		0
Air Liquide AGS GmbH	Job code: K 70101		Scale 1:50	Original format DIN A4	
	Reference: ASU No.9 KOSICE		Sheet: ---	of --- Sheets	
Replaces: 79_.----- Replaced by: 79_.-----	Title: ROZVODŇA T80/ELECTRIKAL ROOM T80 VÝKRES TVARU ZÁKLADOV A STIEN SUTERÉNU Drawing of fashion foudations and walls cellar		Drawing No.: 792.87668		Rev. 0