PODORYS +3,500 - TVAR
Section plan +3,500 -Form
1:50

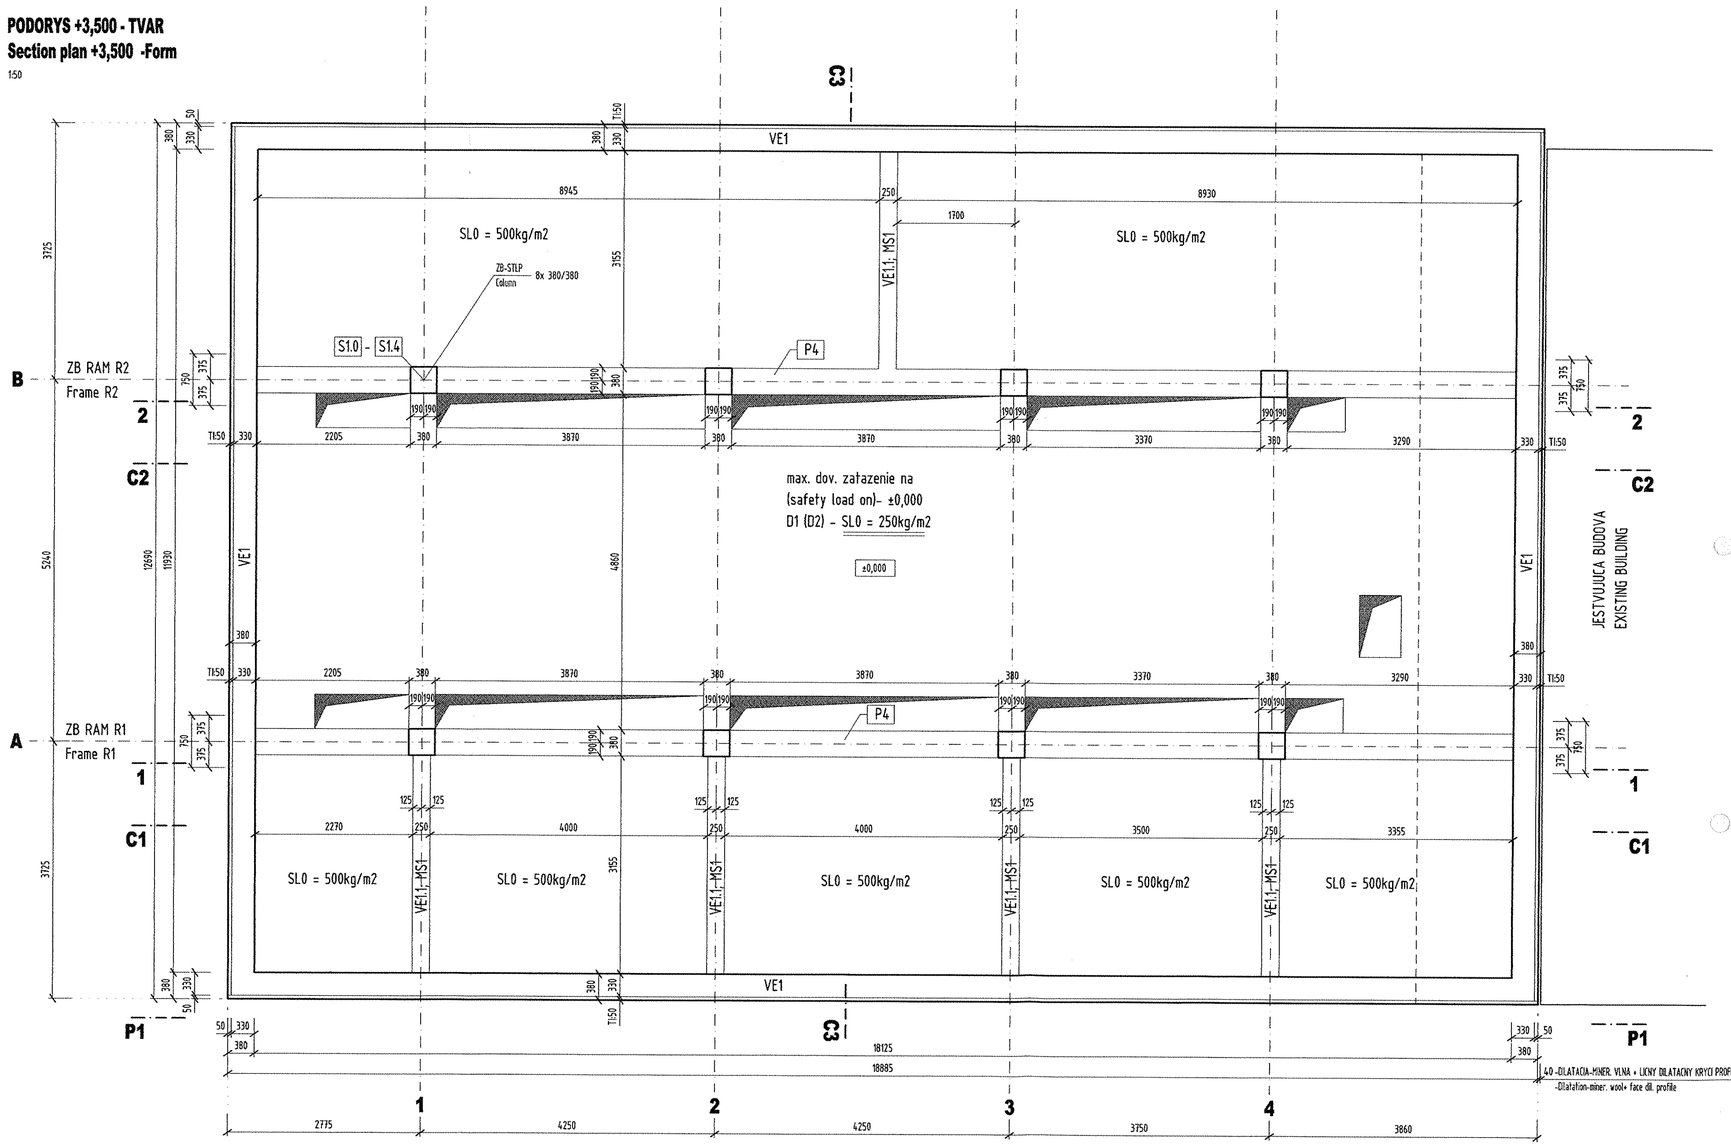

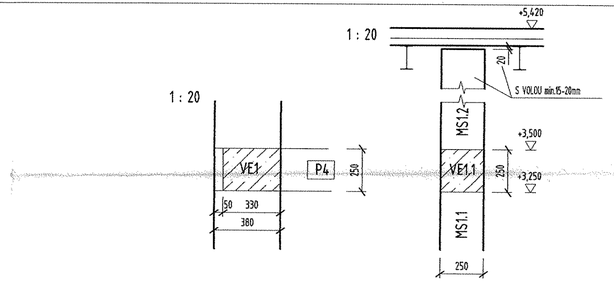

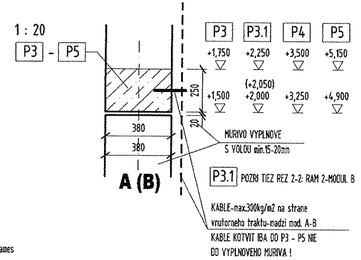

POZNAMKA / Note:

MS1 _ MUROVANE STENY / Masonry
VE, VEU _ VENCE / Rims
S _ RAMOVE STLPY / Columns of frames
P _ RAMOVE PRIECLE / Cross-beams of frames
TI _ ZATEPLENIE / Thermal isolation

HS HSV s.r.o. KOŠICE
Technický úsek

FREIGABE
FOR CONSTRUCTION
Ra 19.07.05

MATERIAL:

BETON / Concrete: B20
VYSTUZ / Reinforcement: 10 425 (V)
MURIVO / Masonry: POROTHERM: na maltu cementovu MC100 (10MPa)
by cement mortar MC100 (10MPa)
- obvodove nosne a vnutorne-vyplnove - hr. 380 - P10
- cicuit support and inside-infilling - hr. 380 - P10
- vnutorne (MS1) - hr. 250mm - P12
- inside (MS1) - hr. 250mm - P12
VSETKY MURIVA NAVZAJOM PREVAZOVAT !!!

PROJEKT SKUTOČNÉHO VYHOTOVENIA
4

Ing. Štefan ŠEFČÍK
autorizovaný stavebný inštalatér
2776 • A • 3-1
Statika stavieb

±0,000=224,530m.n.m
SPRACOVANÉ POD ZÁKAZKOVÝM ČÍSLOM:168/2005/SO/

P1.2

REFLEX-PRO spol. s r.o.					
AIR LIQUIDE	Date : 18.07. 2005	Name : ING.ŠEFČÍK	Checked: ING.RAČEK	History file:	Rev. 0
Air Liquide AGS GmbH	Job code: K 70101			Scale 1:50	Original format DIN A2
	Reference: ASU No.9 KOSICE			Sheet: ---	of --- Sheets
Replaces: 79_.----- Replaced by: 79_.-----	Title: ROZVODŇA T80/ELECT. ROOM T80 PÔDORYS+3,500 - TVAR PLANE +3,500 - FASHION			Drawing No.: 792.87675	Rev. 0