Diese Zeichnung ist urheberrechtlich geschützt. Sie darf ohne unsere ausdrückliche Zustimmung weder vervielfältigt noch in irgendeiner Weise verwertet oder Dritten mitgeteilt bzw. weitergegeben werden.

NAPÄŤOVÁ SÚSTAVA:
3PEN~50Hz, 400V/TN-C-S
OCHRANA:
SAMOČINNÝM ODPOJENÍM NAPÁJANIA

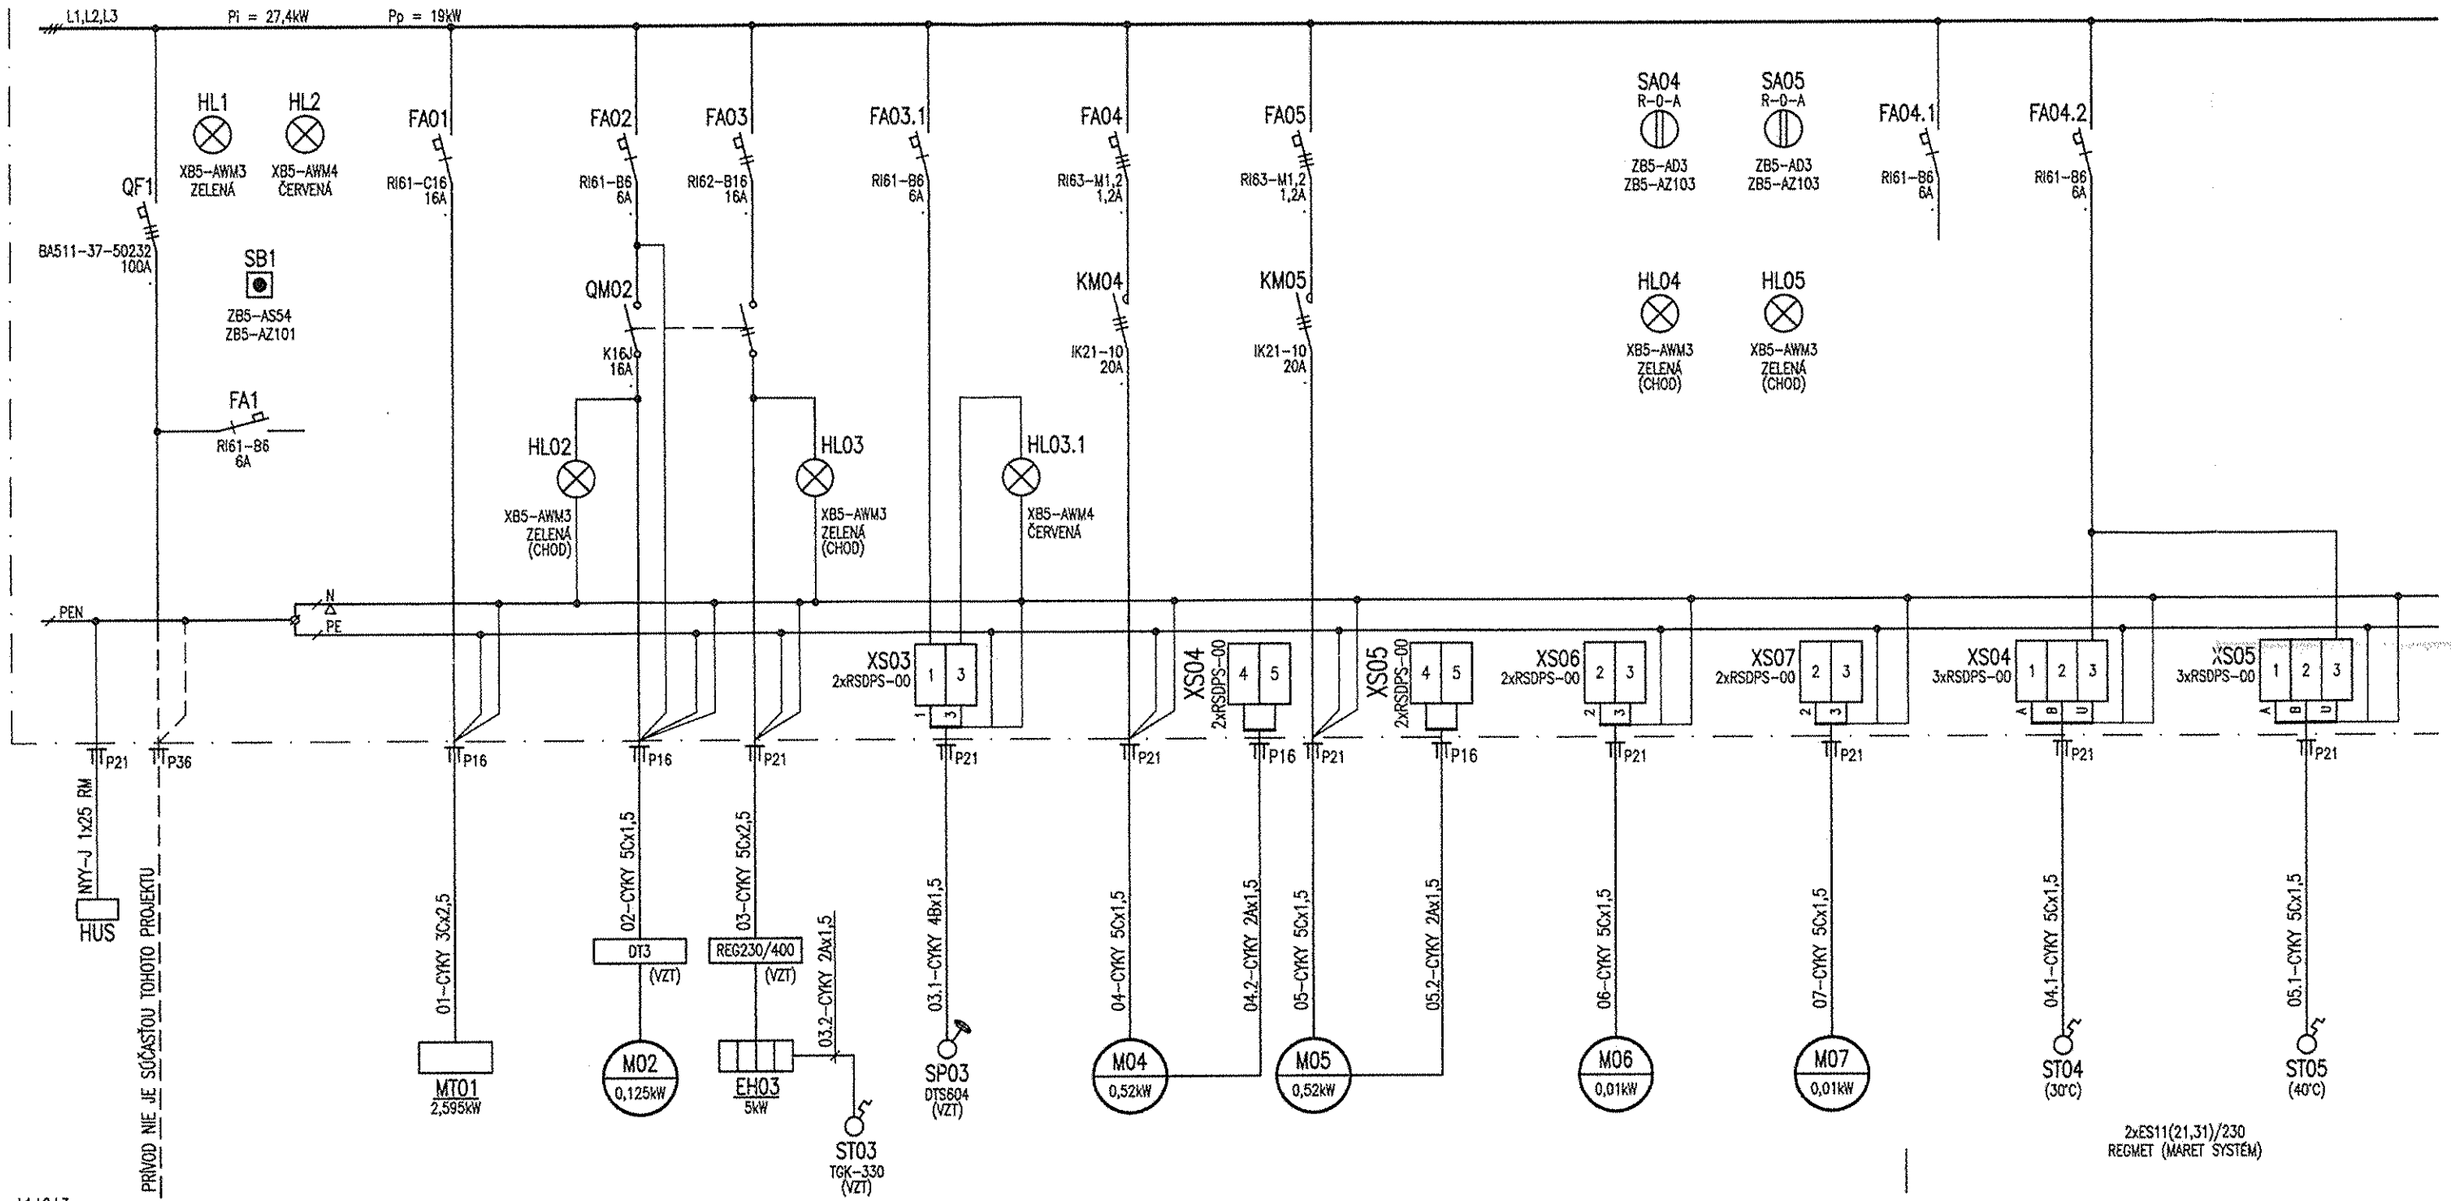

POPIS ŠTÍTKOV:
1 – HLAVNÝ VYPÍNAČ
2 – ZAP.
3 – VYP.
4 – CHOD VENTILÁTORA M02
5 – EL. OHRIEVAČ EH03 ZAPNUTÝ
6 – ZANESENIE FILTRA OHRIEVAČA
7 – CHOD VENTILÁTORA M04
8 – CHOD VENTILÁTORA M05
9 – SPÍNAČ M02+EH02
10 – VENTILÁTOR M04
11 – VENTILÁTOR M05

POHLAD NA ROZVÁDZAČ
M 1:10

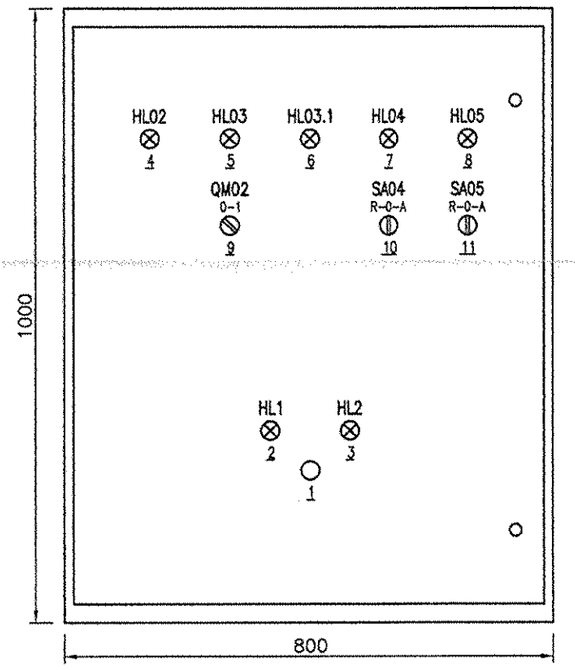

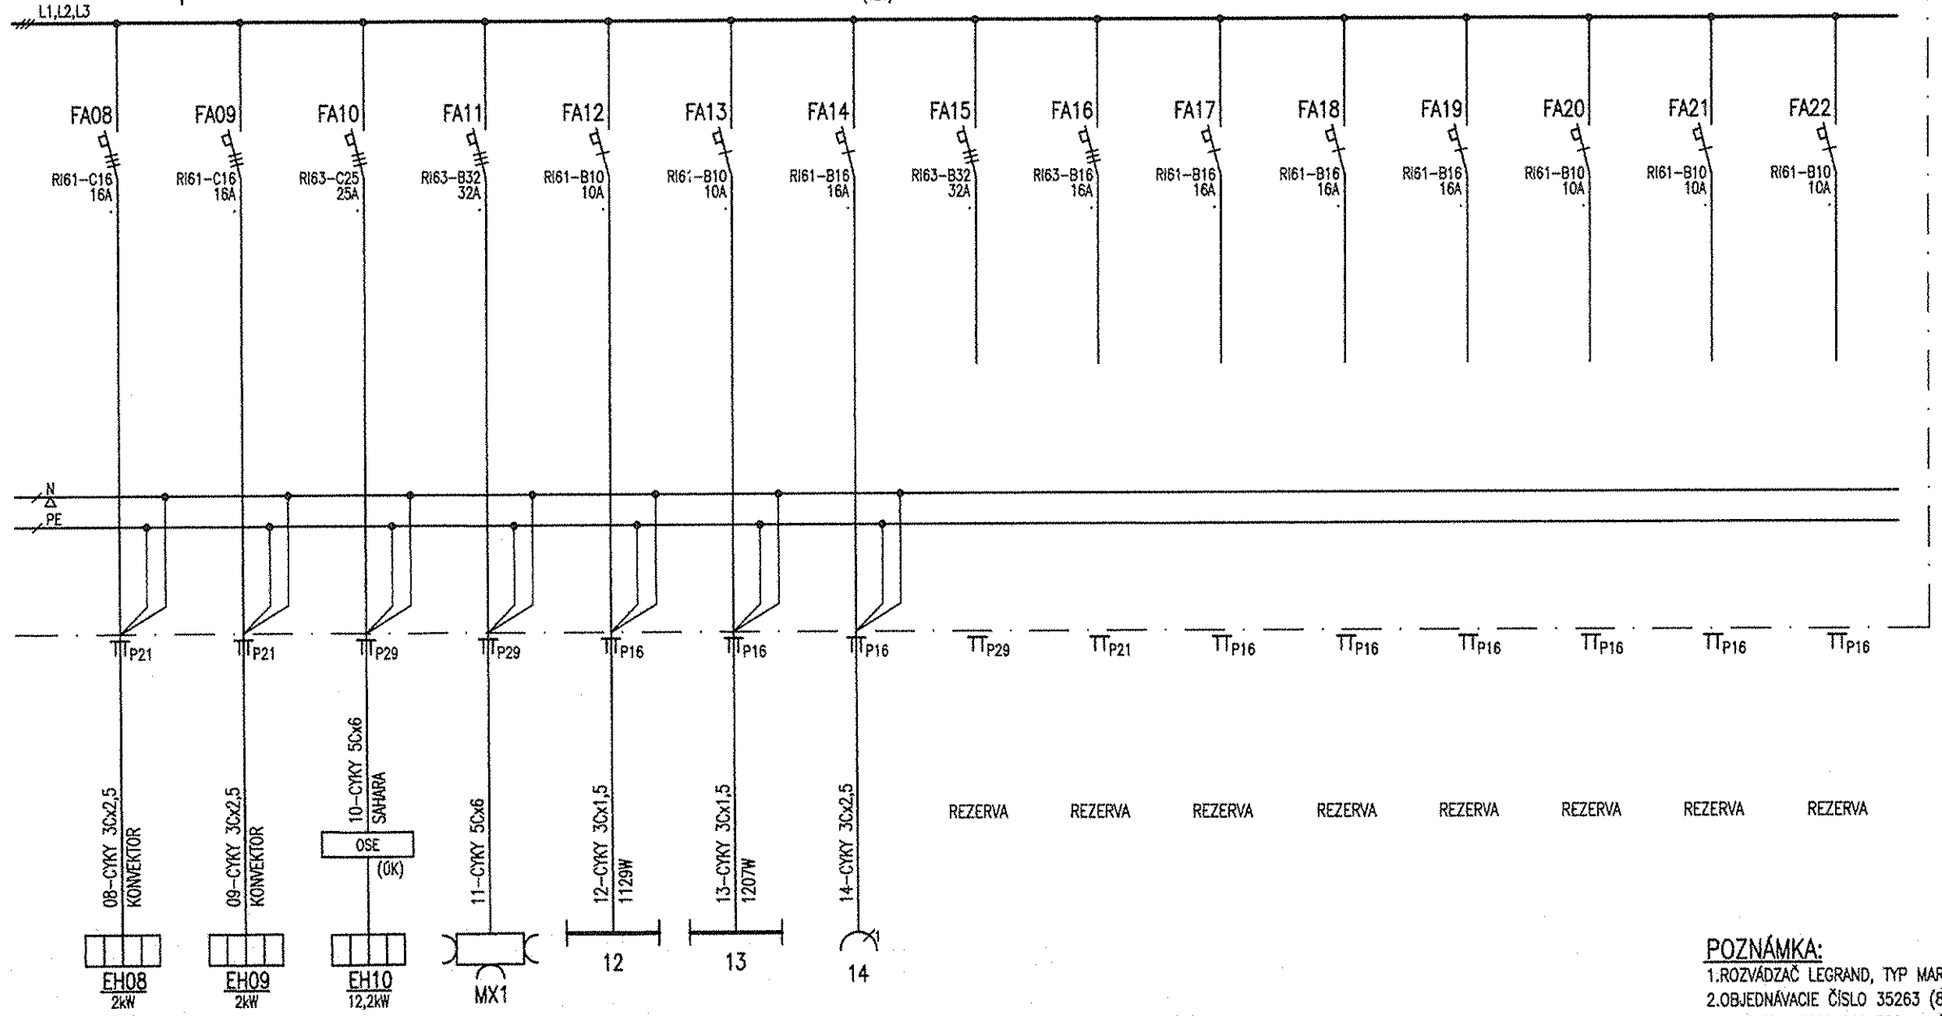

POZNÁMKA:
1.ROZVÁDZAČ LEGRAND, TYP MARINA, PRE NÁSTENNÚ MONTÁŽ
2.OBJEDNÁVACIE ČÍSLO 35263 (84 MODULOV)
3.ROZMERY: 1000x800x300mm (vxšxh)
4.KRYTIE: IP65/20
5.PRÍVOD A VÝVODY: ZHORA

PROJEKT SKUTOČNÉHO VYHOTOVENIA
HS HSV s.r.o. KOŠICE Technický úsek
FREIGABE FOR CONSTRUCTION
12. DEC. 2005

±0,000=225,150 m n.m

REALIZAČNÝ PROJEKT JE SPRACOVANÝ POD Z.Č. 3821.2.001.EO

REV.	DATE	NAME	CHECKED	HISTORY FILE
B				
A	23.11.2005	ING.ŠIMKANINOVÁ	ING.KOLIVOŠKA	M04,M05–ZAPOJENIE TK
0	07.03.2005	ING.ŠIMKANINOVÁ	ING.KOLIVOŠKA	

HPK engineering a.s.

AIR LIQUIDE

JOB CODE: K70101
REFERENCE: ASU No.9 KOŠICE
SCALE: –:–
ORIGINAL FORMAT: DIN A2 4xA4
SHEET: 002
OF 006 SHEETS

REPLACES: 79_._____
REPLACED BY: 79_._____

TITLE: UNIT 6 AIR SEPARATION – CONSTRUCTION DESIGN
SO 001 NÍZKOTEPLOTNÝ BLOK – LOW TEMPERATURE BLOCK
ROZVÁDZAČ RMSU 01/DISTRIBUTION BOX RMSU 01

DRAWING NO.: 792.87438
REV.: A