Diese Zeichnung ist urheberrechtlich geschützt. Sie darf ohne unsere ausdrückliche Zustimmung weder vervielfältigt noch in irgendeiner Weise verwertet oder Dritten mitgeteilt bzw. weitergegeben werden.

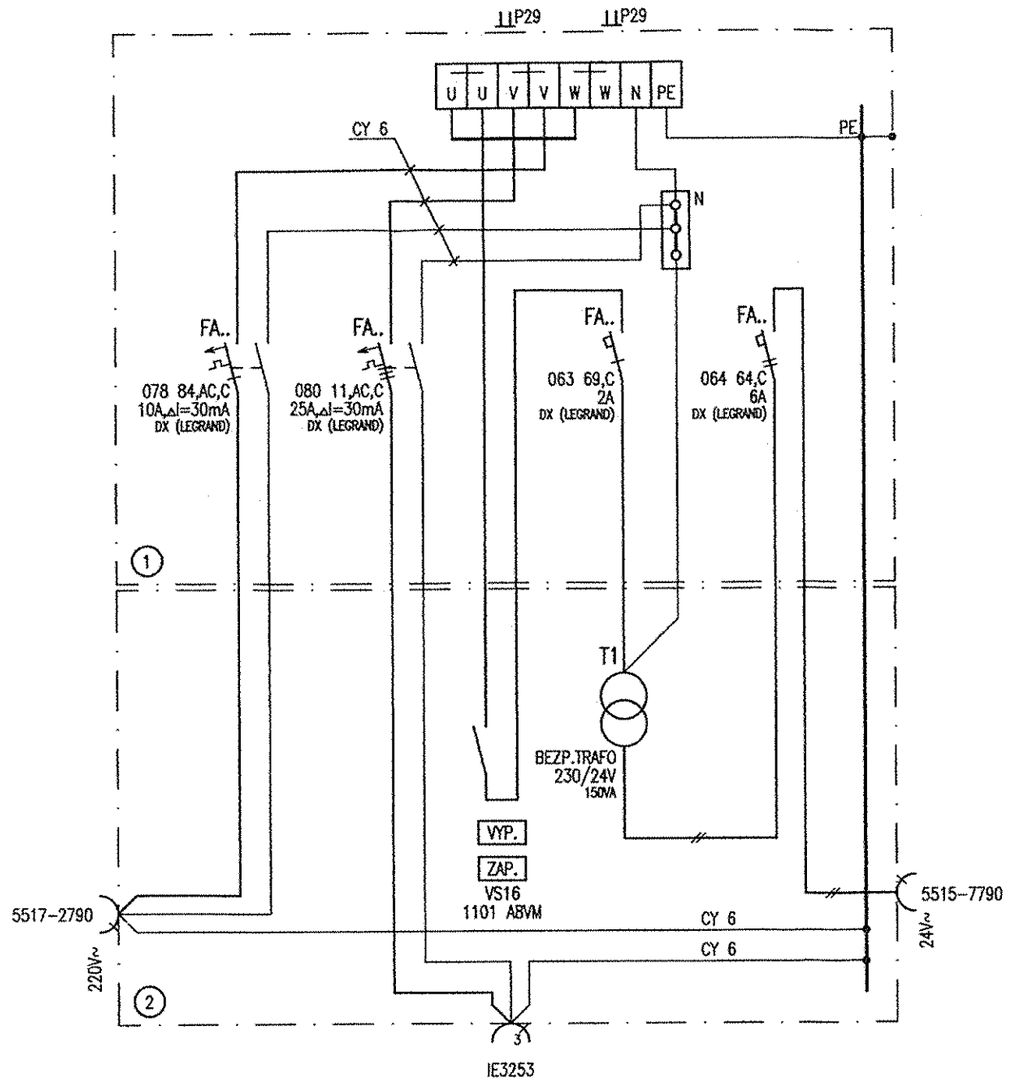

POHLAD NA ZÁSUVKOVÚ SKRIŇU

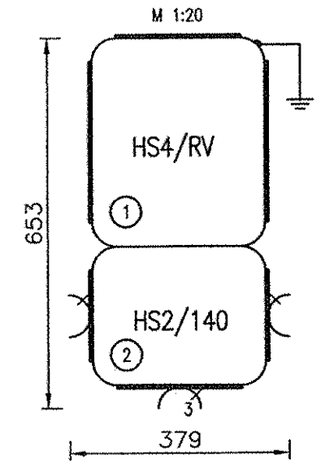

ZÁSUVKOVÁ SKRIŇA TYPIZOVANÁ, TYP HSZ2C,
In=32A, IP43, PRÍVOD ZHORA
HMOTNOSŤ 26,4kg

NAPÄŤOVÁ SÚSTAVA/VOLTAGE SYSTEM:
3PEN~50Hz, 400V/TN-C-S
OCHRANA/PROTECTION:
SAMOČINNÝM ODPOJENÍM NAPÁJANIA
AUTOMATIC DISCONNECT FROM MAINS
DOPLNKOVÁ OCHRANA:
PRÚDOVÝM CHRÁNIČOM 30 mA

ZOSTAVA A NÁPLŇ SKRÍŇ

1ks ZÁSUVKA TROJFÁZOVÁ IE 3253, 32A
1ks ZÁSUVKA JEDNOFÁZOVÁ 5517-2790, 250V/16A
1ks ZÁSUVKA 24V, 5515-7790, 48V/10A
1ks BEZPEČNOSTNÉ TRAFO 230/24V, 150VA
1ks SPÍNAČ JEDNOPÓLOVÝ VS16 1101 AB VM
1ks ISTIČ JEDNOPÓLOVÝ, typ DX, obj. č. 06369, CHARAKTERISTIKA C, In=2A, Legrand
1ks ISTIČ DVOJPÓLOVÝ, typ DX, obj. č. 06464, CHARAKTERISTIKA C, In=6A, Legrand
1ks CHRÁNIČ ŠTVORPÓLOVÝ S NADPRÚDOVOU OCHRANOU, typ DX, obj. č. 08011, In=25A, Δi=30mA
CHARAKTERISTIKA AC, C, Legrand
1ks CHRÁNIČ DVOJPÓLOVÝ S NADPRÚDOVOU OCHRANOU, typ DX, obj. č. 07884, In=10A, Δi=30mA
CHARAKTERISTIKA AC, C, Legrand
1ks SKRIŇA Z Al ZLIATINY, typ HS4
1ks SKRIŇA Z Al ZLIATINY, typ HS2
1ks VEKO RV
1ks VEKO 140
8ks SVORKA UK6N, PHOENIX
4ks IZOLOVANÁ SVORKOVNICA (N), PHOENIX, UK6N
4ks OCHRANNÁ SVORKOVNICA (PE), PHOENIX, MSLKG 6
2ks VÝVODKA P29

PROJEKT SKUTOČNÉHO VYHOTOVENIA

HS HSV s.r.o. KOŠICE
Technický úsek

FREIGABE
FOR CONSTRUCTION
Ra 10.05.05

REALIZAČNÝ PROJEKT JE SPRACOVANÝ POD Z.Č. 3821.2.001.EO

REV.	DATE	NAME	CHECKED	HISTORY FILE
B				
A				
0	07.03.2005	ING.ŠIMKANINOVÁ	ING.KOLIVOŠKA	FIRST ISSUE

HPK engineering a.s.

AIR LIQUIDE

JOB CODE: K70101
REFERENCE: ASU No.9 KOŠICE
SCALE: -:-
ORIGINAL FORMAT: DIN A2 4xA4
SHEET: 004
OF006 SHEETS

REPLACES: 79_.____
REPLACED BY: 79_.-----

TITLE: UNIT 6 AIR SEPARATION – CONSTRUCTION DESIGN
SO 001 NÍZKOTEPLOTNÝ BLOK – LOW TEMPERATURE BLOCK
ZÁSUVKOVÁ SKRIŇA MX/SOCKET BOX MX

DRAWING NO.: 792.87438
REV.: ___