ŠABLONA ZR 1

TEMPLATE ZR 1

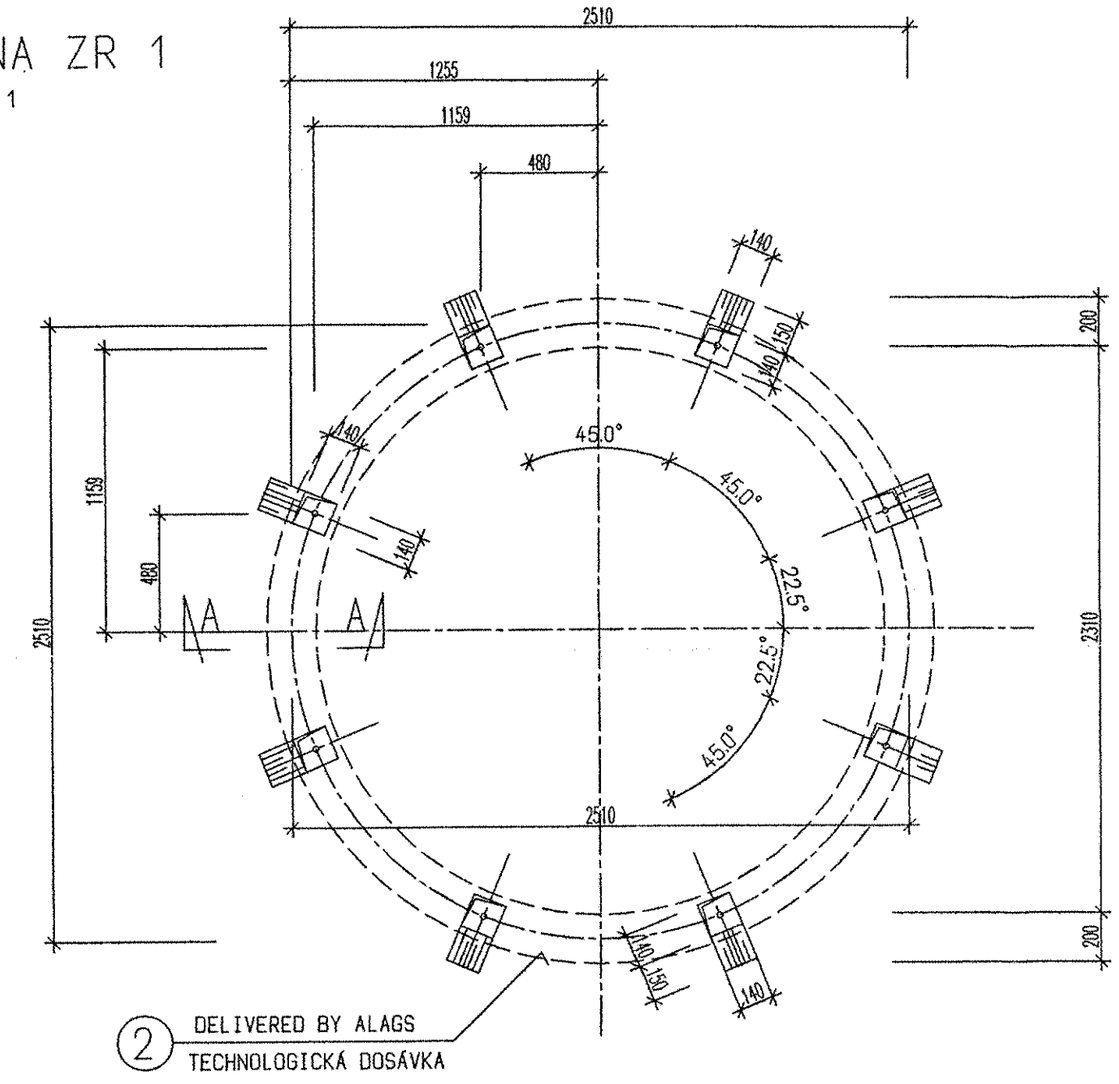

REZ A-A

SECTION A-A

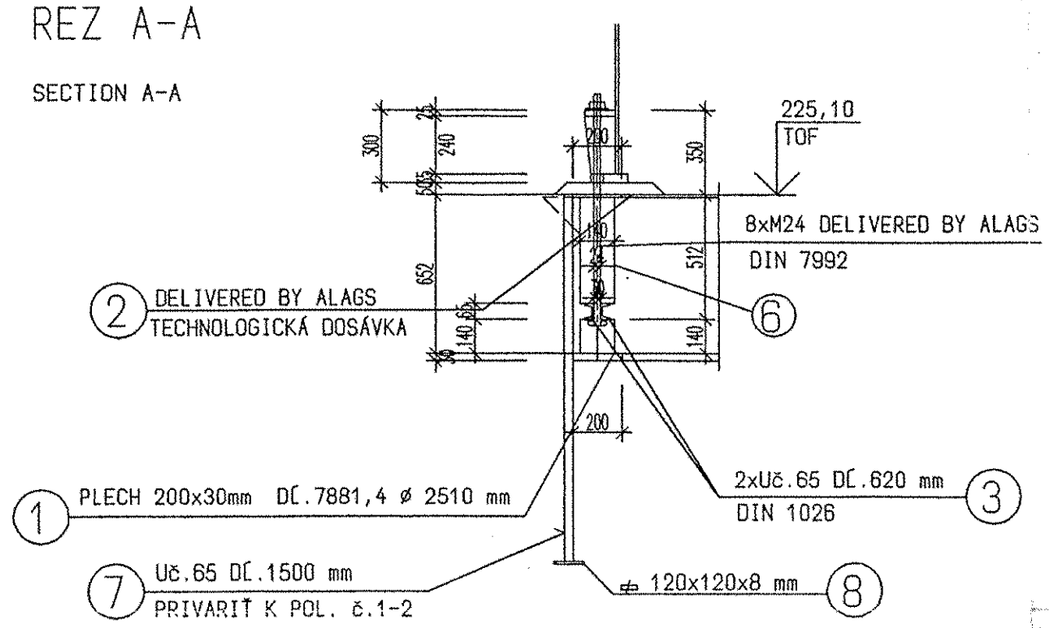

PÔDORYS ROŠTU

SECTION PLANE GRIDIRON

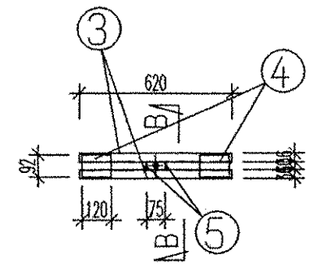

POHĽAD ČELNÝ NA ROŠT

LOOK FRONTAL ON GRIDIRON

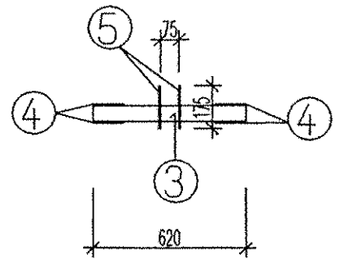

REZ B-B

SECTION B-B

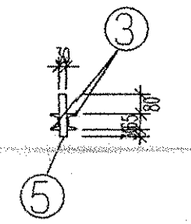

DETAIL POL.č. ⑥

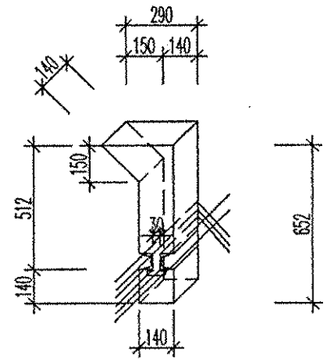

VÝKAZ MATERIÁLU :

MATERIAL SPECIFICATION

POLOŽKA č.	PROFIL	POČET KUSOV	DĹŽKA KS/mm	DĹŽKA CELKOM/mm	HMOTNOSŤ KG/m	HMOTNOSŤ SPOLU/KG
1	PLECH 200x20 mm	1	7881,4	7881,4	31,4	247,47
2	DELIVERED BY ALAGS TECHNOLOGICKÁ DODÁVKA					
3	Uč.65	16	620	9920	5,9	58,52
4	⌀ PLECH 120x8	32	95	3040	7,54	22,9
5	⌀ PLECH 30x6	16	175	2800	1,41	3,95
6	⌀ PLECH 140x140x3	8	652	r.š.324		68,6
7	Uč.65	4	1500	6000	5,9	35,4
8	⌀ PLECH 120x8	4	120	480	7,54	3,6
HMOTNOSŤ SPOLU V KG						440,44

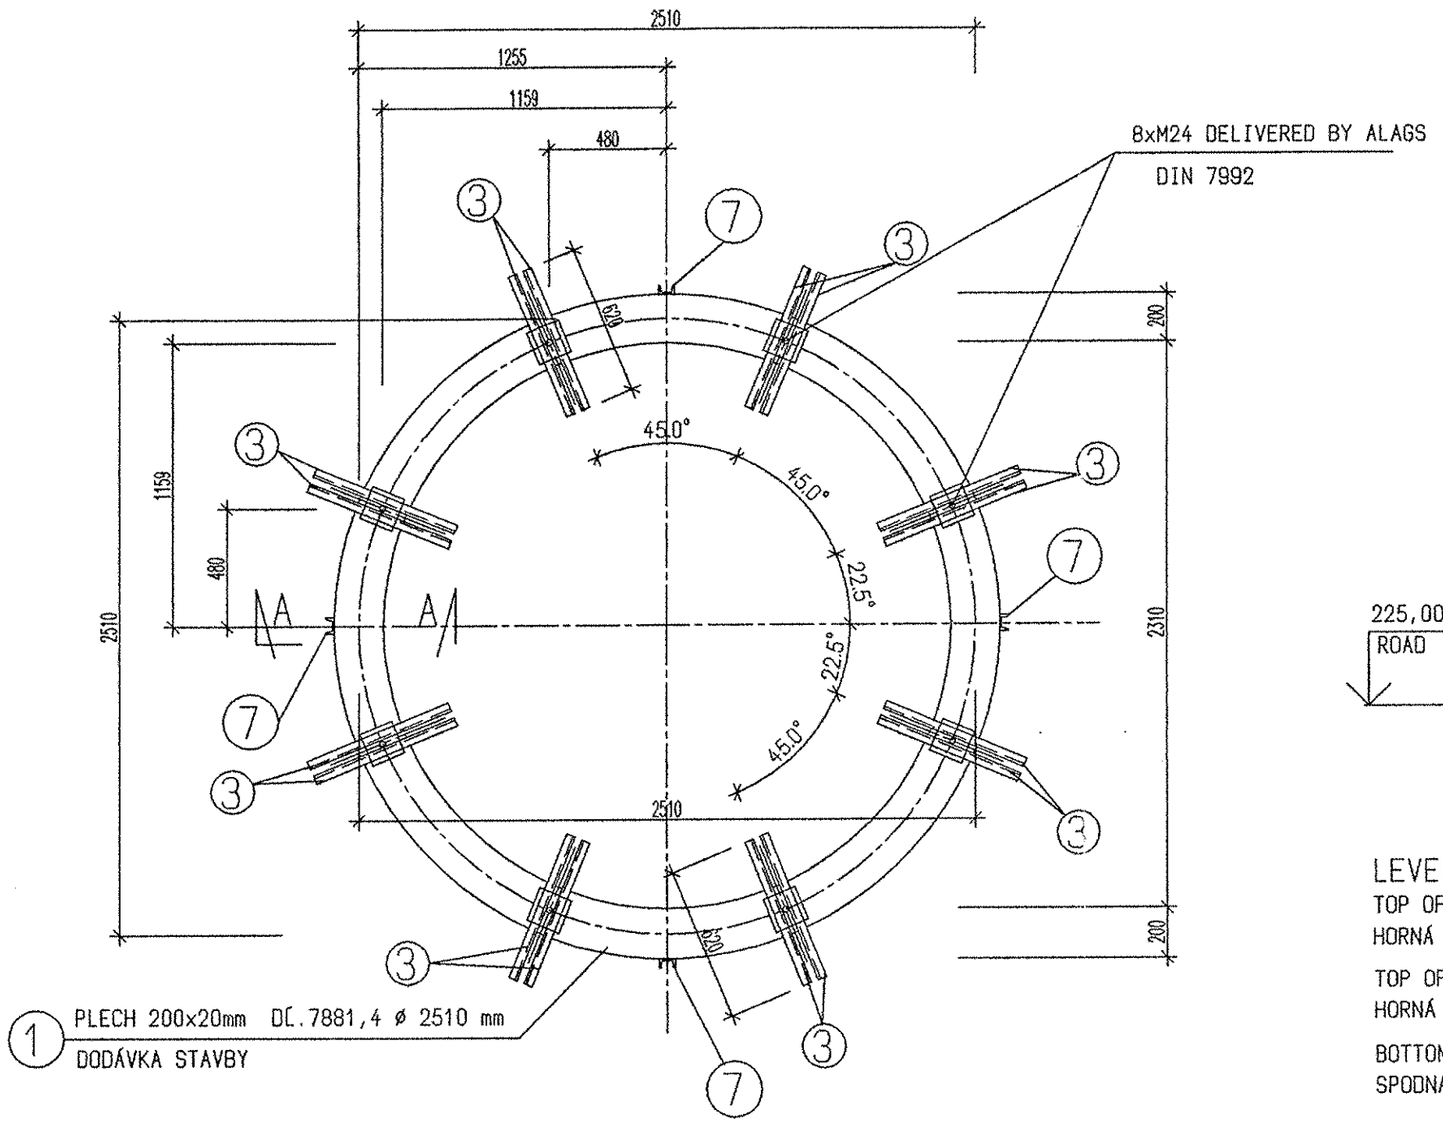

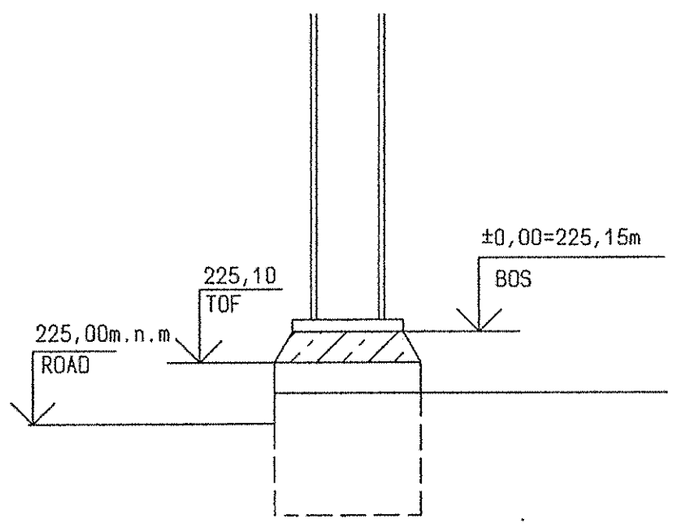

LEVELS

TOP OF INTERNAL ROADS: 225,00n.m.
HORNÁ ÚROVEŇ VNÚTORNÝCH CIEST 225.00n.m.

TOP OF FOUNDATION: 225,10m
HORNÁ ÚROVEŇ ZÁKLADOV 225,10m

BOTTOM OF STEEL STRUCTURE: 225,15m=±0,00
SPODNÁ ÚROVEŇ OK:225,15m=±0,00

FREIGADE FOR CONSTRUCTION PROJEKT SKUTOČNÉHO VYHOTOVENIA Ra 27.04.05

SEVER NORTH

HS HSV s.r.o. KOŠICE Technický úsek

±0,000=225,15 m n.m. Jadran

PROJEKT PRE REALIZÁCIU STAVBY SPRACOVANÝ POD z.č.3821.2.003.AS-07

Rev.	Date :	Name :	Checked:	History file:
C	27.04.2005	HUŽVÁR	ING.PAVLIČKO	CORRECTION TRICKNESS ITEM 1
B	11.04.2005	HUŽVÁR	ING.PAVLIČKO	CHANGE TREBLE ANCHORING
A	31.03.2005	HUŽVÁR	ING.PAVLIČKO	

HPK engineering a.s.

AIR LIQUIDE

Job code: K700101
Reference: ASU No. 9 KOŠICE

Scale 1:25 | Original format DIN A2

Sheet: 005 | of 010 Sheets

Replaces: 79_._____
Replaced by: 79_._____

Title:UNIT 7- FRONT END
SO 003 PRÍPRAVA VZDUCHU
003 AIR PREPARATION
DETAIL ŠABLONY ZR1/DETAIL TEMPLATE ZR1/

Drawing No.: 792.87456 | Rev. C

This drawing