



ŠABLONA ZR 3

ANKERSCHABLONE

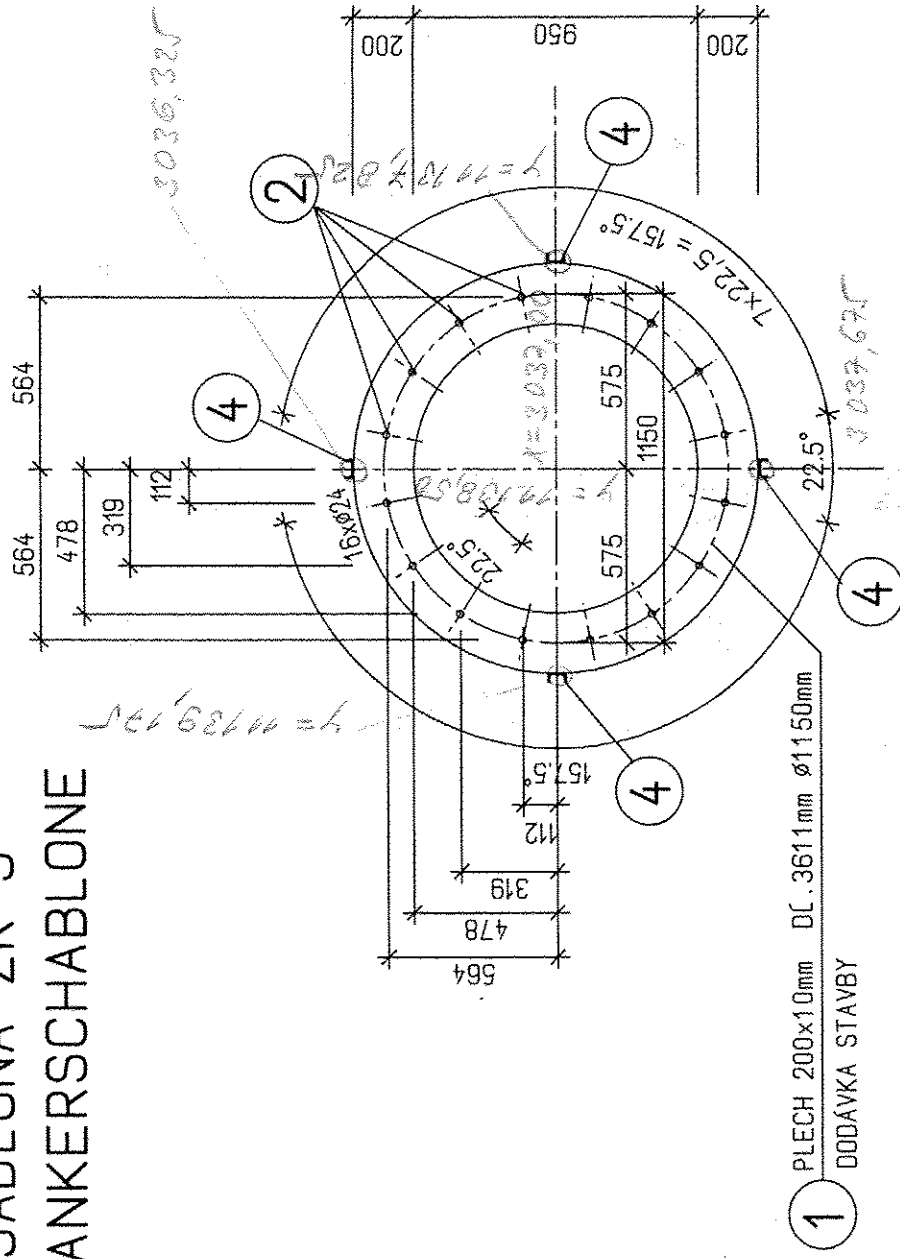


DETAIL POLOHY PRIVARENIA

HÁKOV K OC. PLATNI

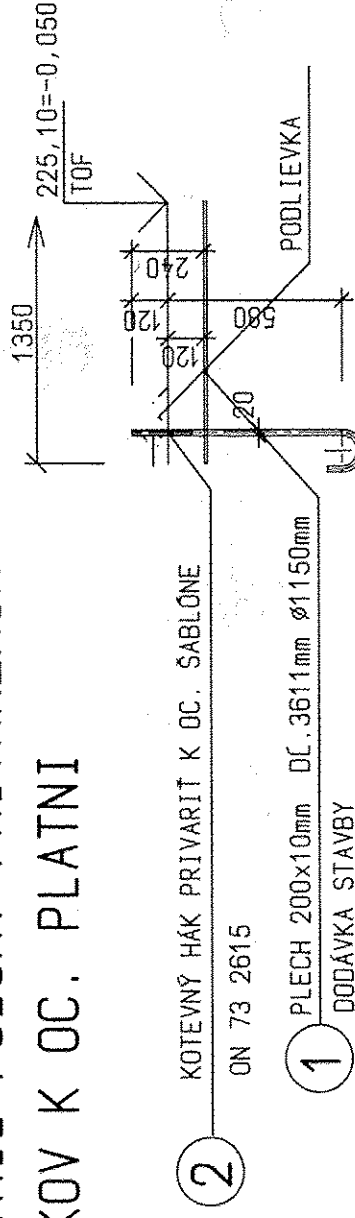


KOTEVNÝ HÁK č. 949

ANCHOR HOOK

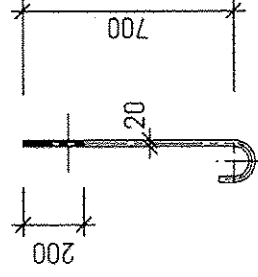

VÝKAZ MATERIÁLU
MATERIAL SPECIFICATION

POLOŽKA Č.	PROFIL	POČET KUSOV	DÍŽKA KS/mm	DÍŽKA CELKOM/mm	HMOTNOST KG/m	HMOTNOST SPOLU/KG
1	PLECH 200x10 mm	1	3611	3611	15,7	56,69
2	KOTEVNÝ HÁK č.949	16				
3	MATTICA M20	16			63,3kg 1000matic	1,01
4	Uč.65	4	1200	4800	5,9	28,32

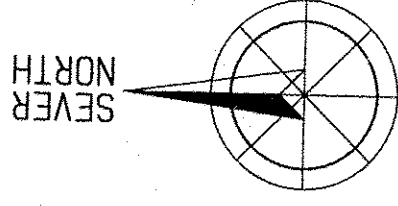

LEVELS

TOP OF INTERNAL ROADS: 225,00n.m.


HORNÁ ÚROVEŇ VNÚTORNÝCH CIEŤ 225.00n.m.

TOP OF FOUNDATION: 225,10m

HORNÁ ÚROVEŇ ZÁKLADOV 225, 10m

BOTTOM OF STEEL STRUCTURE: 225,15m \pm 0,00

SPOONÁ ÚROVEŇ OK: 225,15m=±0,00

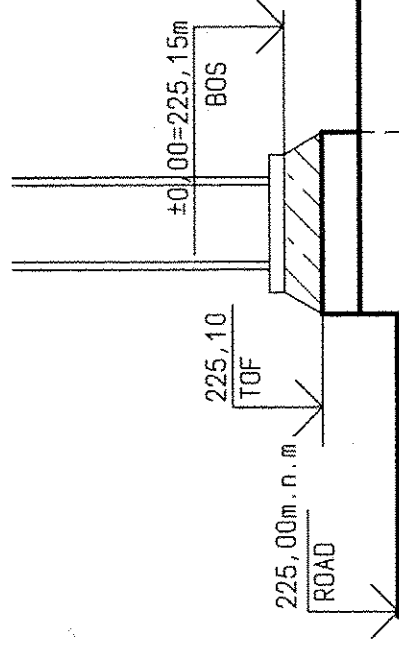



PROJEKT SKUTOČNOSTI

$\pm 0,000=225,15$ m n.m. Jadran


PROJEKT PRE REALIZÁCIU STAVBY SPRACOVANÝ POD Z.Č. 3821/2.003, AS-09

	C	12.05.2005	HUŽVAR	ING. PAVLIČKO	CORRECTION TRICKNES ITEM 1
	B	27.04.2005	HUŽVAR	ING. PAVLIČKO	CORRECTION TRICKNES ITEM 1
	A	31.03.2005	HUŽVAR	ING. PAVLIČKO	
	Rev.	Date :	Name :	Checked:	History file:
	<div> <div>  AIR LIQUIDETM </div> </div>				
Job code:		K700101		Scale	Original format
Reference:		ASU No. 9 KOŠICE		1:25	DIN A2
Title: UNIT 7- FRONT END 50 003 PRÍPRAVA VZDUCHU 003 AIR PREPARATION DETAIL SABIGNY ZR3/DETAL TEMPLATE ZR3/				Sheet: 007	of 010 Sheets
Replaces: 79_ _ _ _ _				Drawing No.:	
Replaced by: 79_ _ _ _ _				Rev. B	