


POZNÁMKA:

- Body 6,36 - 74,16 zobrazujú stredy podporné konštrukcie potrubného mostu
- Body 6,75, 77 - 750 zobrazujú podbový a výškový priebeh trasy potrubného mostu
- Marand je výška spodnej a vrchnej hrany konštrukcie potrubného mostu

LEGENDA :

- - - - - Projektovaná os
- - - - - Projektovaná horná
- - - - - Výška spodku o vrchu konštrukcie
- - - - - Výška marand na vrchu betónovej potky
- - - - - Merací bod
- - - - - Stred podporné konštrukcie
- - - - - Nový stĺp

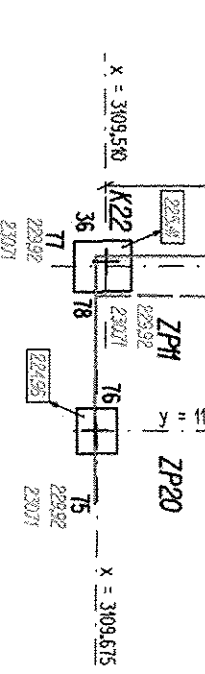

