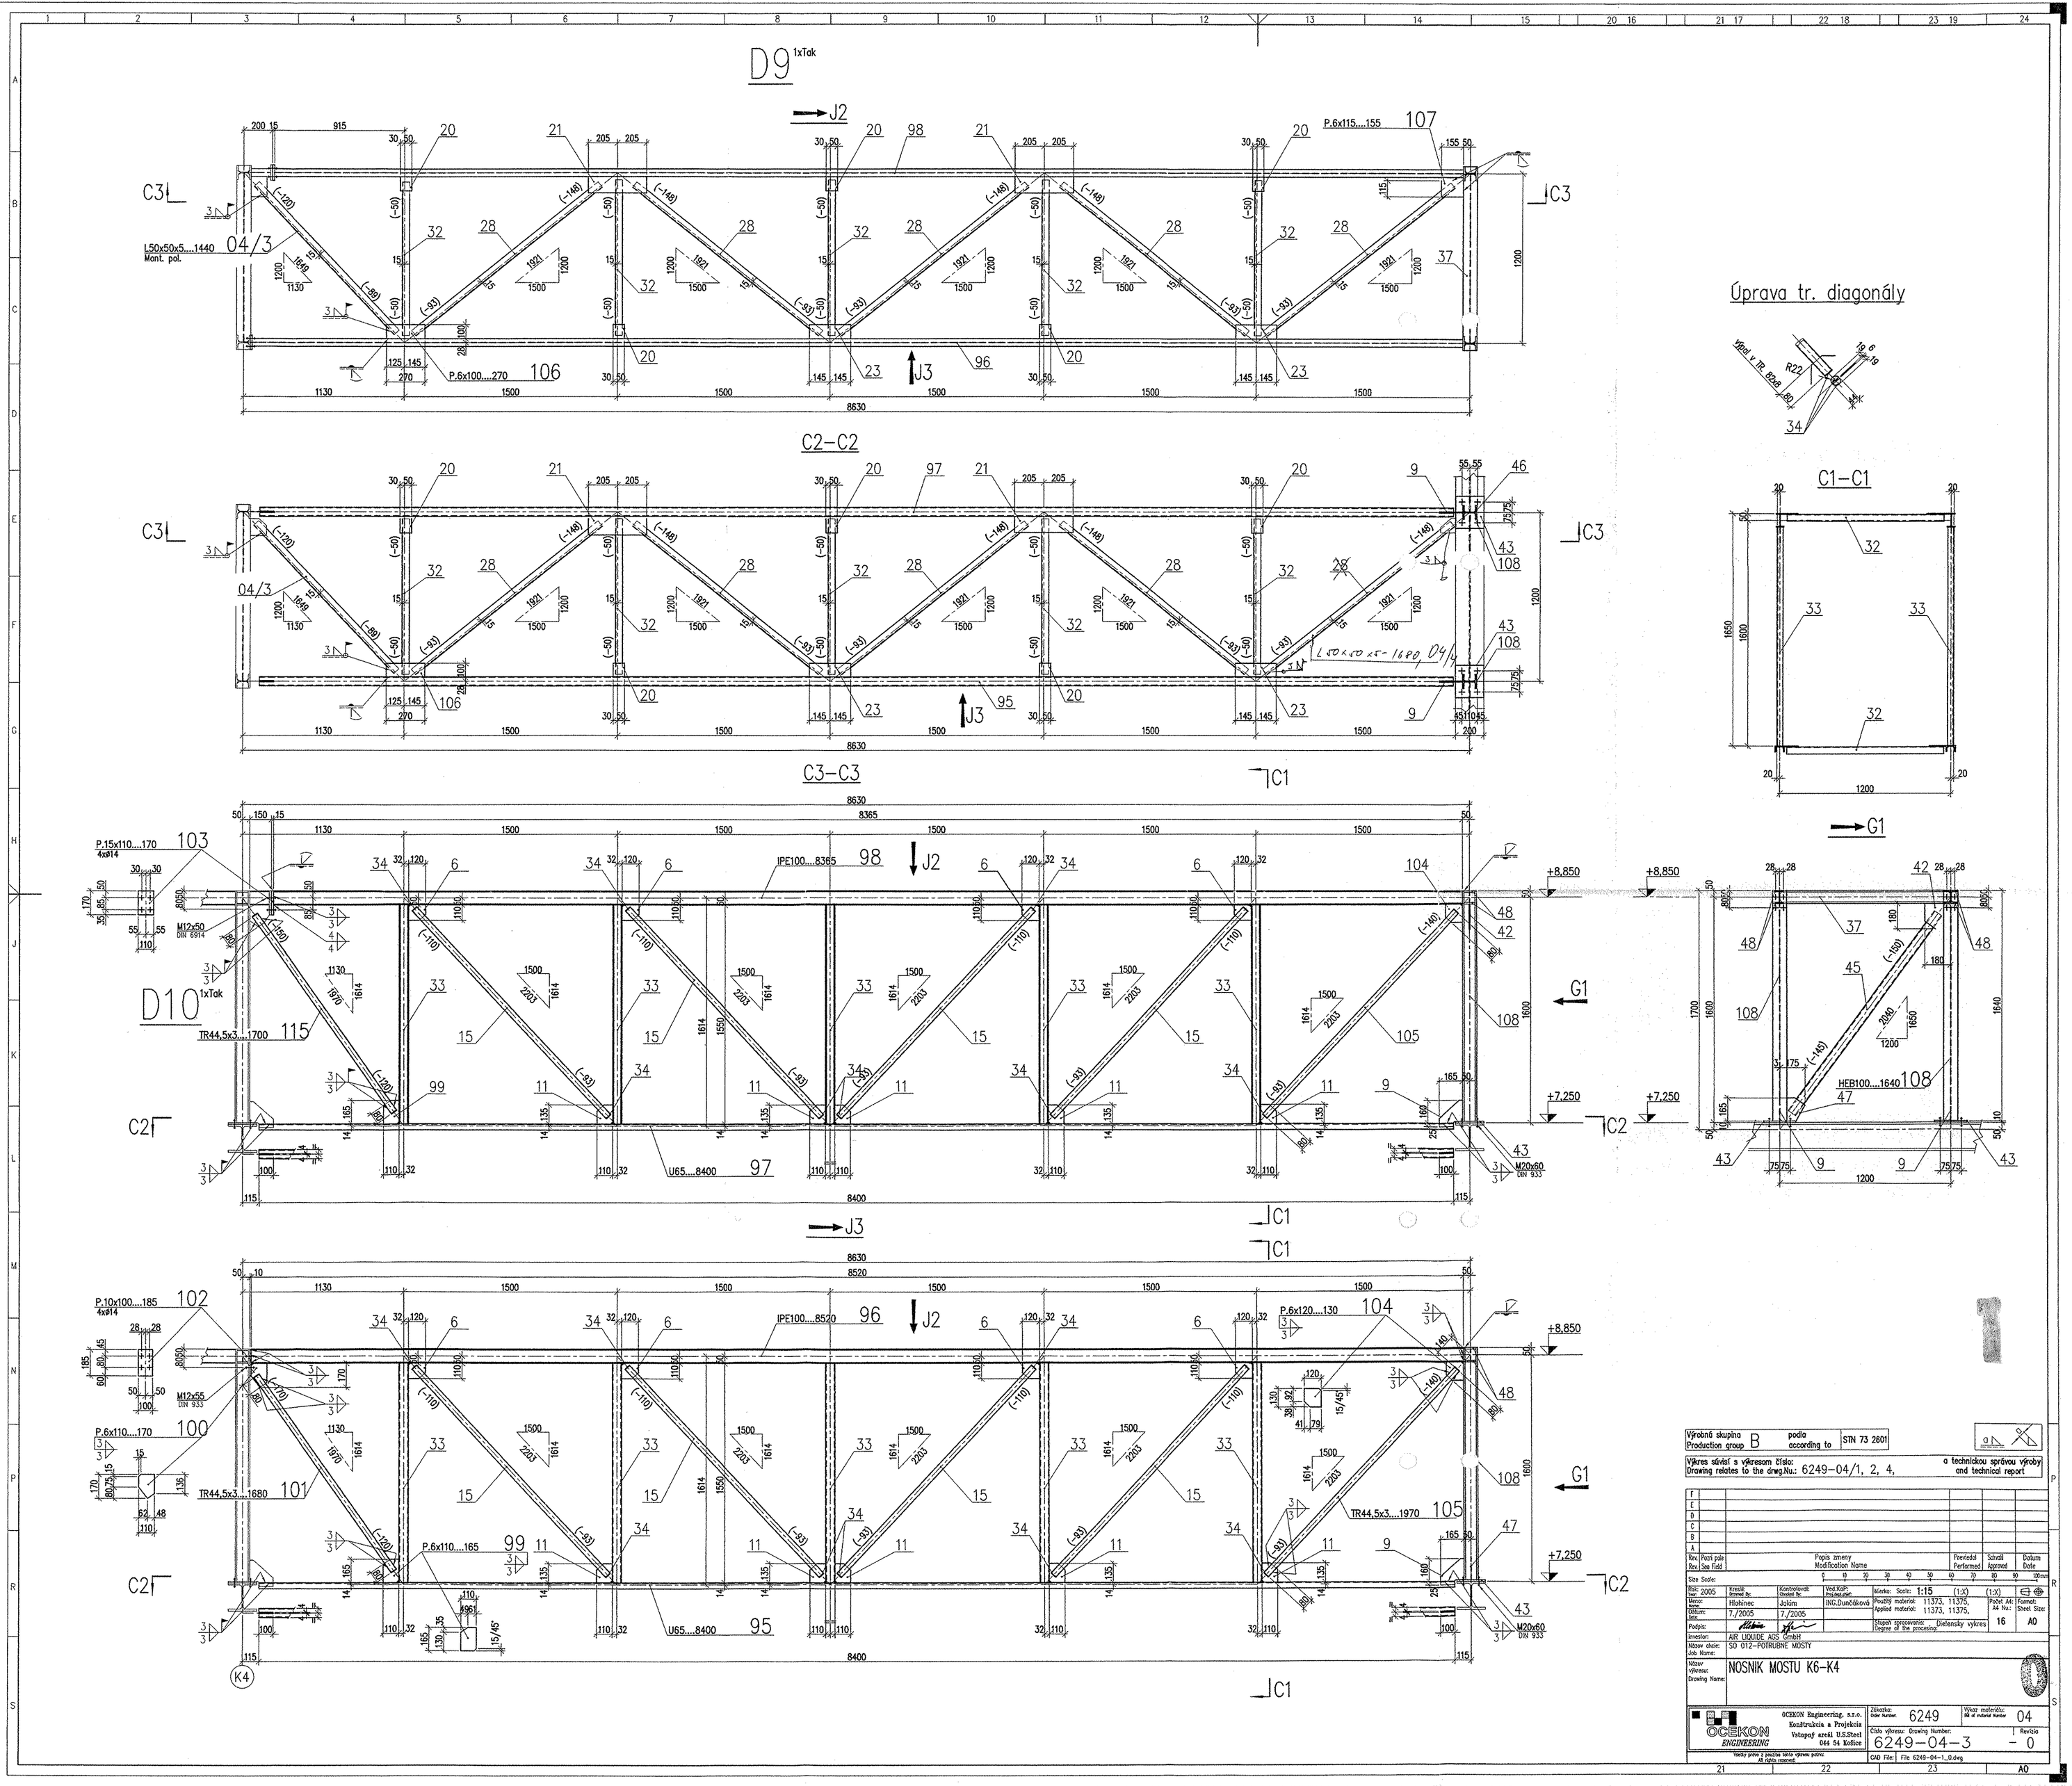
D9 1xTak
C2–C2
C3–C3
D10 1xTak
Úprava tr. diagonály
C1–C1
L50x50x5....1440 Mont. pol.
P.6x100....270
P.6x115....155
P.15x110....170 4xø14
IPE100....8365
TR44,5x3....1700
U65....8400
M12x50 DIN 6914
M20x60 DIN 933
P.10x100....185 4xø14
IPE100....8520
P.6x110....170
TR44,5x3....1680
P.6x110....165
P.6x120....130
TR44,5x3....1970
M12x55 DIN 933
HEB100....1640
L50x50x5-1680, 04/4
8630
8365
8520
8400
+8,850
+7,250
Výrobná skupina Production group B podla according to STN 73 2601
Výkres súvisí s výkresom číslo: Drawing relates to the drwg.Nu.: 6249-04/1, 2, 4, a technickou správou výroby and technical report
Rev. Pozn. pole Sea Field Popis zmeny Modification Name Prevedal Performed Schvál Approved Datum Date
Size Scale:
Rok: 2005 Kreslil: Drawed by: Kontroloval: Checked by: Ved.KaP: Project.chief: Mierka: Scale: 1:15 (1:X) (1:X)
Menu: Name: Hlohinec Jakim ING.Dunčáková Použitý materiál: 11373, 11375, Applied material: 11373, 11375, Počet A4: A4 No.: 16 Format: Sheet Size: A0
Dátum: Date: 7./2005 7./2005
Podpis: Stupeň spracovania: Degree of the processing: Dielensky vykres
Investor: AIR LIQUIDE AGS GmbH
Názov akcie: Job Name: SO 012-POTRUBNE MOSTY
Názov výkresu: Drawing Name: NOSNIK MOSTU K6-K4
OCEKON ENGINEERING
OCEKON Engineering, s.r.o. Konštrukcia a Projekcia Vstupný areál U.S.Steel 044 54 Košice
Zákazka: Order Number: 6249
Výkaz materiálu: Bill of material Number 04
Číslo výkresu: Drawing Number: 6249-04-3
Revízia - 0
Všetky práva z použitia tohto výkresu pozrite: All rights reserved.
CAD File: File 6249-04-1_0.dwg
21 22 23 A0