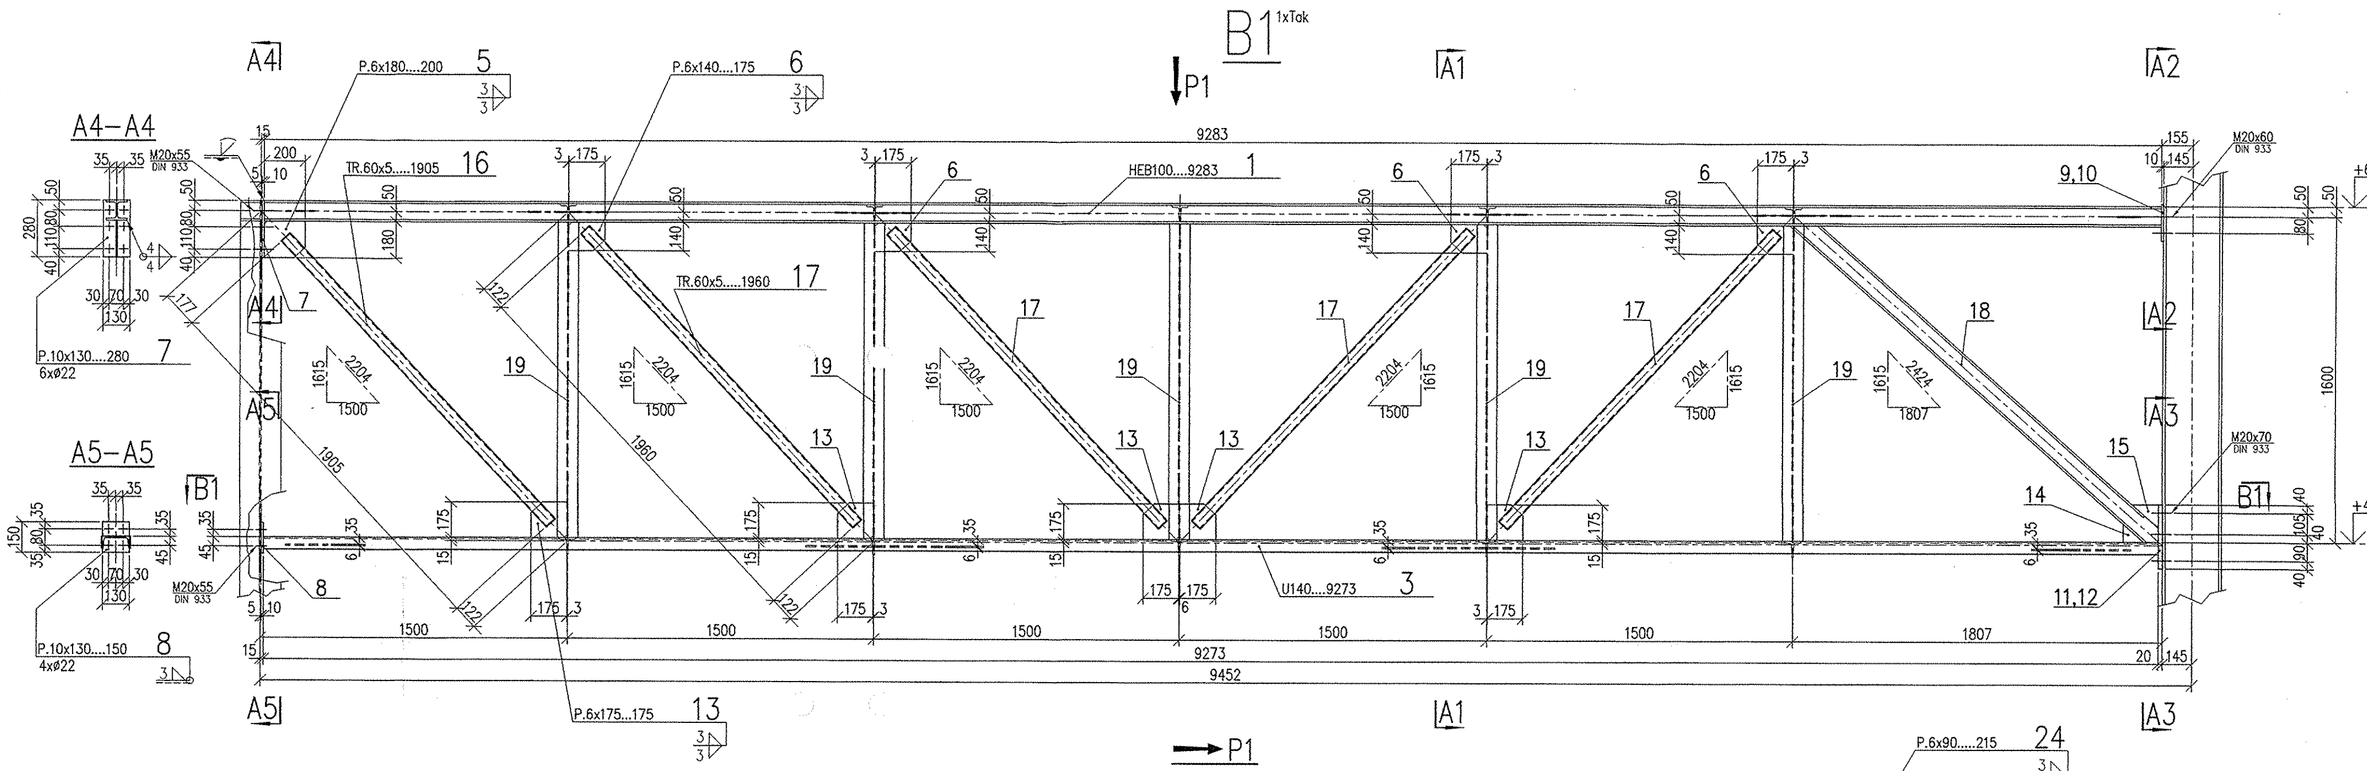
B1 1xTak
P1
A4
A1
A2
A4–A4
A5–A5
A1–A1
A2–A2
A3–A3
A4
A5
B1
A3
P.6x180....200 5
P.6x140....175 6
TR.60x5....1905 16
HEB100....9283 1
TR.60x5....1960 17
U140....9273 3
P.10x130....280 7
6xø22
P.10x130....150 8
4xø22
M20x55 DIN 933
M20x60 DIN 933
M20x70 DIN 933
P.6x175...175 13
9,10
11,12
HEB100....1550 19
T80....580 33
T80....647 32
Úprava pol 16,17,
Úprava pol 34
Úprava pol 25,26,30,31,
Úprava pol 35
P.3x27....60 34
P.3x17....40 35
P.10x180....190 9
4xø22
P.2x180....190 10
pridrotovať
P.20x190....315 11
6xø22
P.2x190....315 12
6xø22 pridrotovať

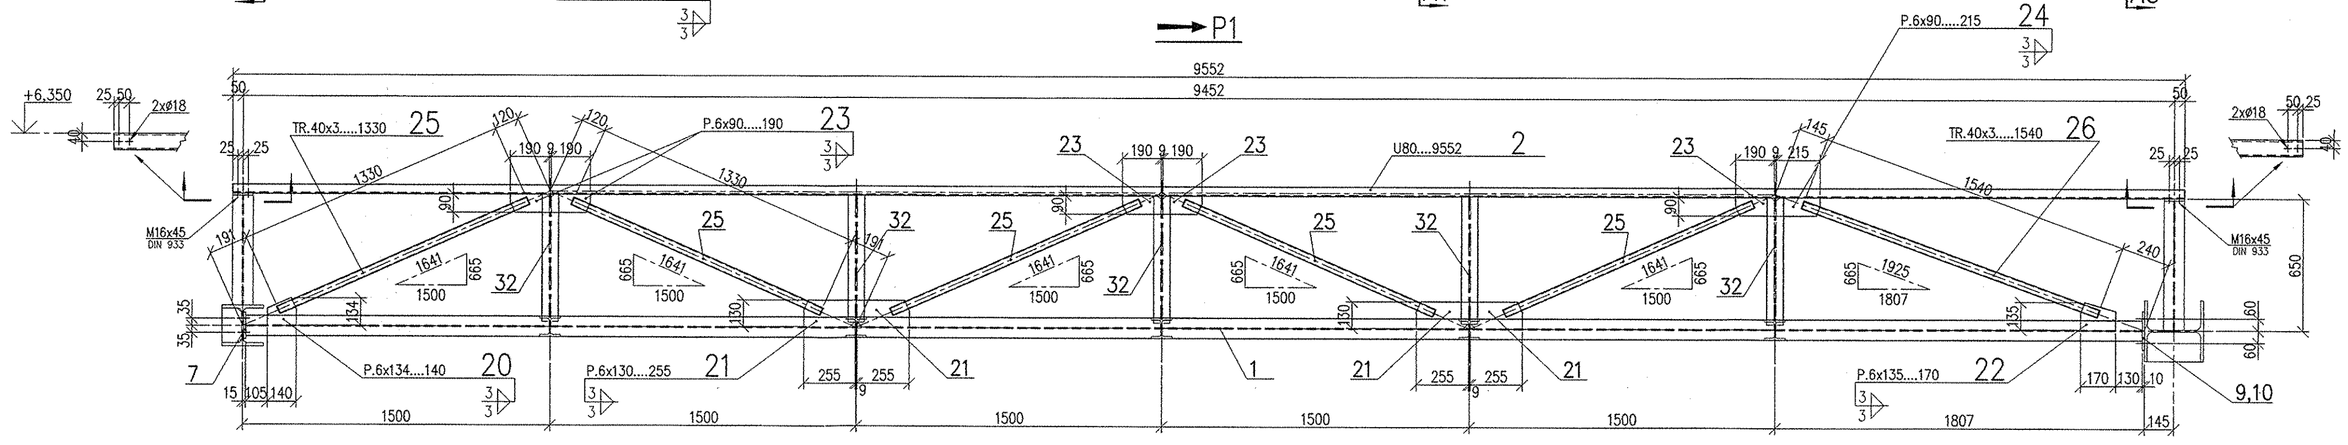
P1
TR.40x3....1330 25
P.6x90....190 23
U80....9552 2
TR.40x3....1540 26
P.6x90....215 24
P.6x134....140 20
P.6x130....255 21
P.6x135....170 22
P.6x95....230 29
2xø18
M16x45 DIN 933
9,10

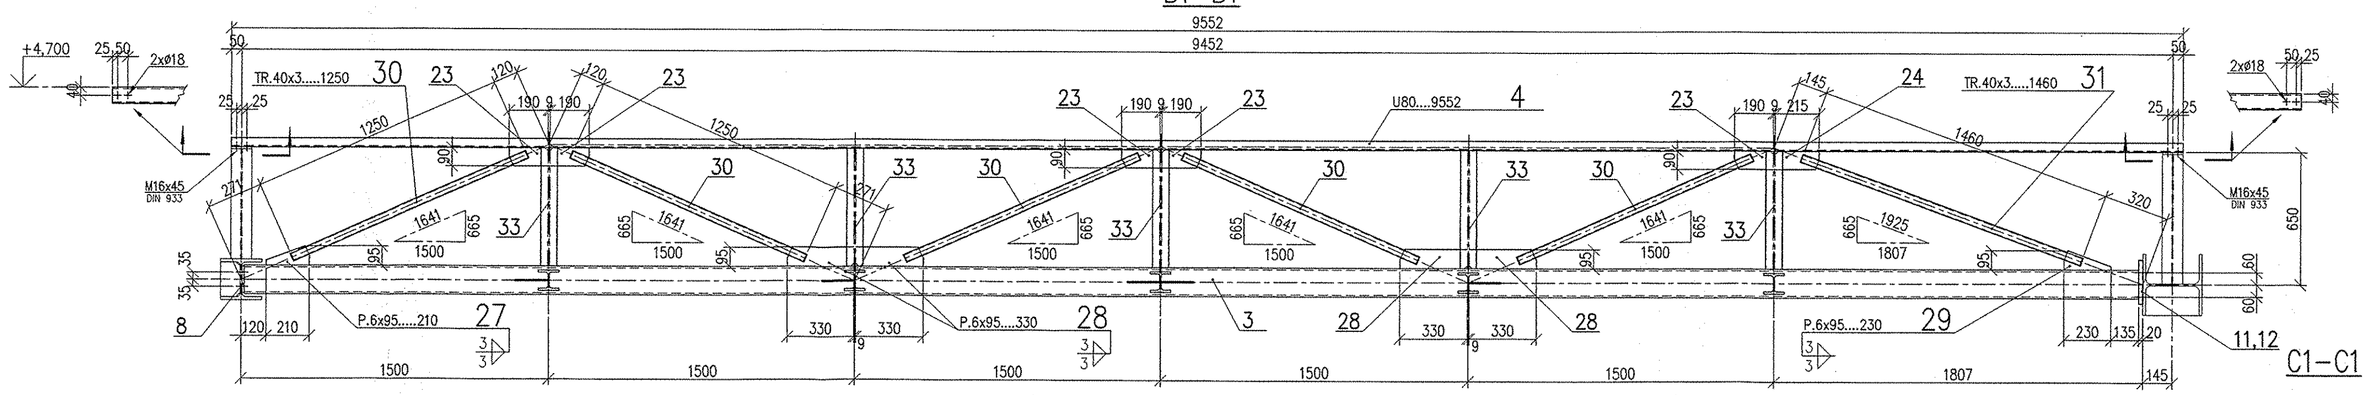
B1–B1
TR.40x3....1250 30
TR.40x3....1460 31
U80....9552 4
P.6x95....210 27
P.6x95....330 28
P.6x95....230 29
2xø18
M16x45 DIN 933
11,12

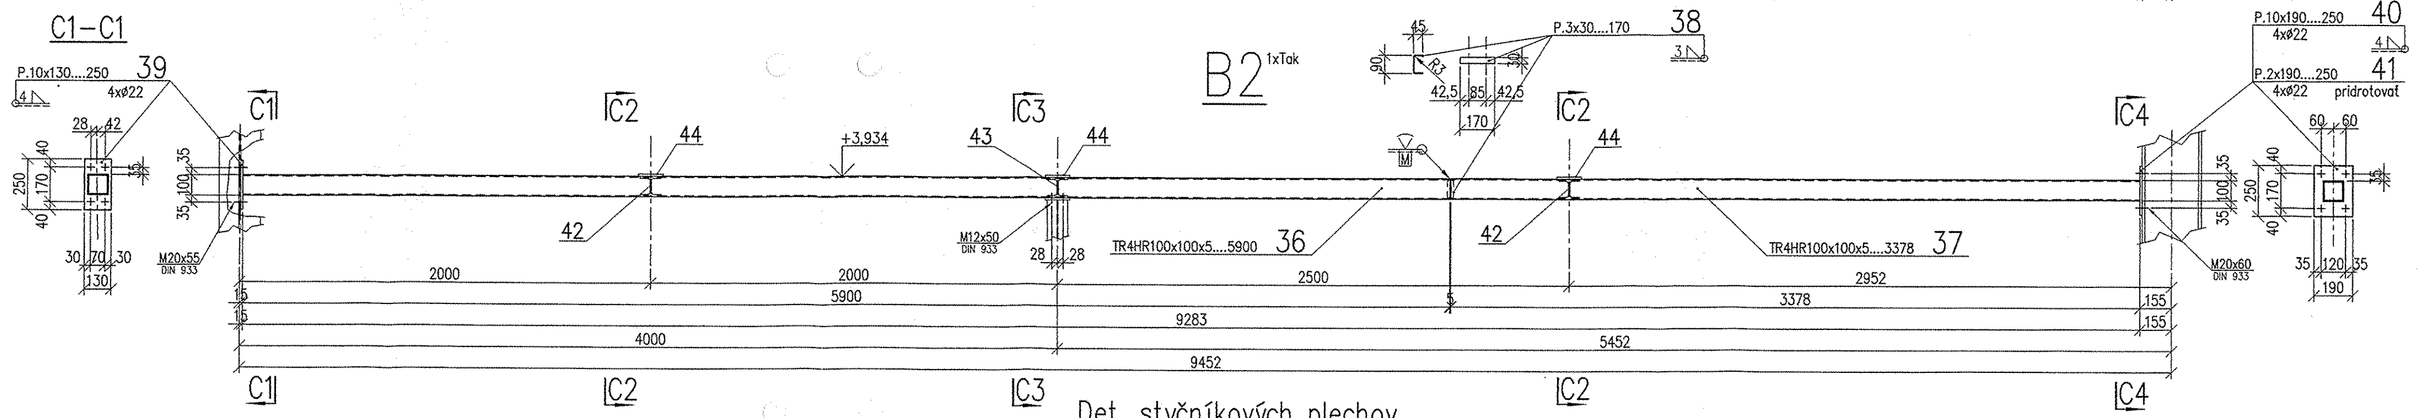
C1–C1
B2 1xTak
P.10x130....250 39
4xø22
P.3x30....170 38
P.10x190....250 40
4xø22
P.2x190....250 41
4xø22 pridrotovať
IPE200....4224 45
M20x55 DIN 933
M12x50 DIN 933
M20x60 DIN 933
TR4HR100x100x5....5900 36
TR4HR100x100x5....3378 37
C1
C2
C3
C4
+3,934

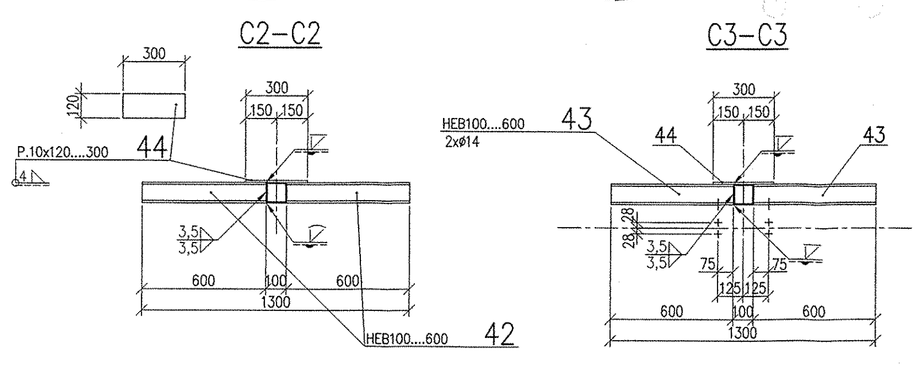
C2–C2
C3–C3
P.10x120....300 44
HEB100....600 42
2xø14
HEB100....600 43

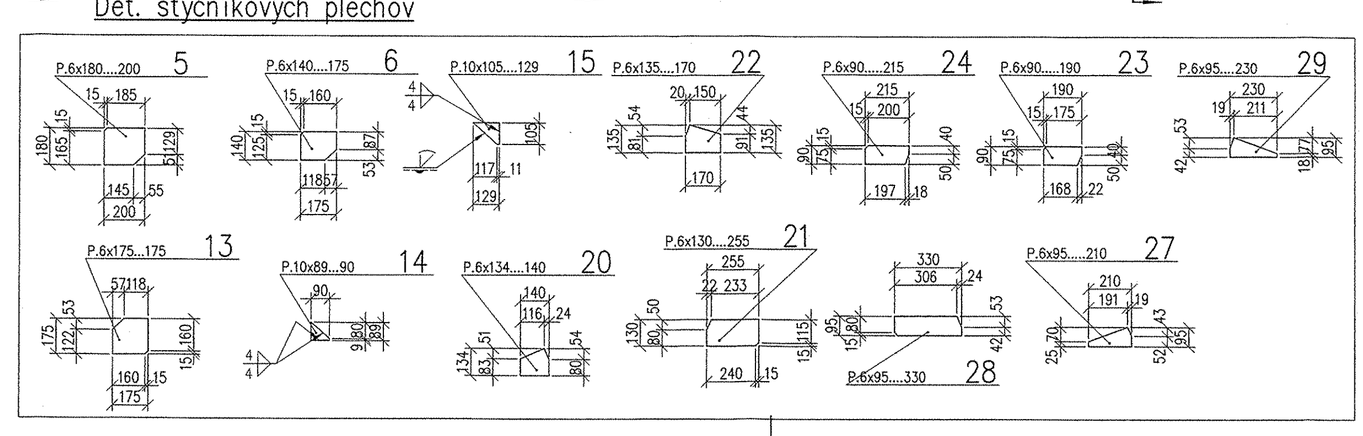
Det. styčníkových plechov
P.6x180....200 5
P.6x140....175 6
P.10x105....129 15
P.6x135....170 22
P.6x90....215 24
P.6x90....190 23
P.6x95....230 29
P.6x175...175 13
P.10x89....90 14
P.6x134....140 20
P.6x130....255 21
P.6x95....210 27
P.6x95....330 28

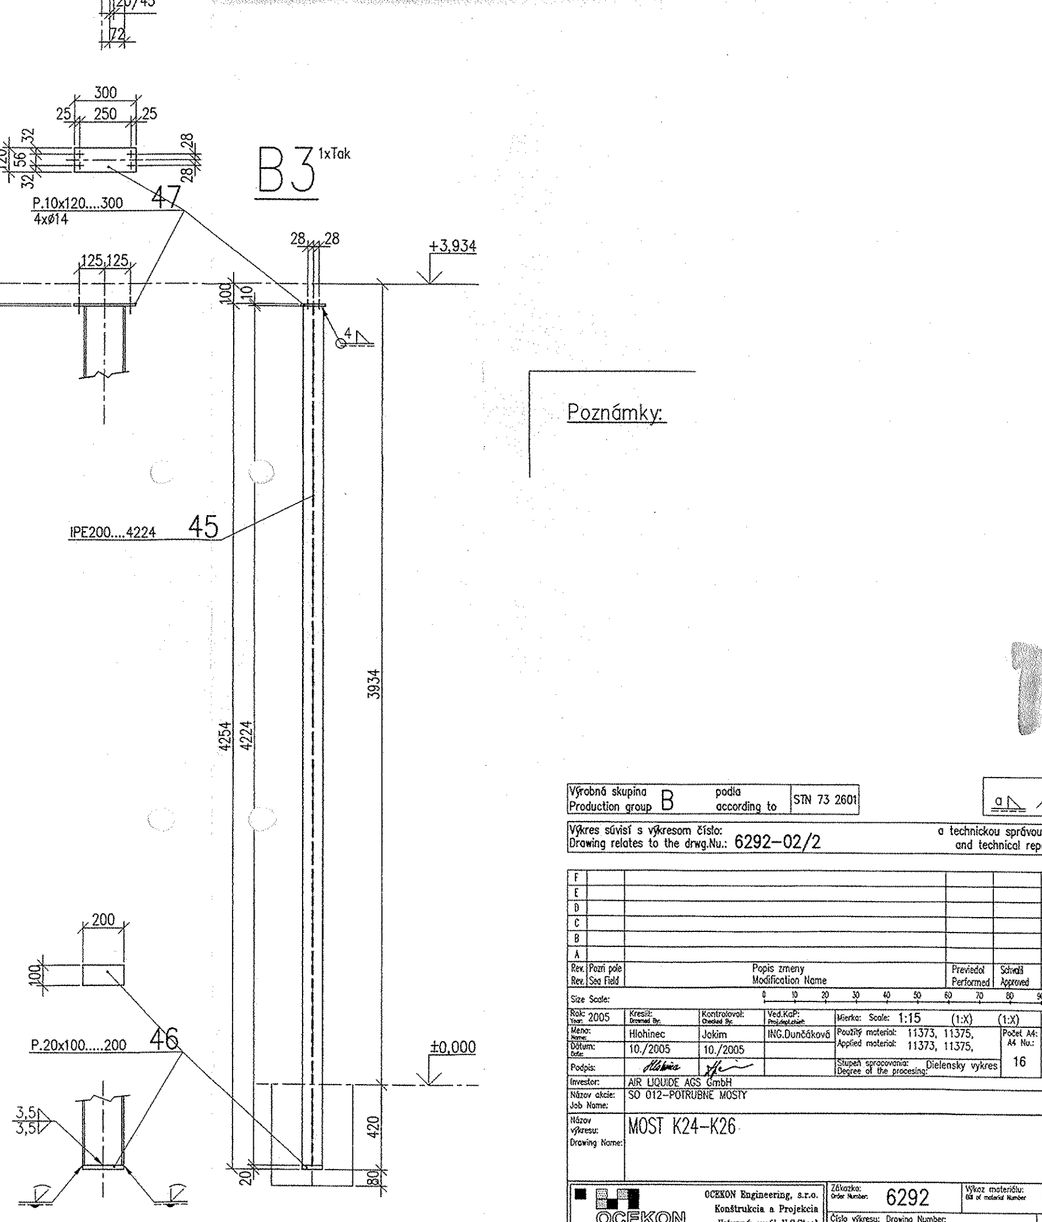
Úprava pol 18
odpáliť prírubu 91 mm
HEB100....2363 18
B3 1xTak
P.10x120....300 47
P.20x100....200 46
+3,934
±0,000

Poznámky:

| | | |